




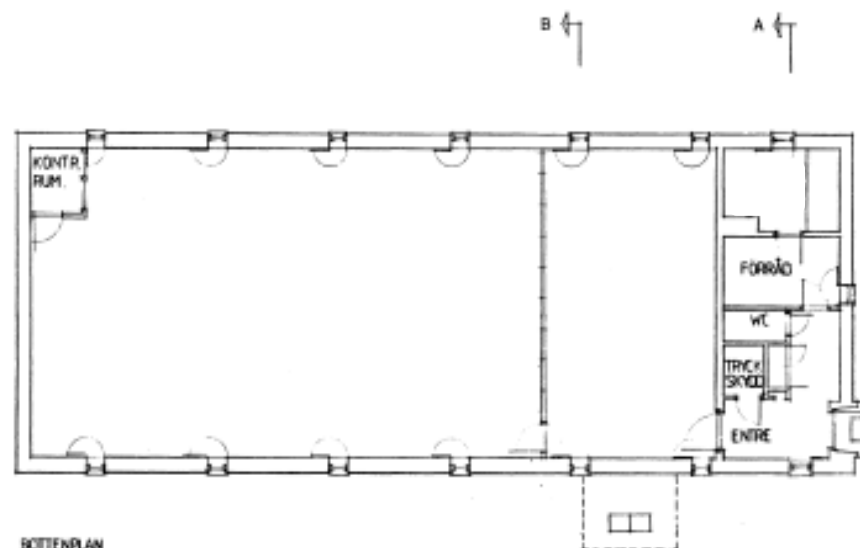


BOTTENPLAN

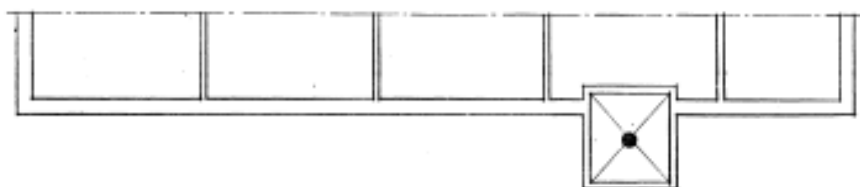


DEL AV GRUNDPLAN

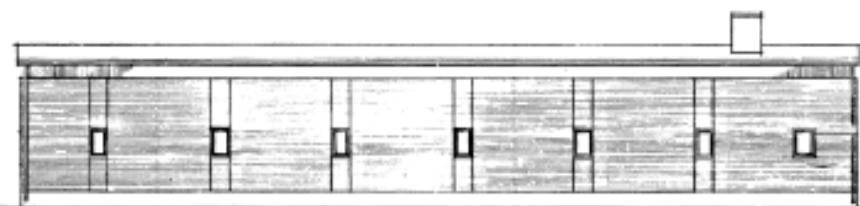


FASAD MOT SÖDER

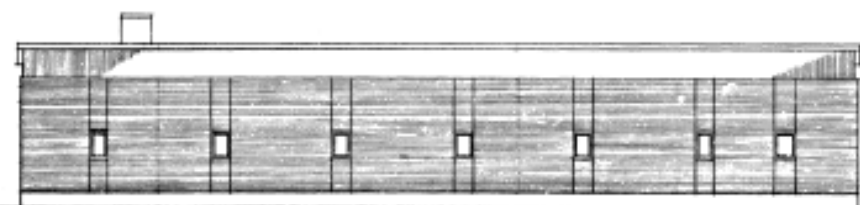


FASAD MOT NORR

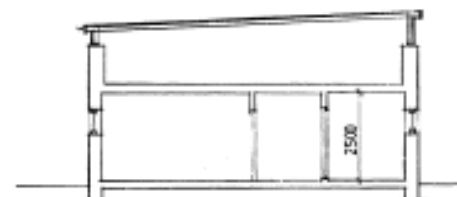


SEKTION A-A

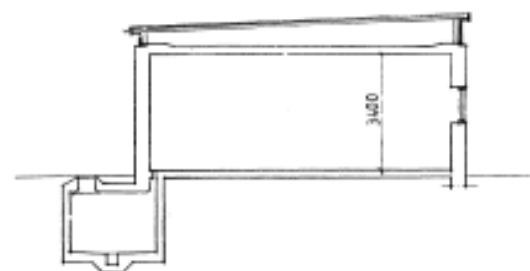


SEKTION B-B

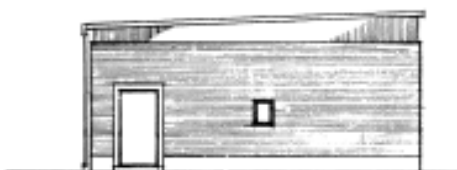

FASAD MOT ÖSTER

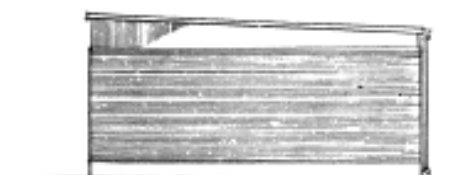

FASAD MOT VÄSTER

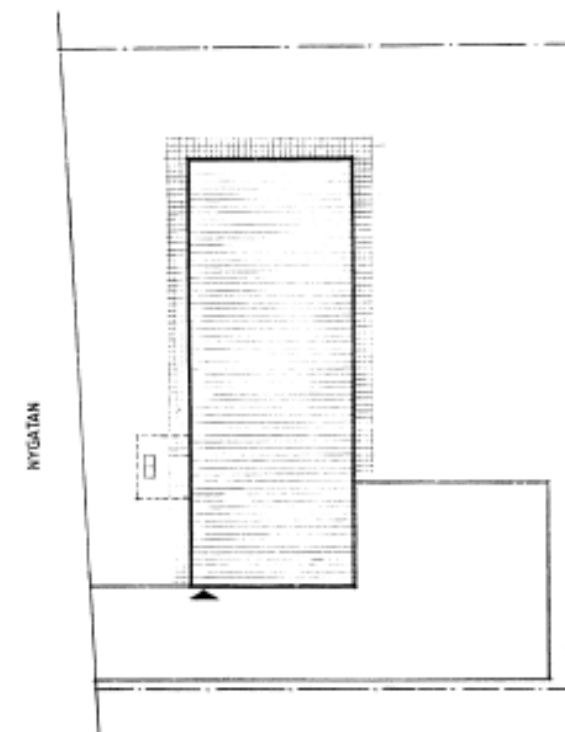

SITUATIONSPLAN
SKALA 1:100



TVÅÅKER
TFLB

002849

RELATIONSHANDLING

000001

IKB 23110

Intelaris

GMA GÖRAN VÄSSMAR ARKITEKTBYRÅ AB ARKITEKTSÄR GÖRAN VÄSSMAR POSTADRESS: BOX 2187, 402 15 GÖTEBORGS BESÖKSADRESS: SALACHTAN 22 TELEFON: 031-17 12 40		TVÅÅKER TELESTATION FASTARP 2136 PLAN SEKTION SITPLAN SKALA 1:100	
REVIS: GÖTEBORGS 1987-02-17	HANDLAGS: ARKITEKT: BYGGSKILLNAD: A 2	REVISEREN: BYGGSKILLNAD: A 2	DATUM: BYGGSKILLNAD: A 2