


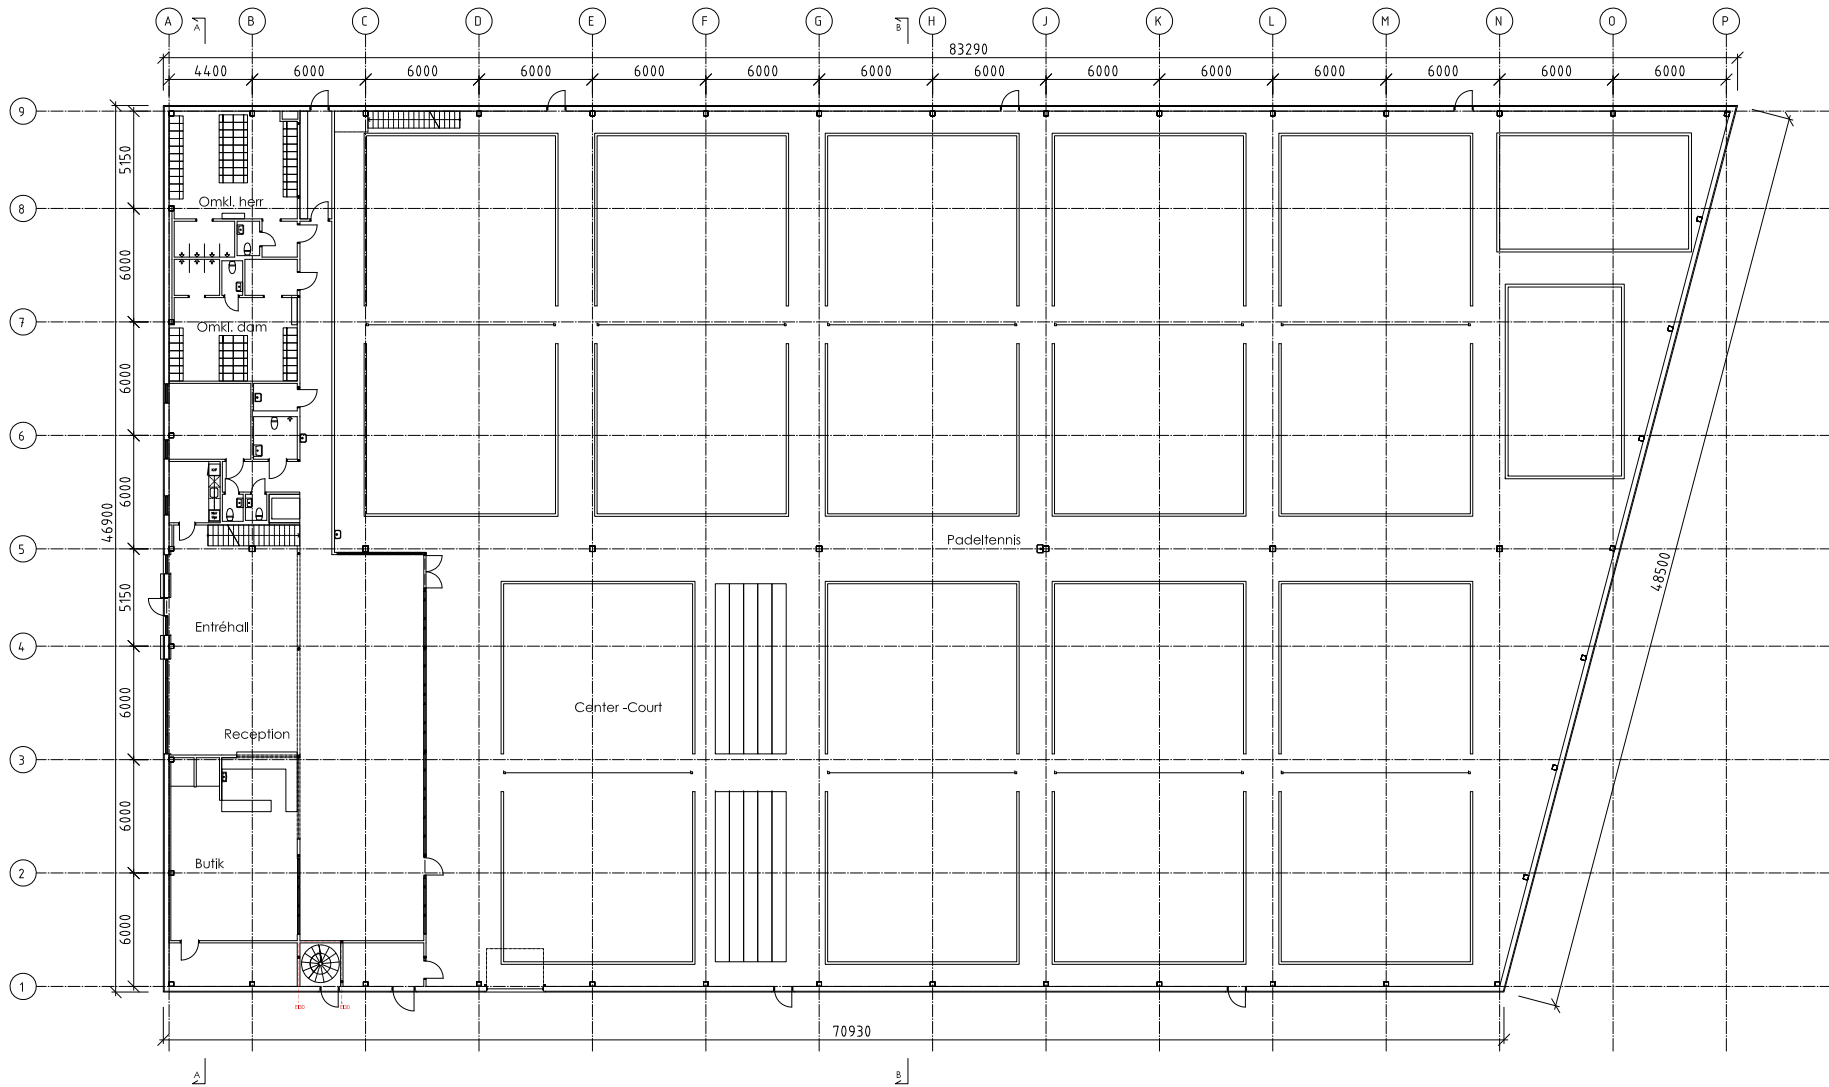

BET	ANT	ÄNDRINGEN AVSER	DATUM	SIGN
RELATIONSHANDLING				
RITA			0703-079270	
ARKITEKTUR				
www.ritaarkitektur.se				
PROJEKT NR	1708	RITAD AV	ASL	
DATUM	19-02-13	HANDLÄGGARE	Anna Sandahl	
HEDENSTORP 2:37				
JÖNKÖPINGS KOMMUN				
NYBYGGNADTION AV SPORTANLÄGGNING				
PLAN 1				
SKALA	A1 1:200	NUMMER	A-40.1-100	
	A3 1:400			