
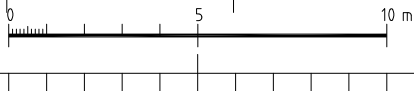


XREF: D:\Kontor\AutoCad\Namn\ritna_1.dwg

LAGER: S811

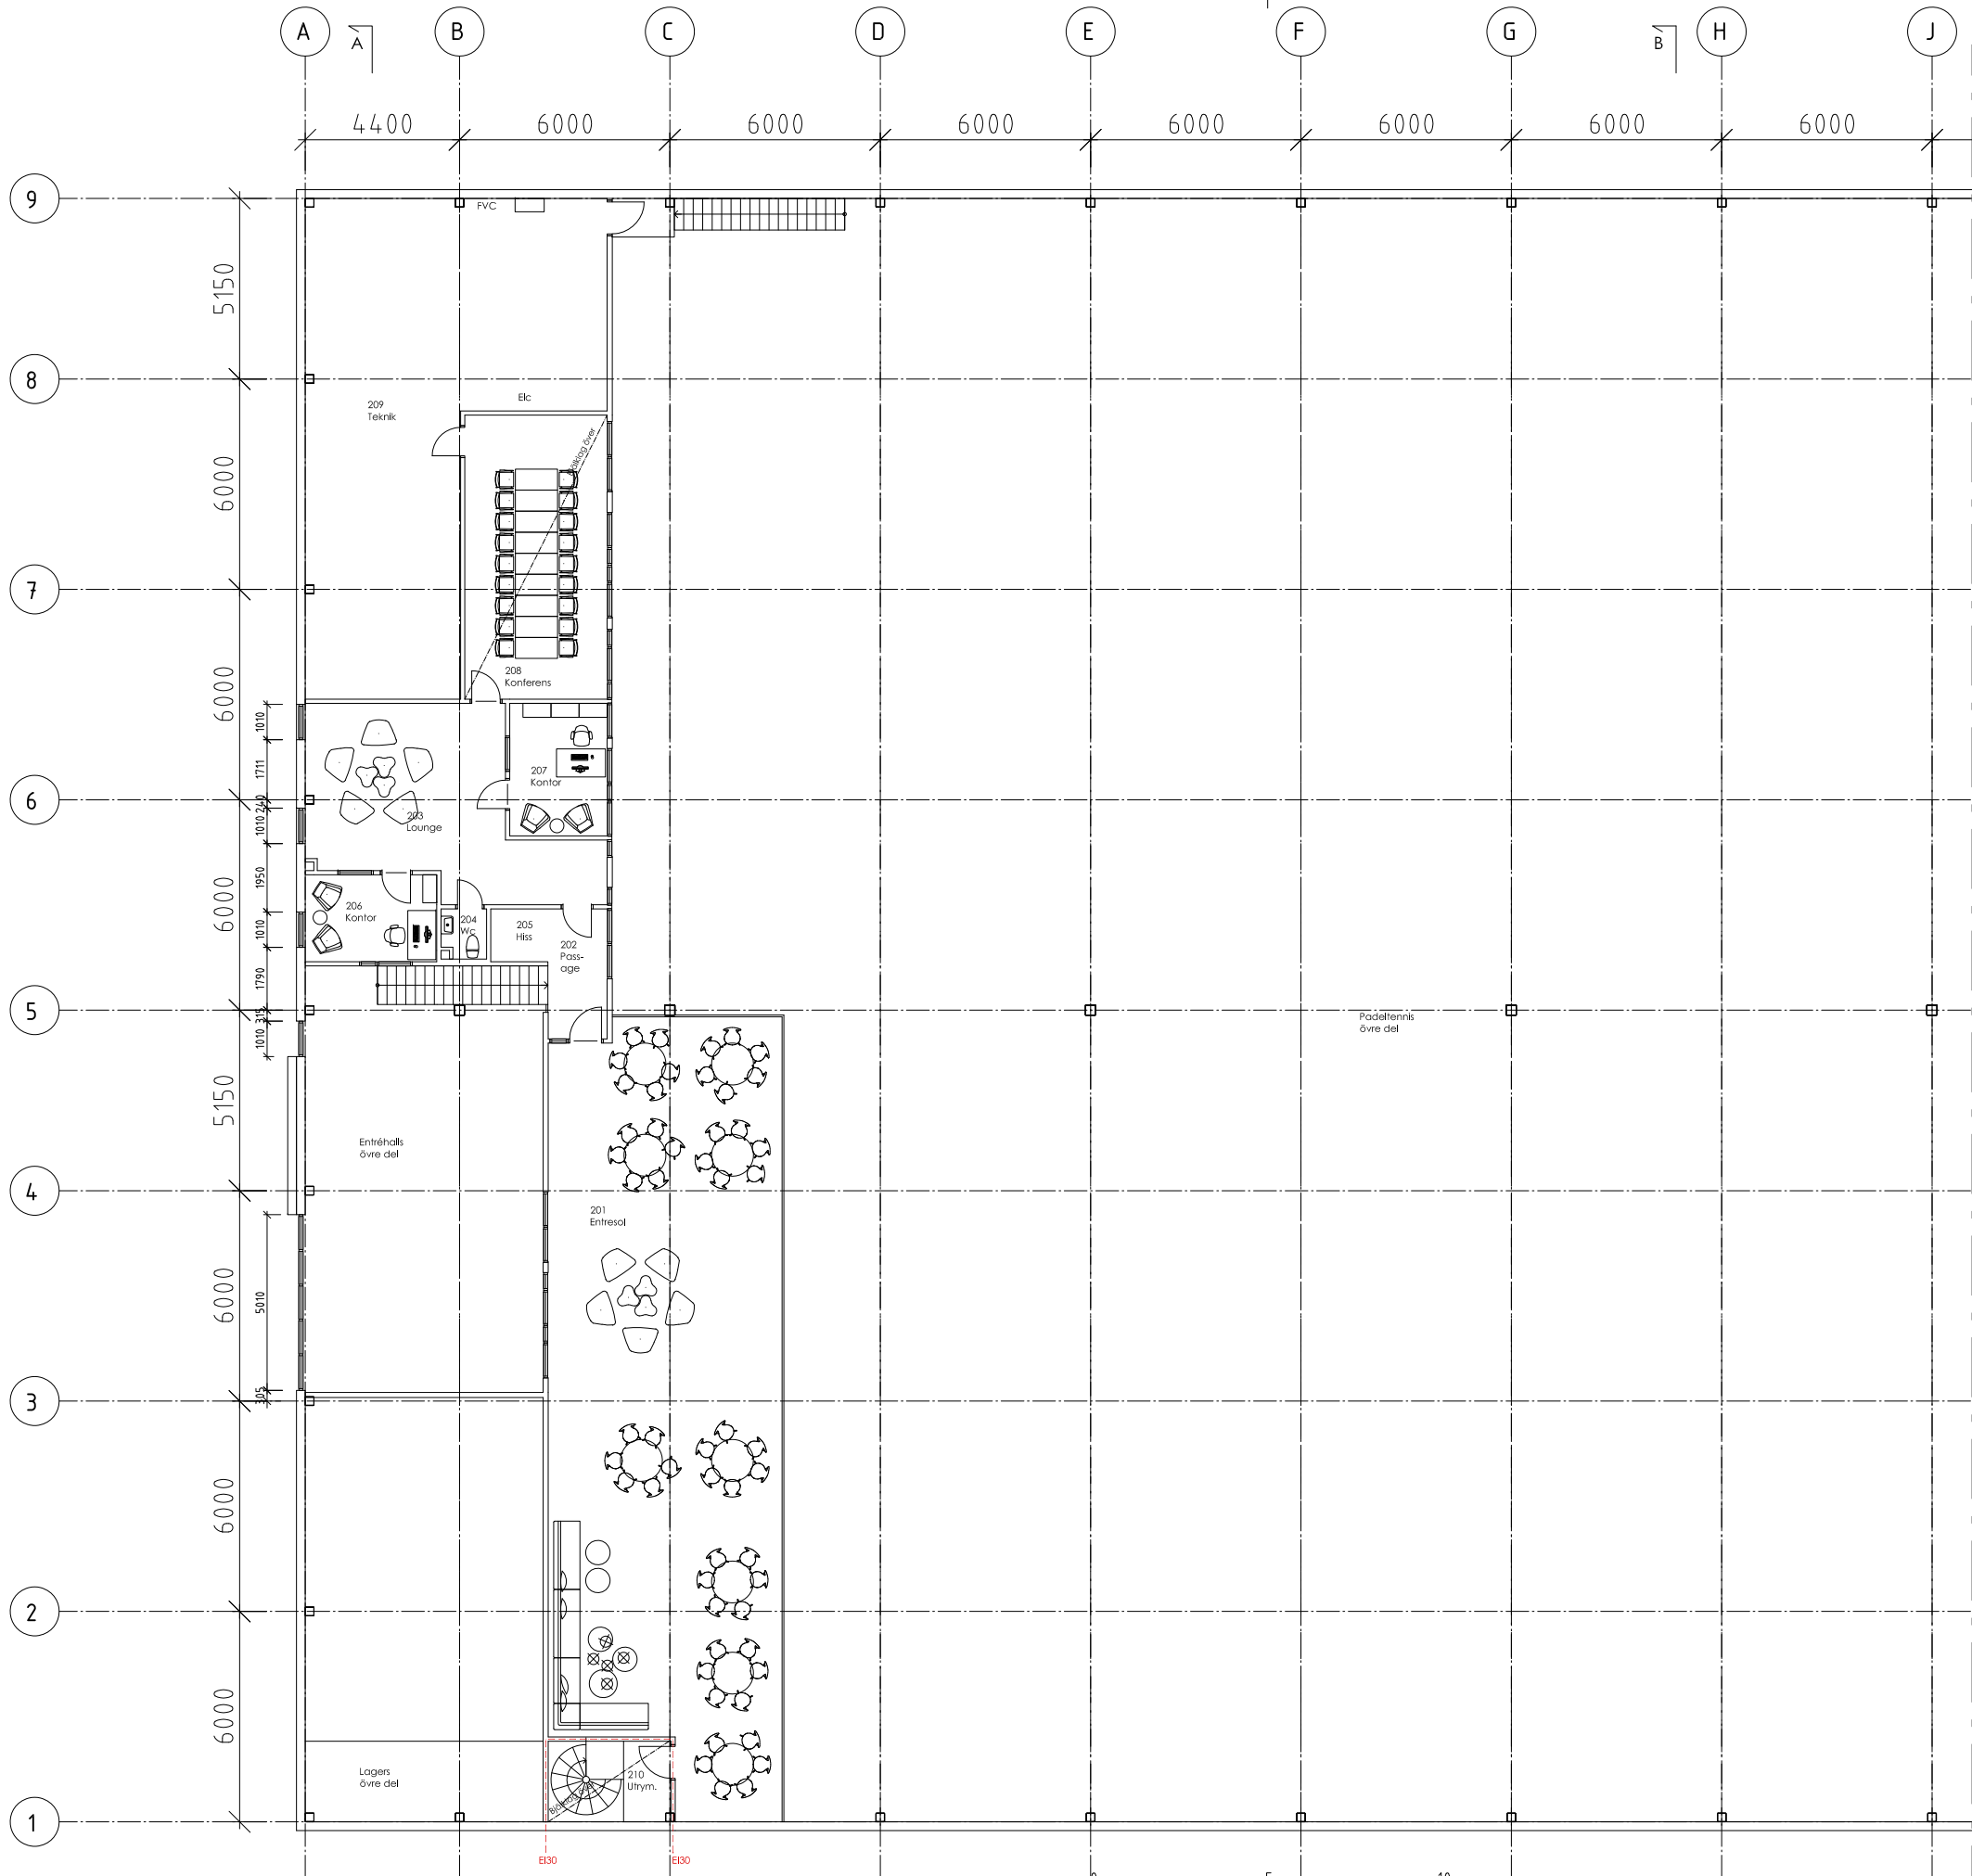

BET	ANT	ÄNDRINGEN AVSER	DATUM	SIGN
RELATIONSHANDLING				
RITA ARKITEKTUR				
www.ritaarkitektur.se			0703-079270	
PROJEKT NR	RITAD AV			
1708	ASL			
DATUM	HANDLÄGGARE		SIGN	
19-02-13	Anna Sandahl			
DEL AV HEDENSTORP 1:3 JÖNKÖPINGS KOMMUN NYBYGGNADTION AV SPORTANLÄGGNING PLAN 2, DEL 1				
SKALA	NUMMER		REV	
A1 1:100 A3 1:200	A-40.1-210			

PLÖ: 2019-02-13 16:38 D:\PROJEKT\2017\1708 - HEDENSTORP - NYBYGGNAD AV LOKAL AV UT RITNING\2D\MODELL\RH\A40-P02.DWG ANNA SANDAHL