
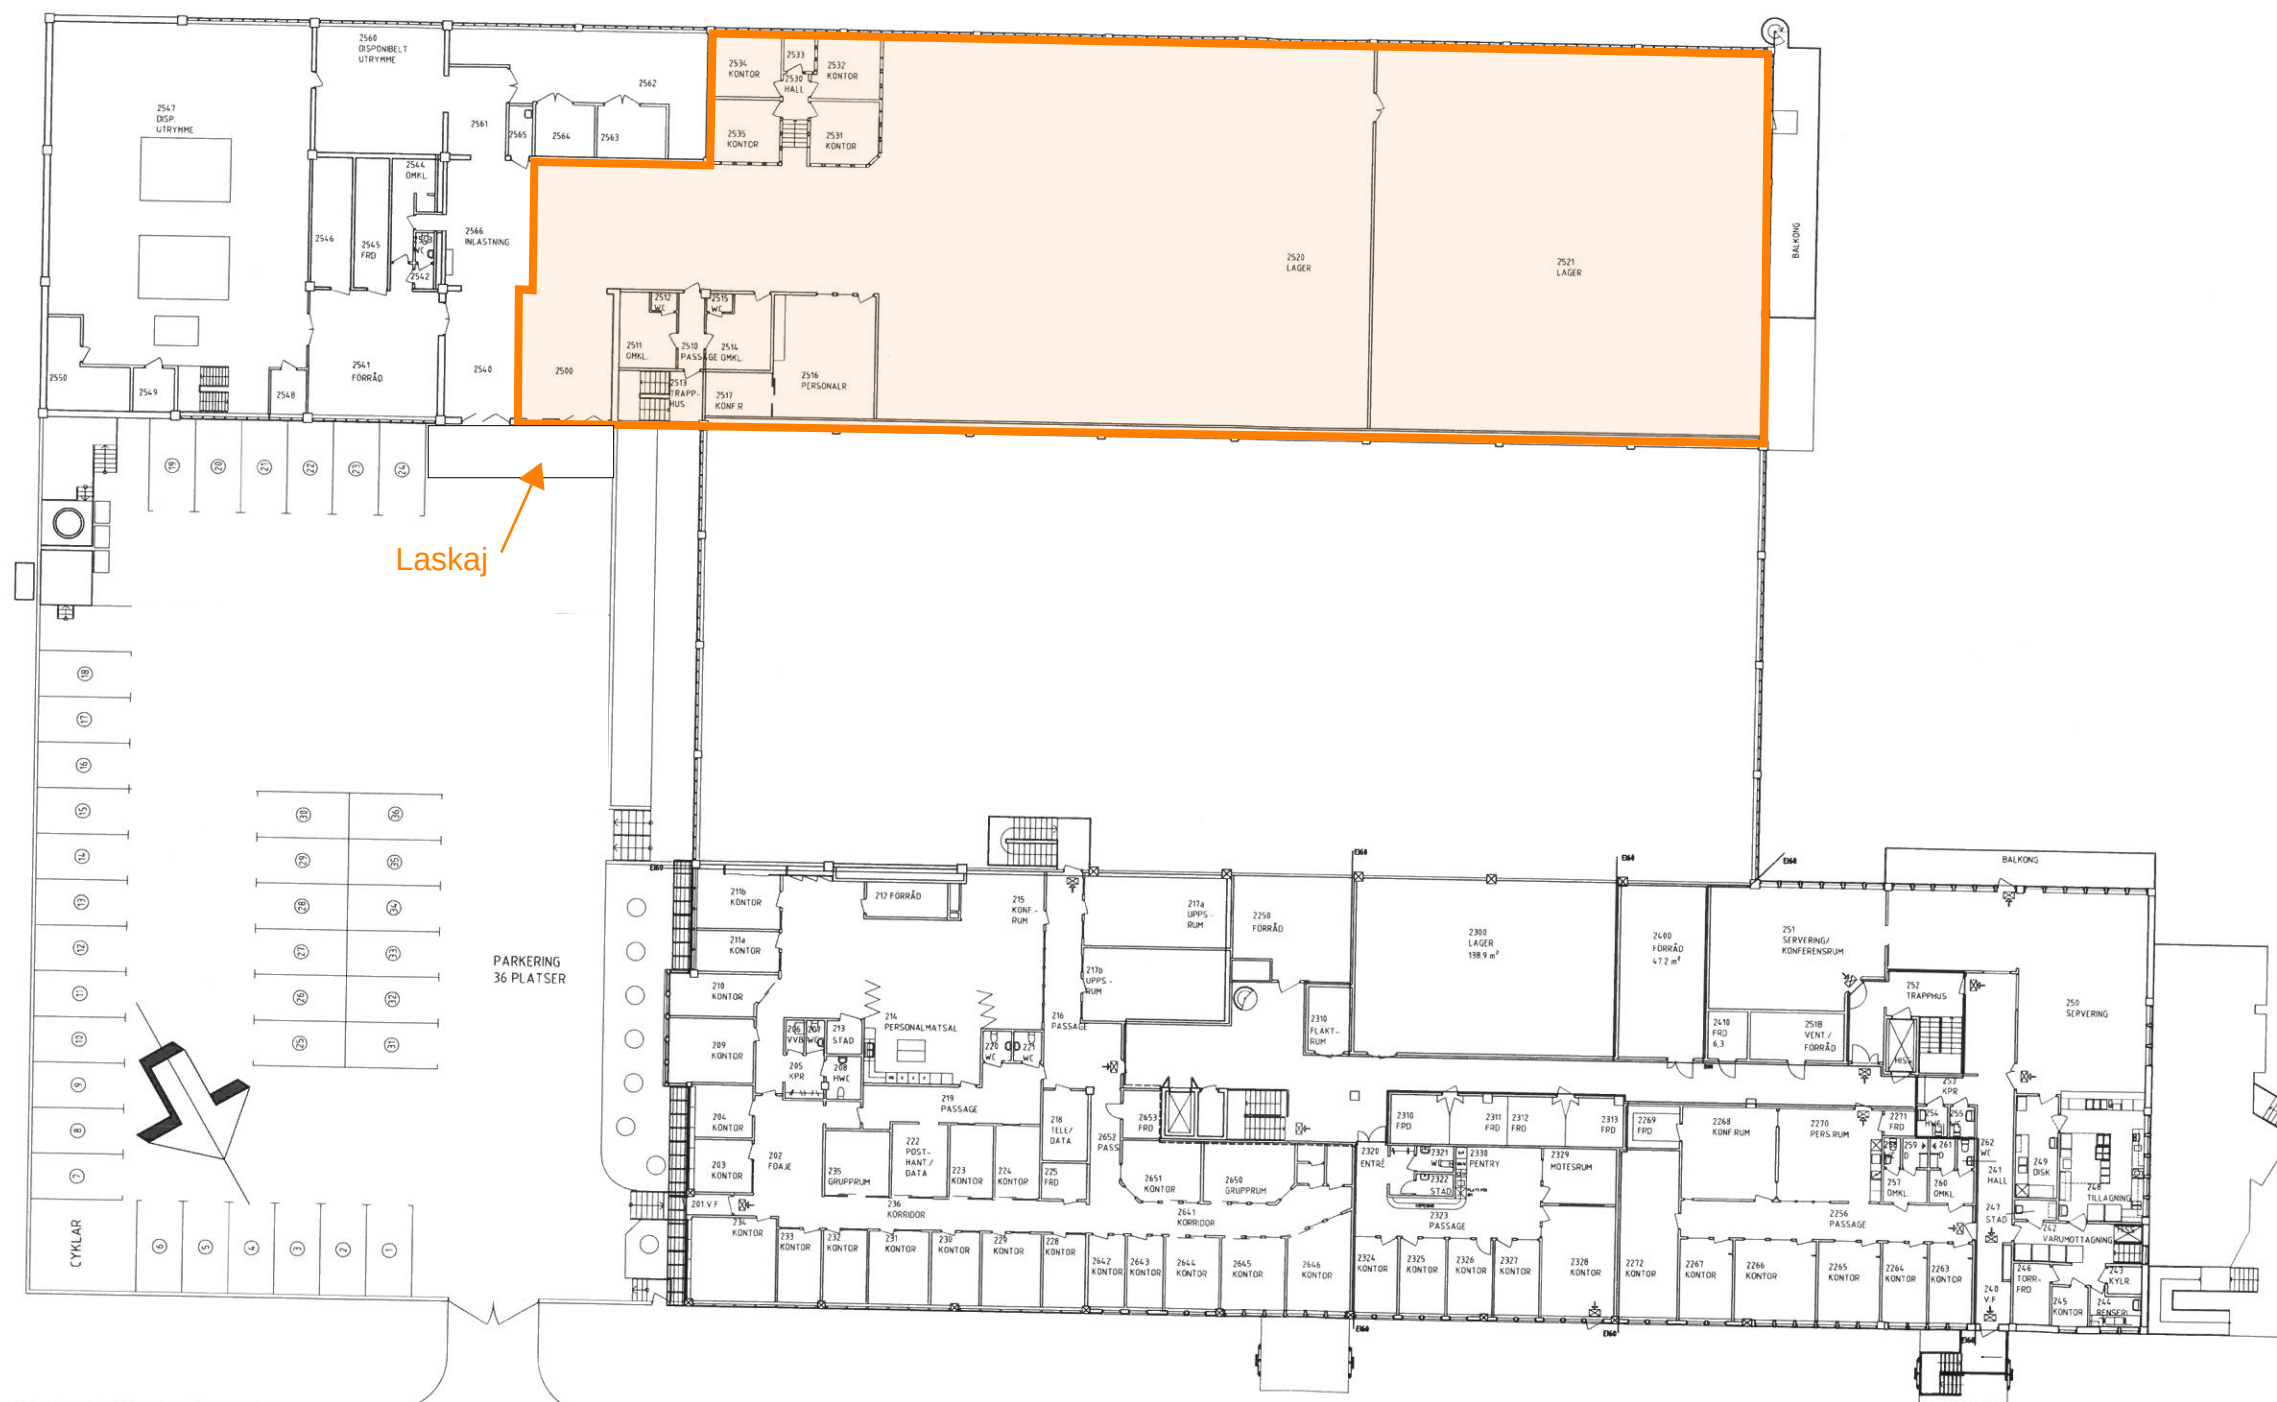


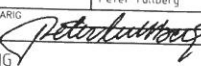

BET	ANT	ANDRINGEN AVSER		SIGN	DATUM
STATUS					
RELATIONSHANDLING					
PROJEKT					
MALMÖ SPILLENGSLYCKAN 10					
PROJEKT NR					
PROJEKTOR					
		ARKITEKTGRUPPEN TULLBERG AB			
		DALBYVÄGEN 18, 232 34 ARLÖV TFN 040-43 40 65 FAX 040-43 74 70			
UPPDRAG NR 1362		INITAD AV HMT		HANDLAGGARE Peter Tullberg	
DATUM 2013-11-29		ANSVARIG			
RELATIONSHANDLING					
WANAKA					
PLAN 2 +4,7					
SKALA		RITNINGSGRUPP		BET	
A1/3/200 A3/1/400		A303:2			