
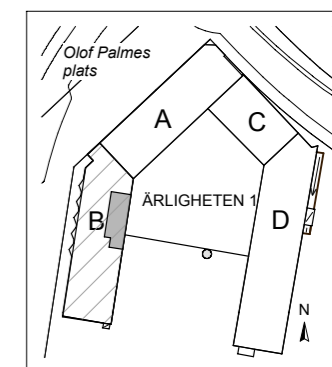


Plan del av våning 3 Hus B
1:100

SKALA 1:100

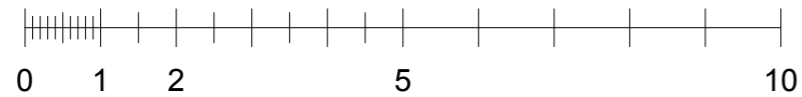

Arkitekt Axel Carlsson AB Roskildevägen 5A 211 47 Malmö 040-75 110	ANSVARIG PART www.ark-ac.se	PROJEKT	Ärligheten 1, Malmö Folkets hus i Malmö	STATUS	FÖRHANDSKOPIA
Charlotte Laurell	KONTAKTPERSON	RITNINGSKATEGORI		HANDLING	RELATIONSHANDLING
Malin Heij	GODKÄND AV	INNEHÅLL	Plan del av våning 3 Hus B, MSBK sitplan	ANDRING	A3
CLA	SKAPAD AV	NUMMER	Lokal XX	DATUM	1:100
25075	UPPDRAGSNUMMER				BET
					A-40-1-103X-B