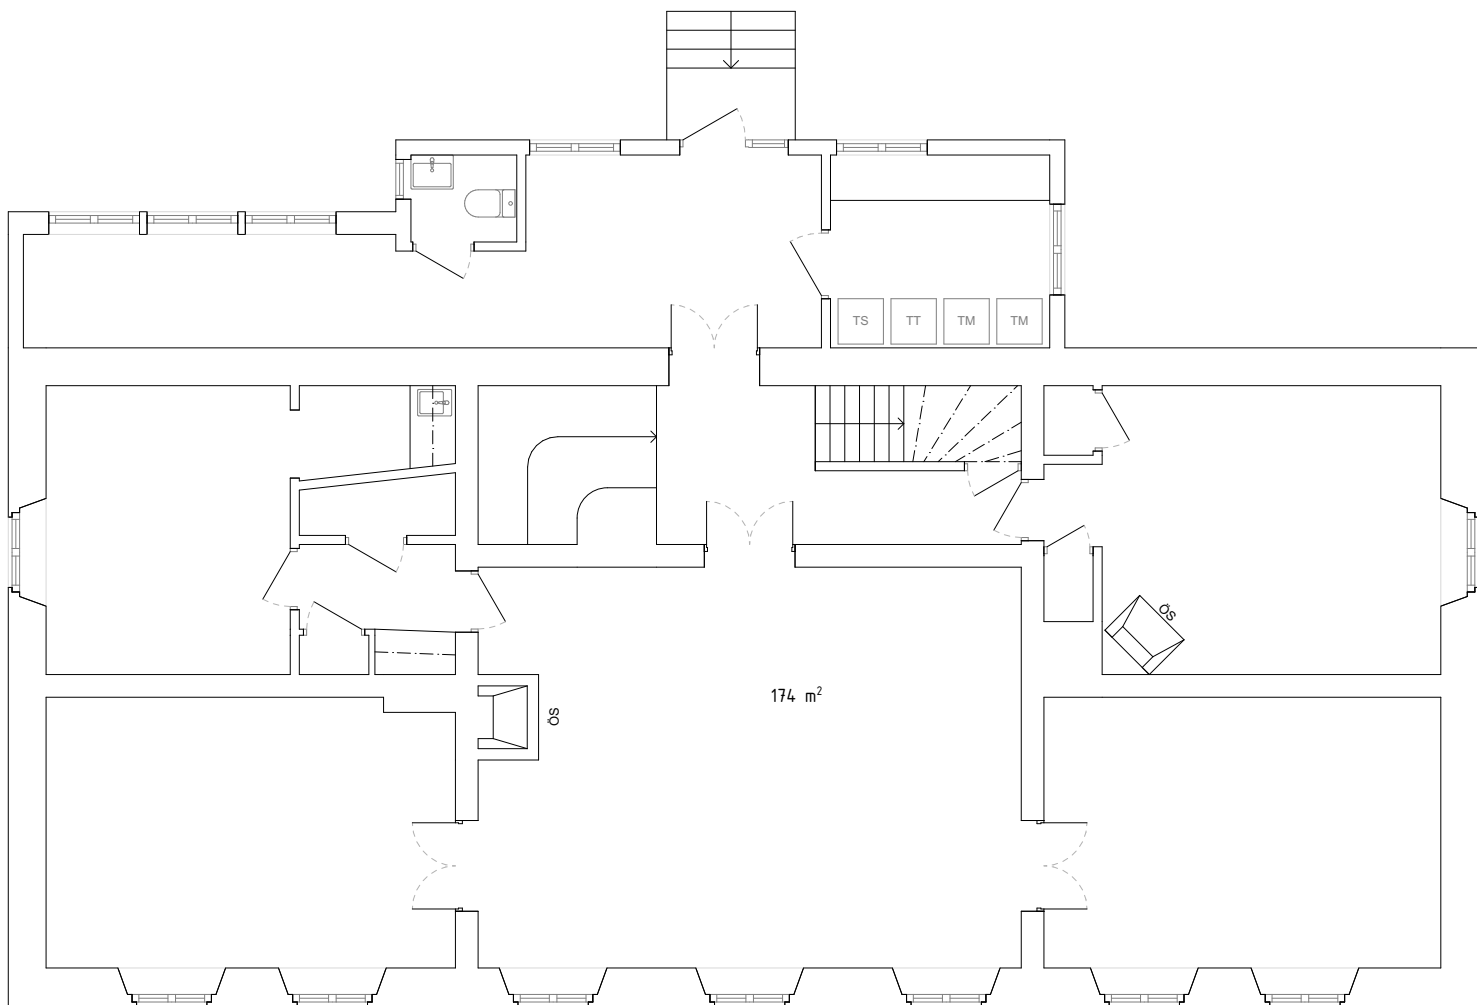


#### FÖRKLARINGAR



Alla mått i mm om ej annat anges.

#### FÖRESKRIFTER

Alla mått kontrollmäts på plats.  
Eventuella avvikelser rapporteras till arkitekt för vidare hantering.  
Alla arbeten skall utföras i enlighet med god hantverkssed, branchstandard & tillverkarens anvisningar i ovan nämnda ordning.

#### HÄNVISNINGAR

|                                          |             |                |             |      |
|------------------------------------------|-------------|----------------|-------------|------|
| BET                                      | ANT         | ÄNDRING AVSER  | DATUM       | SIGN |
| RELATIONSHANDLING                        |             |                |             |      |
| Hammar 1:11 TUNGELSTA<br>Hammarbovägen 9 |             |                |             |      |
| Ateljé Nord                              |             |                |             |      |
| A                                        | Ateljé Nord |                |             |      |
| K                                        |             |                |             |      |
| V                                        |             |                |             |      |
| E                                        |             |                |             |      |
| B                                        |             |                |             |      |
| UPPDRAG NR                               |             | RTAD AV<br>AJ  | HANDLÄGGARE |      |
| DATUM<br>2024-07-23                      |             | ANSVARIG<br>HS |             |      |
| Entréplan                                |             |                |             |      |
| SKALA: A3<br>1:100                       |             | NUMMER<br>A1   |             | BET  |

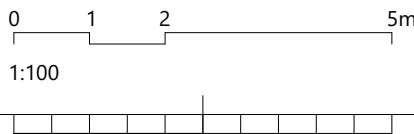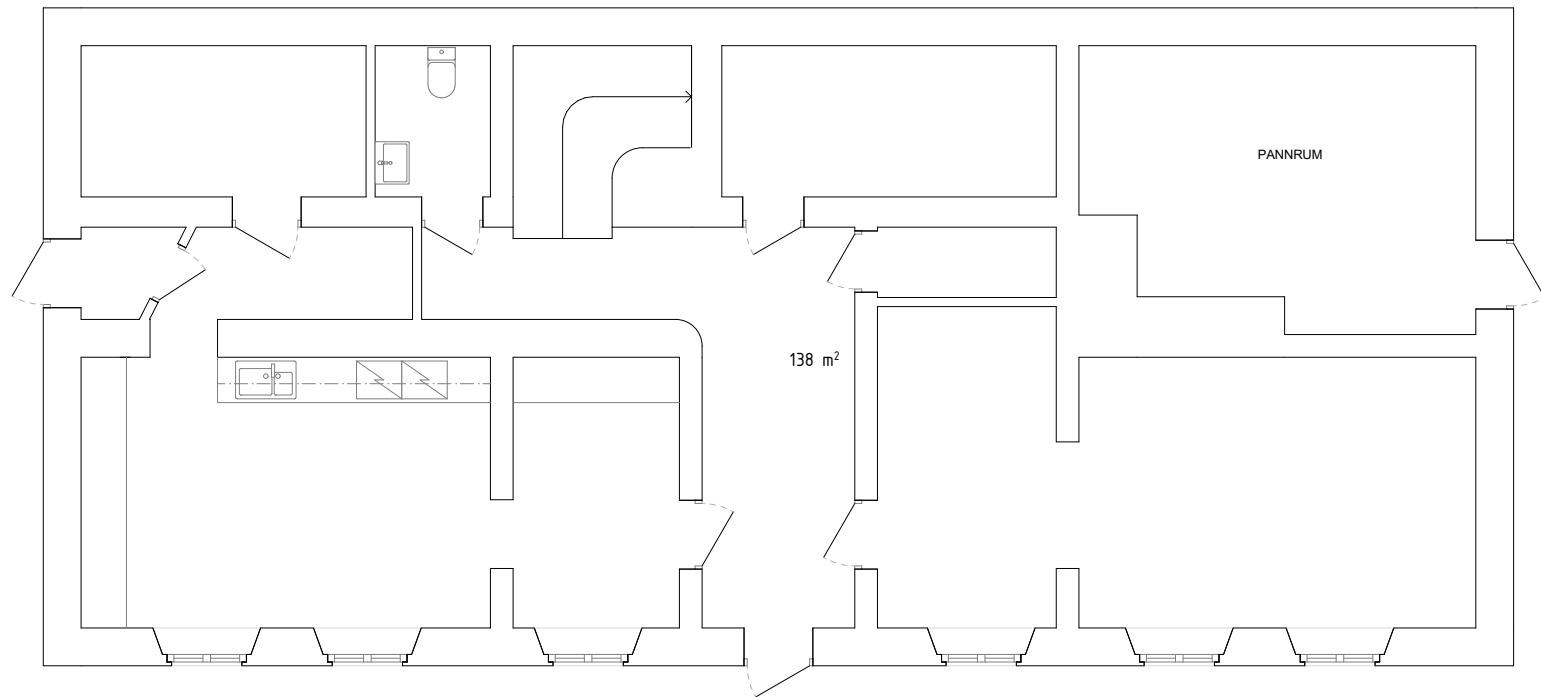

#### FÖRKLARINGAR


Alla mått i mm om ej annat anges.

#### FÖRESKRIFTER

Alla mått kontrollmätts på plats.  
Eventuella avvikelser rapporteras till arkitekt för vidare hantering.  
Alla arbeten skall utföras i enlighet med god hantverkssed, branchstandard & tillverkarens anvisningar i ovan nämnda ordning.

#### HÄNVISNINGAR

|                                          |             |               |             |      |
|------------------------------------------|-------------|---------------|-------------|------|
| BET                                      | ANT         | ÄNDRING AVSER | DATUM       | SIGN |
| RELATIONSHANDLING                        |             |               |             |      |
| Hammar 1:11 TUNGELSTA<br>Hammarbovägen 9 |             |               |             |      |
| Ateljé Nord                              |             |               |             |      |
| A                                        | Ateljé Nord |               |             |      |
| K                                        |             |               |             |      |
| V                                        |             |               |             |      |
| E                                        |             |               |             |      |
| B                                        |             |               |             |      |
| UPPDRAG NR                               |             | RTAD AV       | HANDLÄGGARE |      |
| 2024-07-23                               |             | AJ            | HS          |      |
| Källarplan                               |             |               |             |      |
| SKALA: A3                                |             | NUMMER        |             | BET  |
| 1:100                                    |             | A2            |             |      |

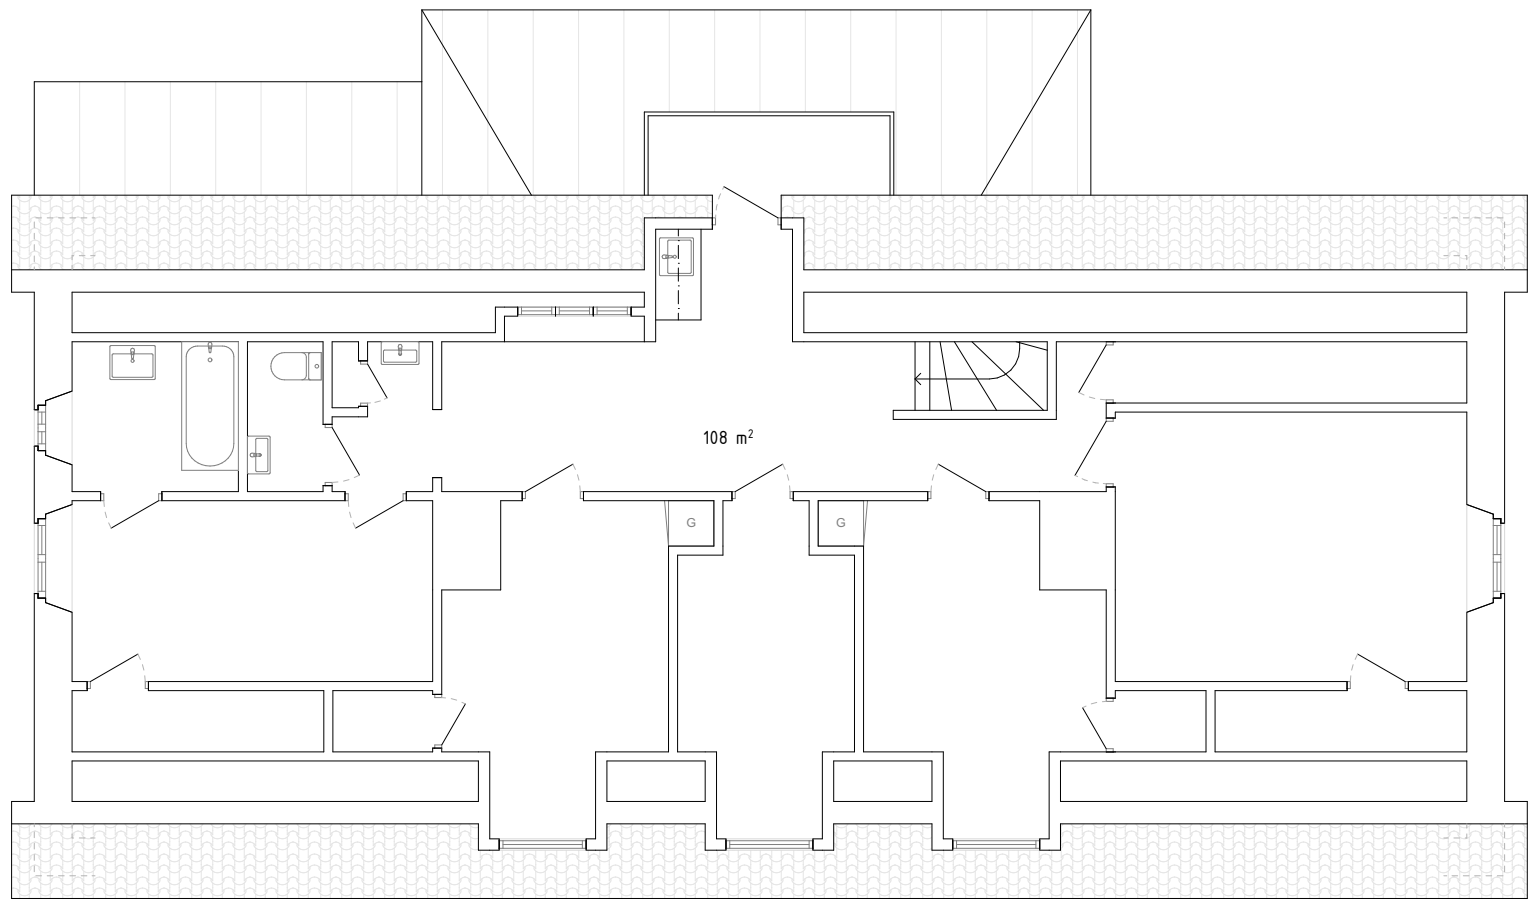

0 1 2 5m

1:100

#### FÖRKLARINGAR

Alla mått i mm om ej annat anges.

#### FÖRESKRIFTER

Alla mått kontrollmäts på plats.  
Eventuella avvikelser rapporteras till arkitekt för vidare hantering.  
Alla arbeten skall utföras i enlighet med god hantverkssed, branchstandard & tillverkarens anvisningar i ovan nämnda ordning.

#### HÄNVISNINGAR

| BET | ANT | ÄNDRING AVSER | DATUM | SIGN |
|-----|-----|---------------|-------|------|
|-----|-----|---------------|-------|------|

#### RELATIONSHANDLING

Hammar 1:11 TUNGELSTA  
Hammarbovägen 9


### Ateljé Nord

|   |             |  |  |  |
|---|-------------|--|--|--|
| A | Ateljé Nord |  |  |  |
| K |             |  |  |  |
| V |             |  |  |  |
| E |             |  |  |  |
| B |             |  |  |  |

|                     |                |             |
|---------------------|----------------|-------------|
| UPPDRAG NR          | RTAD AV<br>AJ  | HANDLÄGGARE |
| DATUM<br>2024-07-23 | ANSVARIG<br>HS |             |

Plan 1

|                    |                     |     |
|--------------------|---------------------|-----|
| SKALA: A3<br>1:100 | NUMMER<br><b>A3</b> | BET |
|--------------------|---------------------|-----|

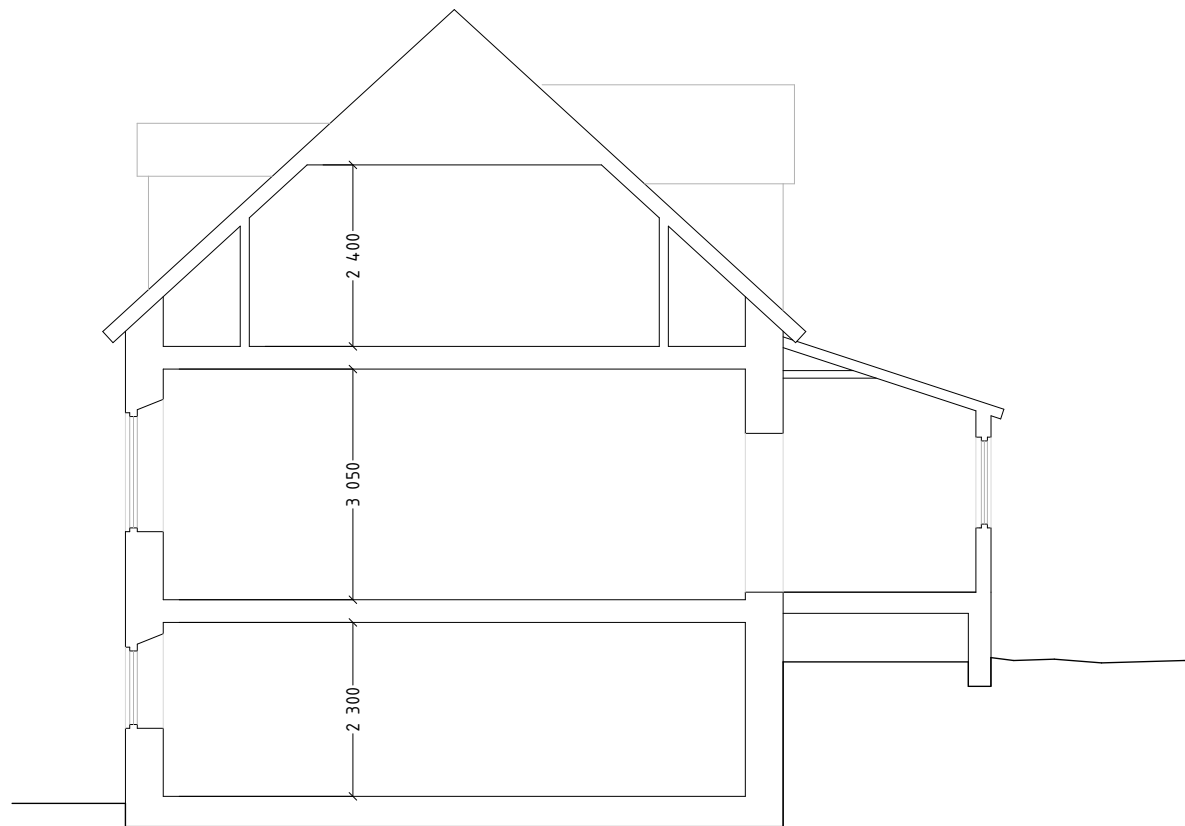

0 1 2 5m

1:100



#### FÖRKLARINGAR

Alla mått i mm om ej annat anges.

#### FÖRESKRIFTER

Alla mått kontrollmätts på plats.  
Eventuella avvikelser rapporteras till arkitekt för vidare hantering.  
Alla arbeten skall utföras i enlighet med god hantverkssed, branchstandard & tillverkarens anvisningar i ovan nämnda ordning.

#### HÄNVISNINGAR

|                                          |             |                |             |      |
|------------------------------------------|-------------|----------------|-------------|------|
| BET                                      | ANT         | ÄNDRING AVSER  | DATUM       | SIGN |
| RELATIONSHANDLING                        |             |                |             |      |
| Hammar 1:11 TUNGELSTA<br>Hammarbovägen 9 |             |                |             |      |
| Ateljé Nord                              |             |                |             |      |
| A                                        | Ateljé Nord |                |             |      |
| K                                        |             |                |             |      |
| V                                        |             |                |             |      |
| E                                        |             |                |             |      |
| B                                        |             |                |             |      |
| UPPDRAG NR                               |             | RTAD AV<br>AJ  | HANDLÄGGARE |      |
| DATUM<br>2024-07-23                      |             | ANSVARIG<br>HS |             |      |
| Sektion                                  |             |                |             |      |
| SKALA: A3<br>1:100                       |             | NUMMER<br>A4   |             | BET  |