



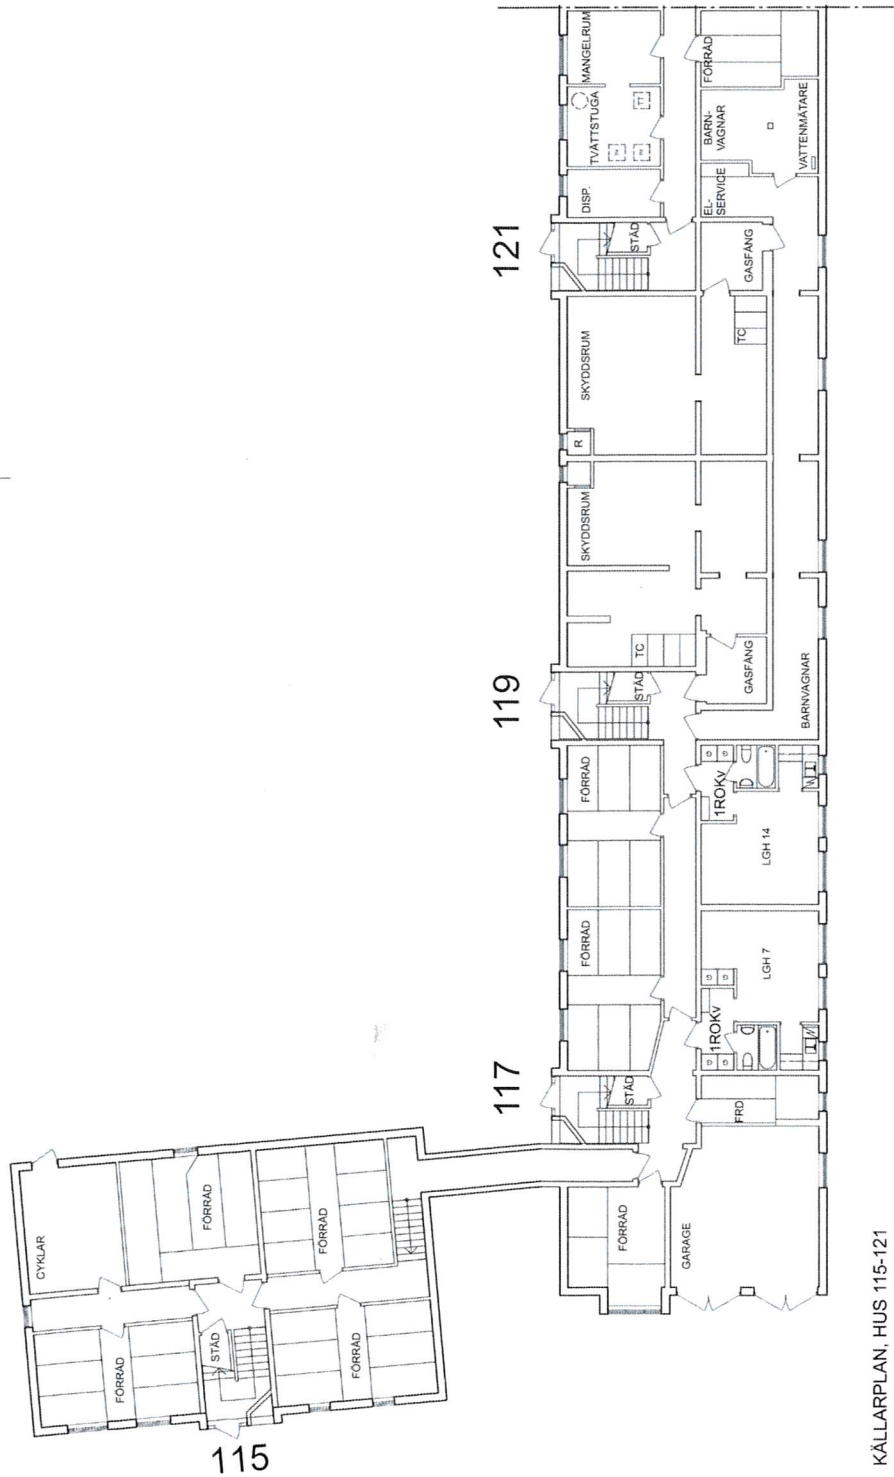

KÄLLARPLAN, HUS 115-121

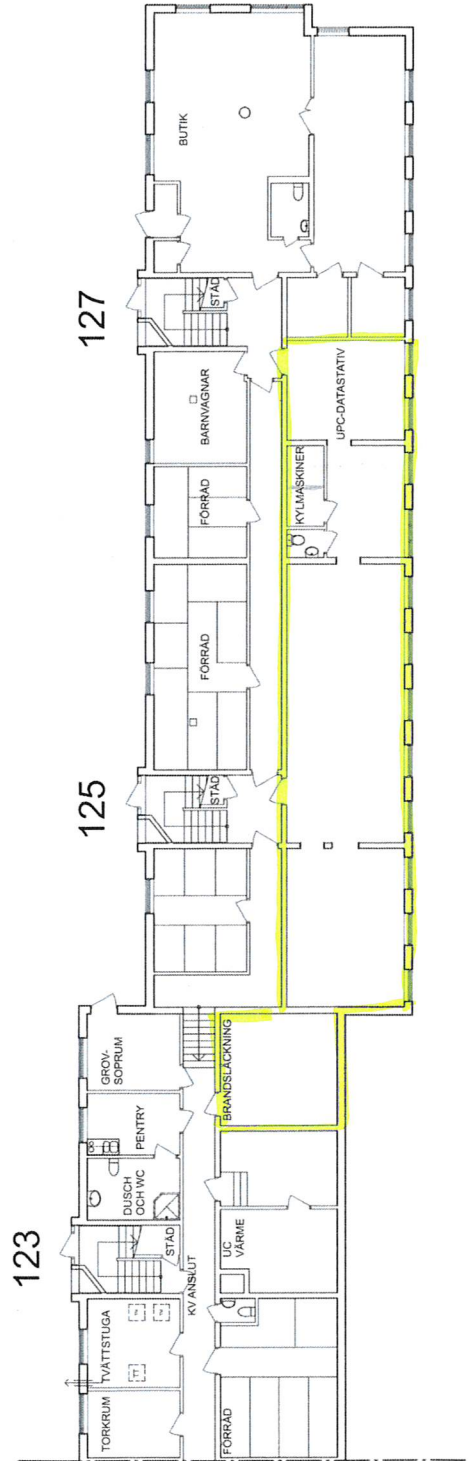

KÄLLARPLAN, HUS 123-127

SET	ART	ANMÄRKNING	DATUM	SB

KV. TEGELSTAPELN 9, STHLM	
RELATIONSHANDLING	
GERHARD HERKOMMER ARKITEKTER AB	
TULLBERGSGATAN 17, 173 53 STOCKHOLM, T. 08 44 87 70, F. 08 44 10 47	
5708 300	G. KÄLLAN
5708 300	G. HERKOMMER
06-12-15	G. HERKOMMER

KÄLLARPLAN	1:100	A 306:01 000
------------	-------	--------------