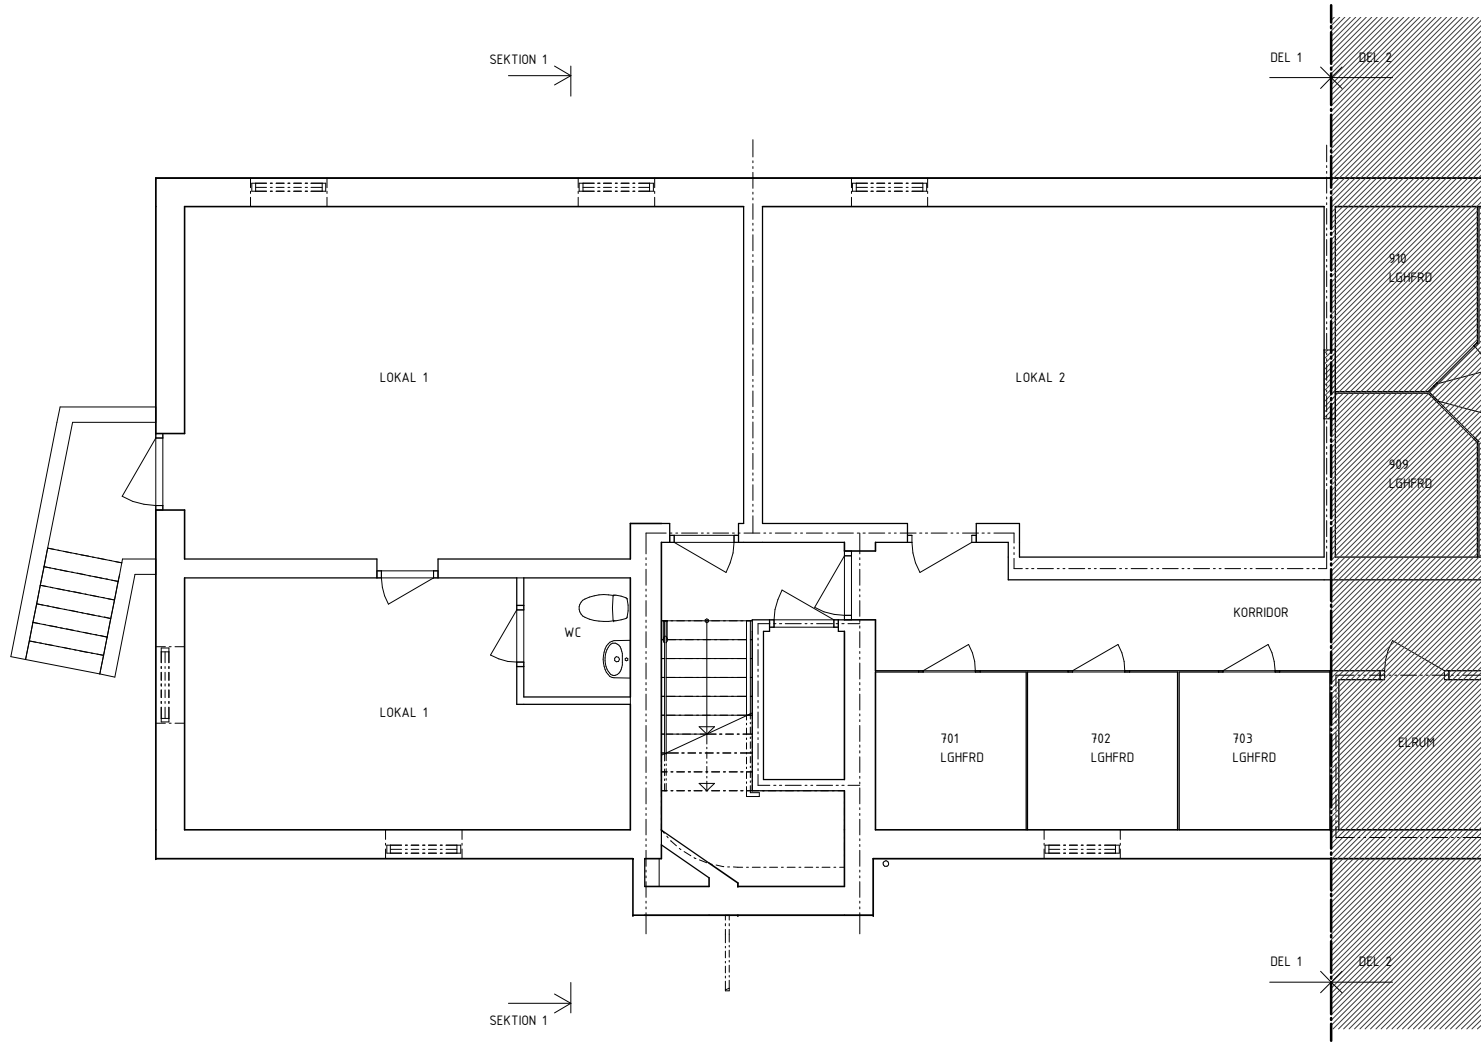
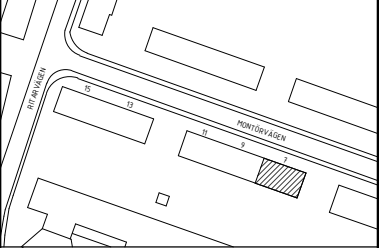


FÖRKLARINGAR

- DÖRR
- BRANDCELLSGRÄNS EI30
- BRANDCELLSGRÄNS EI60
- UNDERTAK, DEL OVAN SNITT

FÖRESKRIFTER

HÄNVISNINGAR

BET	ÄNDRINGEN AVISER	DATUM	SIGN
RELATIONSHANDLING			
Kv. LÄROBOKEN 14, ABRAHAMSBURG			
 HSB - eller möjligheterna bär			
			
BH	HSB STOCKHOLM AB	tel. 08-785 39 00	
TE	BKS-GRUPPEN AB	tel. 076-633 16 54	
A	RITS ARKITEKTER AB	tel. 08-692 33 30	
E	SAVTEC AB	tel. 08-122 160 60	
K	SWECO STRUCTURES AB	tel. 08-652 47 00	
V	SAVTEC AB	tel. 08-122 160 60	
W	SAVTEC AB	tel. 08-122 160 60	
UPPDRAGS- DATUM	RITAD/KONSTR. AV MB	HANDLÄGGARE MB	
18011	2021-08-06	Herman Sköldberg	
HUS A KÄLLARPLAN DEL 1 MONTÖRVÄGEN 7			
SKALA A1 1:50 A3 1:100	NUMMER A-40-1-101	BET	