


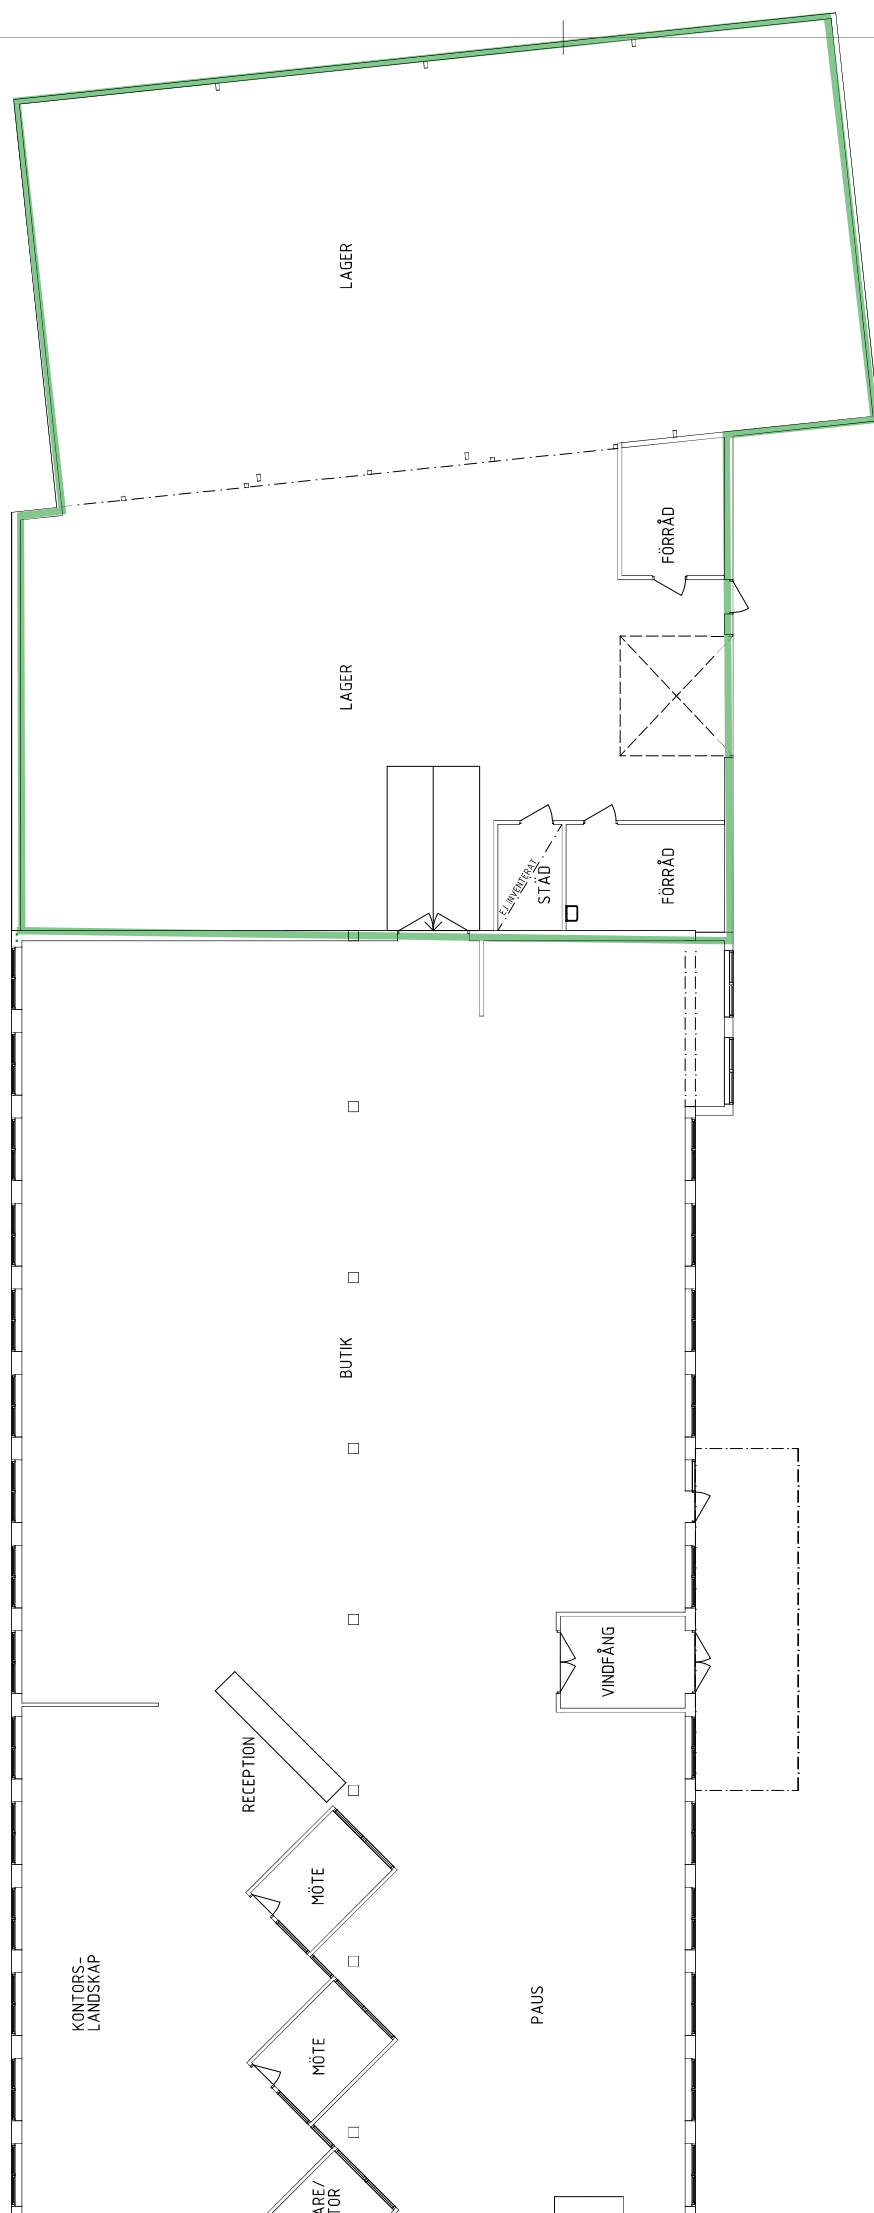

BET	ÄNDRING AVSEER	DATUM	Sign.
RELATIONSHANDLING			
BOLÄNDERNA 11:1			
 CASTELLUM			
A	Nilsed Arkitekt AB		