





BLT	ANT	INDRUGHTEN AVSER	SIGN	DATUM
-----	-----	------------------	------	-------

Källbäckssryd		
Plan		
Del A		
SKALA 1:100 (A1) 1:200 (A3)	NUMMER A-40.1-101-A	BET


KBEF: ..\..\..\..\Autocad Mal\H\Camera-Rlogo-black.dwg

LAGER: SB11

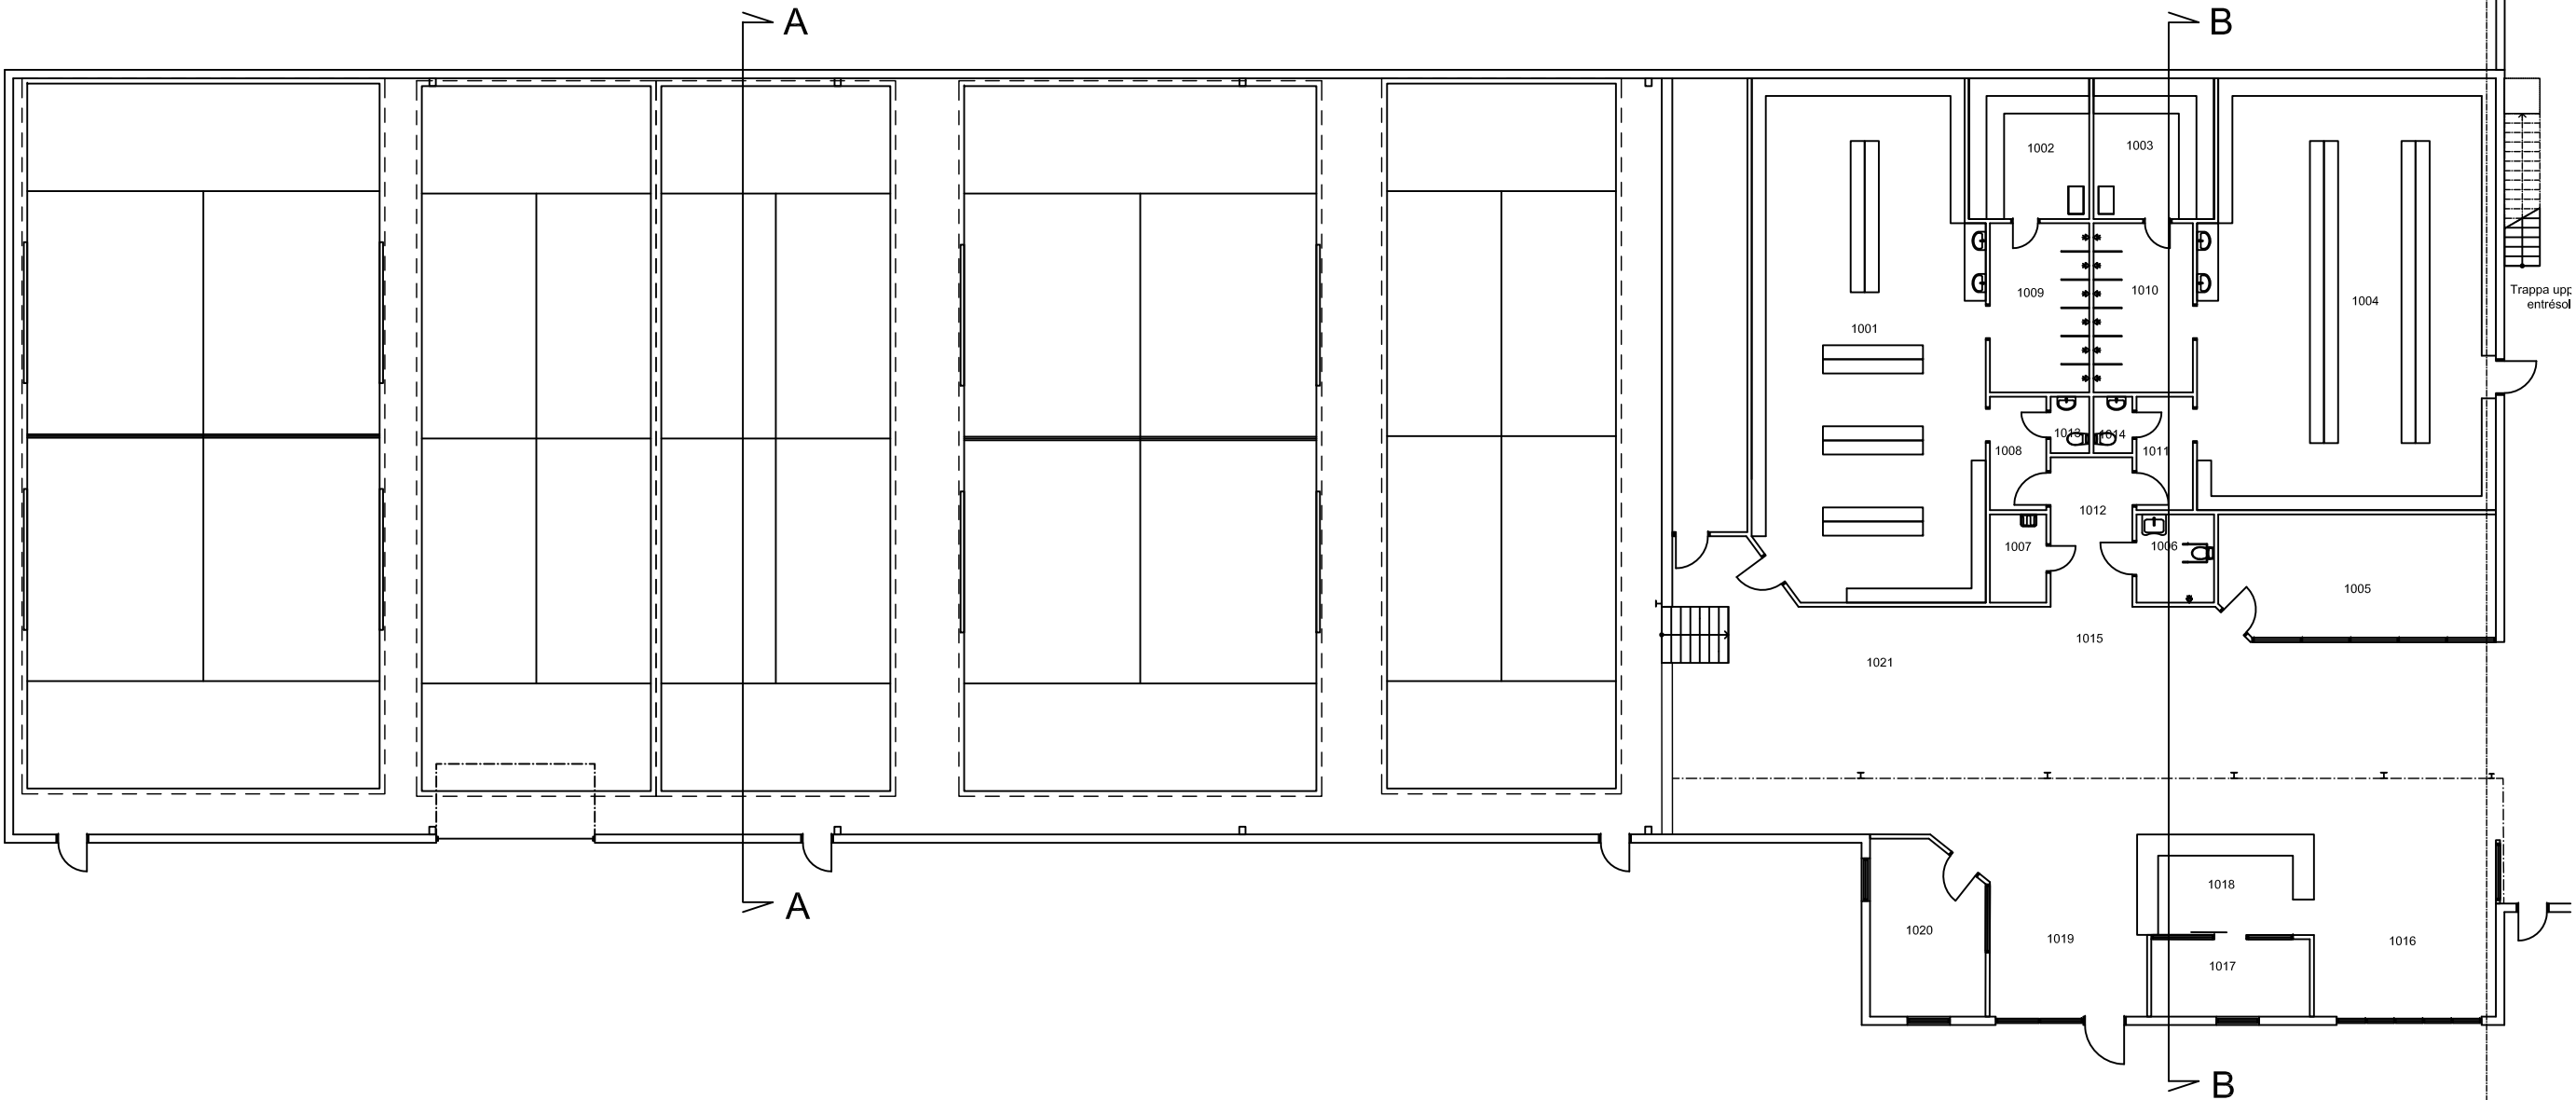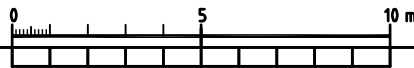

Trappa upp:
entrésol

Relationshandling					
KÄLLBÄCKSRYD BORÅS					
Källbäcksyrd					
Plan					
Del B					
SKALA 1:100 (A1) 1:200 (A3)		RUMMER		BYT	
		A-40.1-101-B			

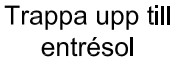

Relationshandling KÄLLBÄCKSRYD BORÅS				
Källbäcksyrd Plan Del C SKALA 1:50 (A1) 1:100 (A3) NUMMER A-40.1-101-C RET				