


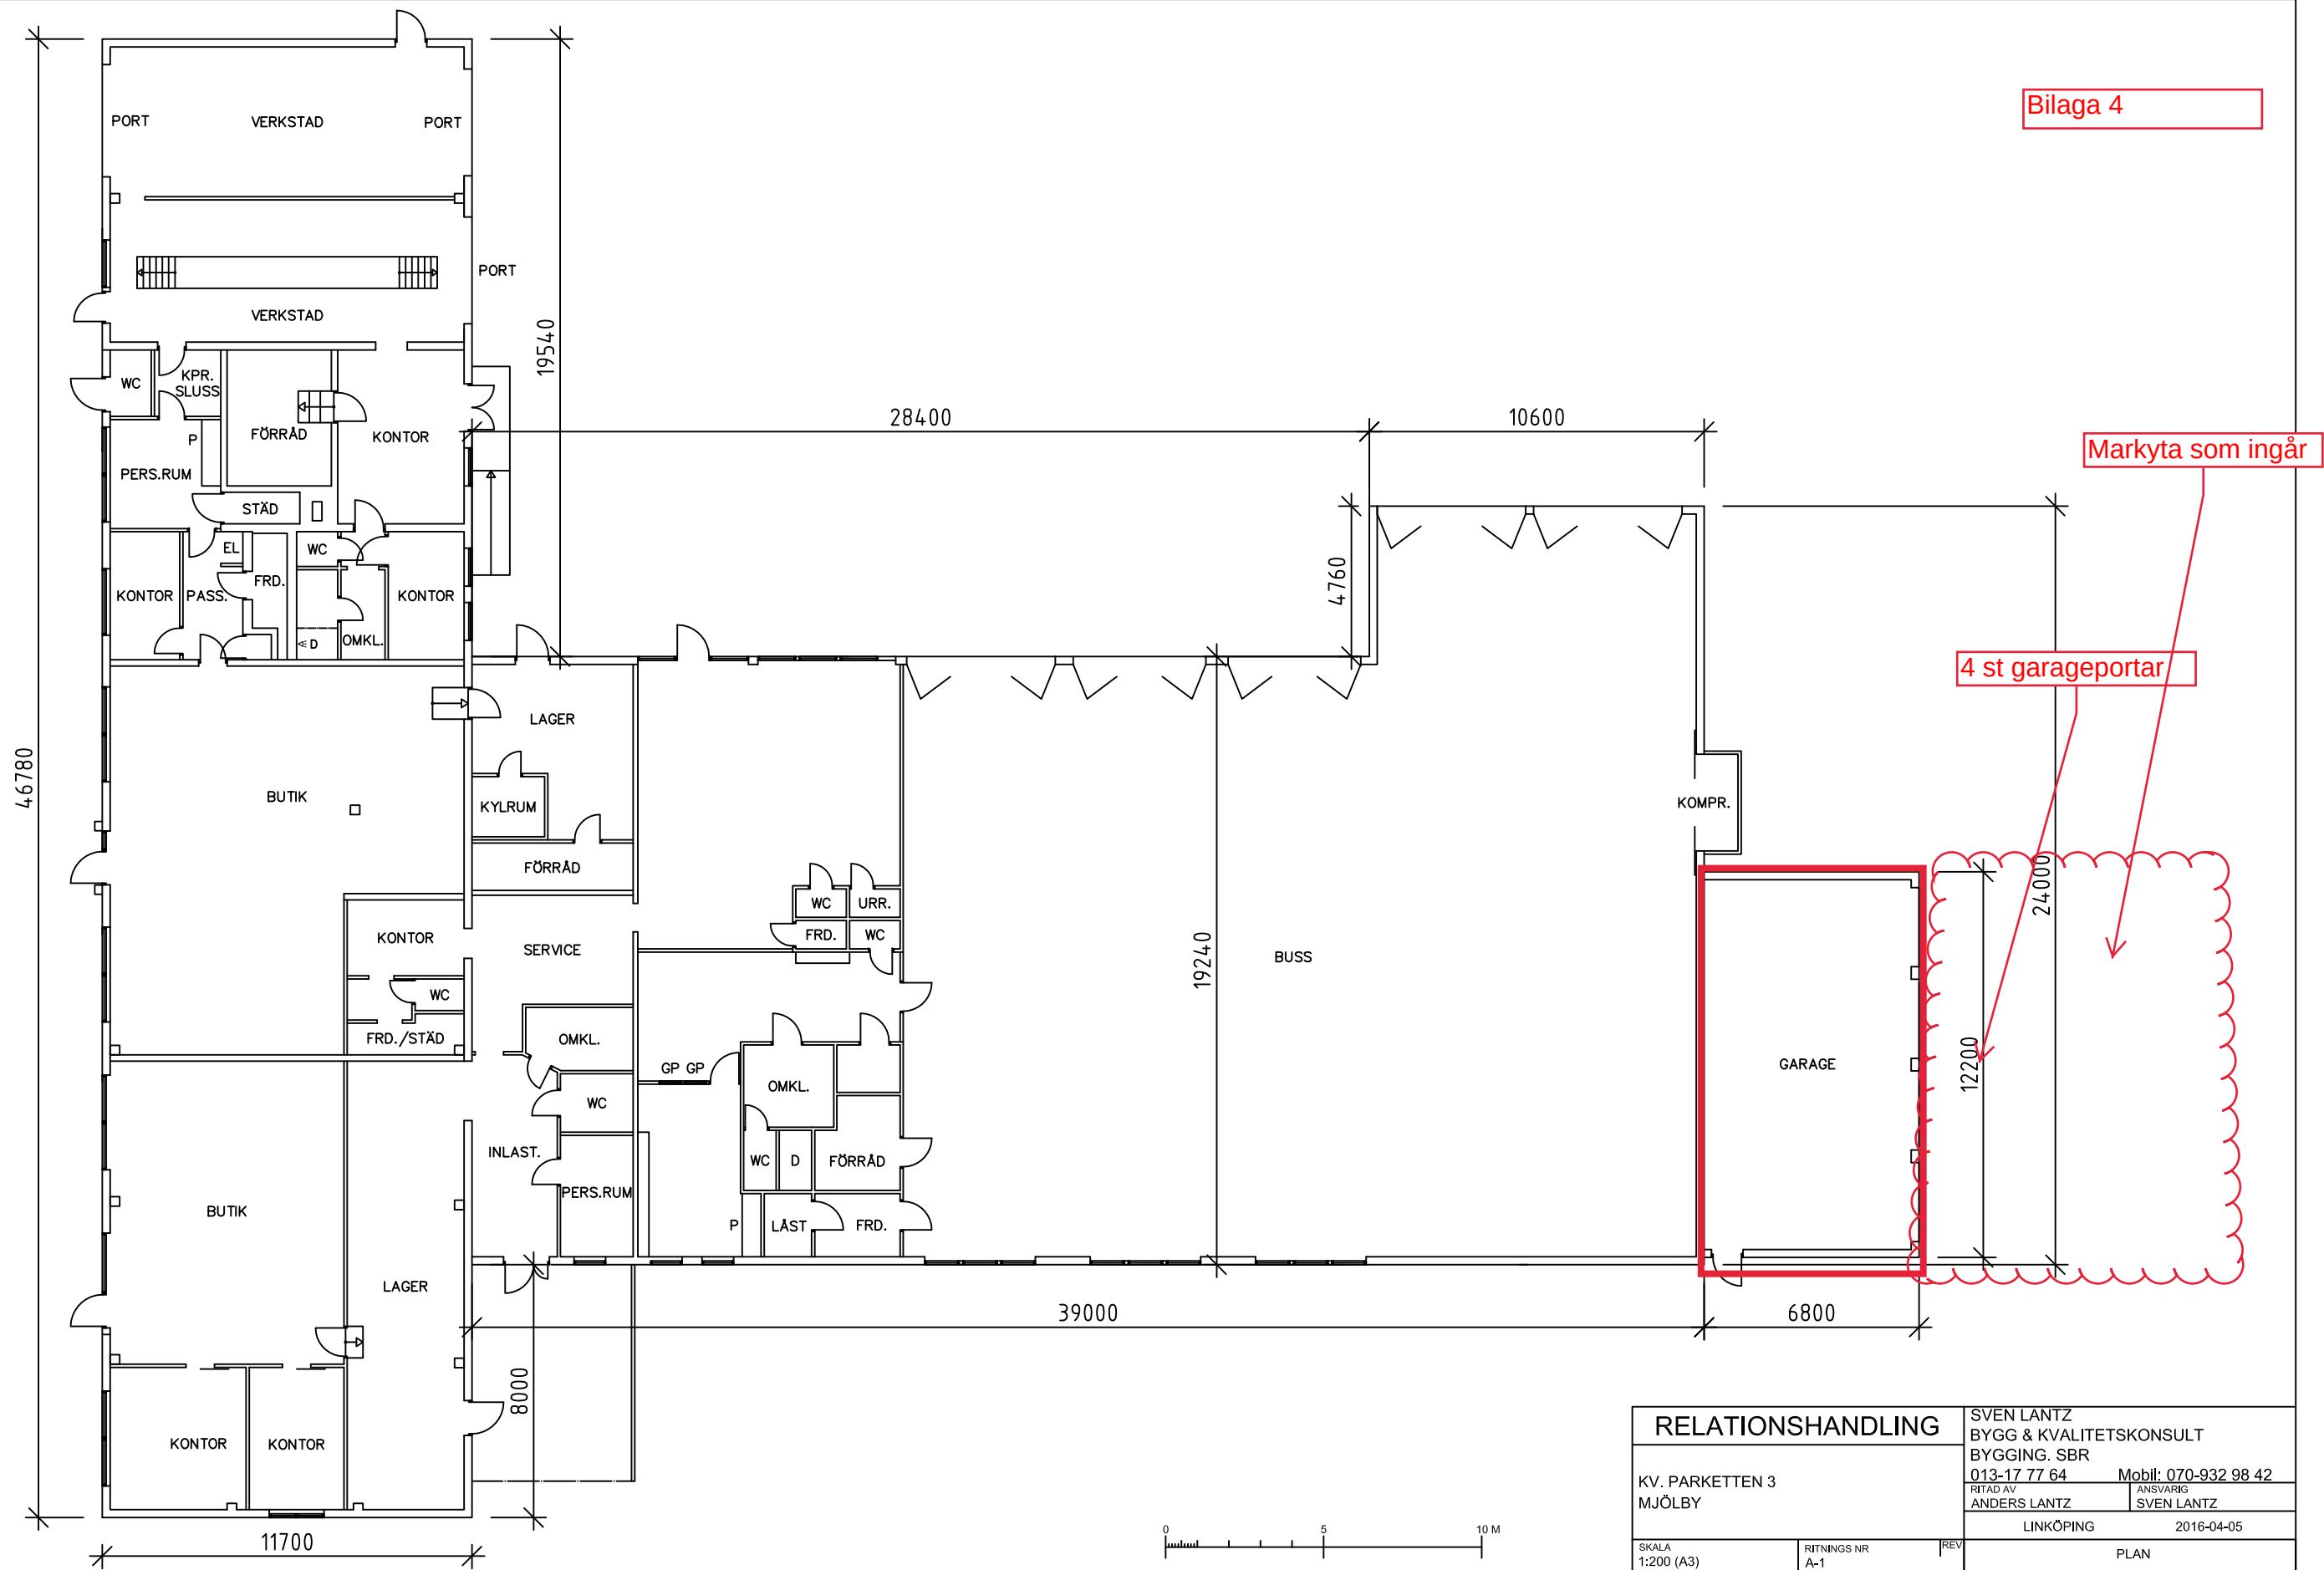

RELATIONSHANDLING		SVEN LANTZ BYGG & KVALITETSKONSULT	
KV. PARKETTEN 3 MJÖLBY		BYGGING. SBR 013-17 77 64	Mobil: 070-932 98 42
		RITAD AV ANDERS LANTZ	ANSVARIG SVEN LANTZ
		LINKÖPING 2016-04-05	
SKALA 1:200 (A3)	RITNINGS NR A-1	REV	PLAN