



PLAN

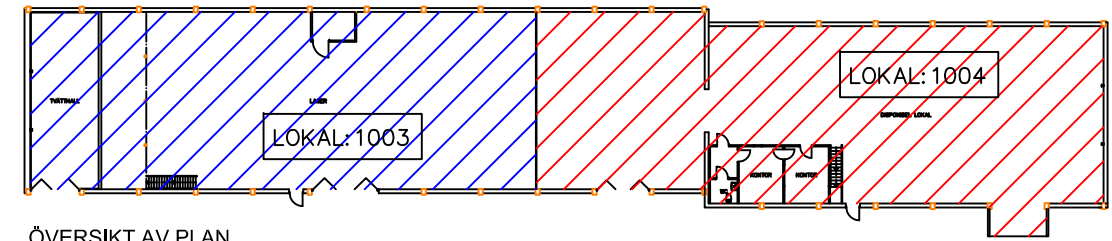


ÖVERSIKT AV PLAN

LOKAL: 1004 LOA: 504m ² VOL: 3313m ³	LOKAL: 1003 LOA: 442m ² VOL: 2882m ³
ENTRESOL: 1004 LOA: 35m ²	ENTRESOL: 1003 LOA: 101m ²
LOKAL: 1004 LOA: 504m ² + 35m ² = 539m ²	LOKAL: 1003 LOA: 442m ² + 101m ² = 543m ²

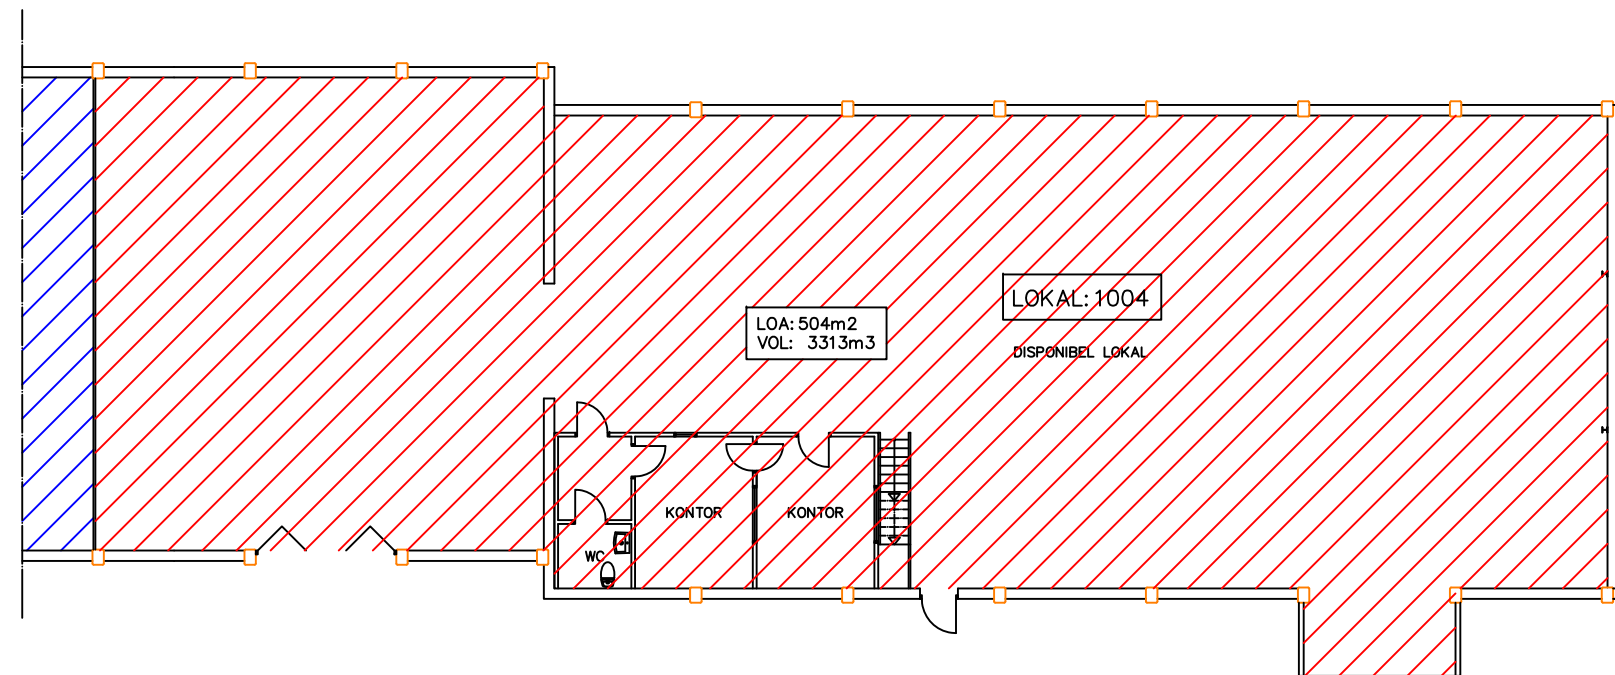

PLAN

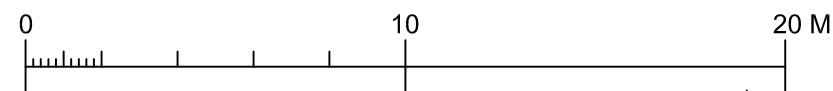

RELATIONSHANDLING		SVEN LANTZ BYGG & KVALITETSKONSULT BYGGING. SBR Mobil: 070-932 98 42	
TRIOFAST AB PARKETTEN 4 MJÖLBY		RITAD AV ANDERS LANTZ	ANSVARIG SVEN LANTZ
SKALA 1:200 (A3)		RITTINGS NR A-1	LINKÖPING 2026-05-13
		REV	LOA & VOL