



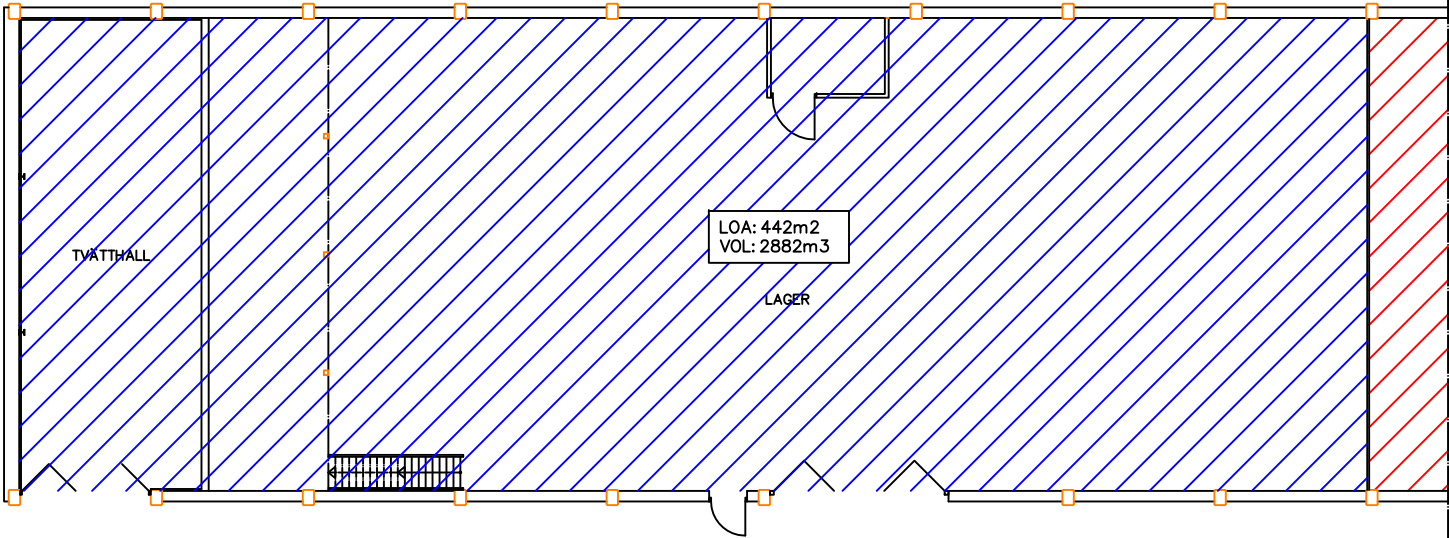


PLAN

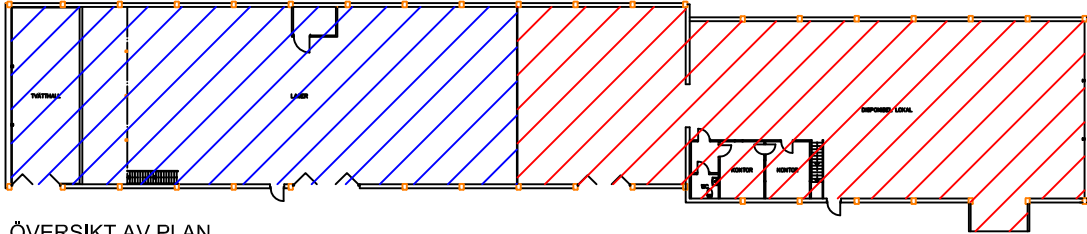


ÖVERSIKT AV PLAN

DISPONIBEL LOKAL LOA: 504m ² VOL: 3313m ³
ENTRESOL DISPONIBEL LOKAL LOA: 35m ²
LAGER LOA: 442m ² VOL: 2882m ³
ENTRESOL LAGER LOA: 101m ²

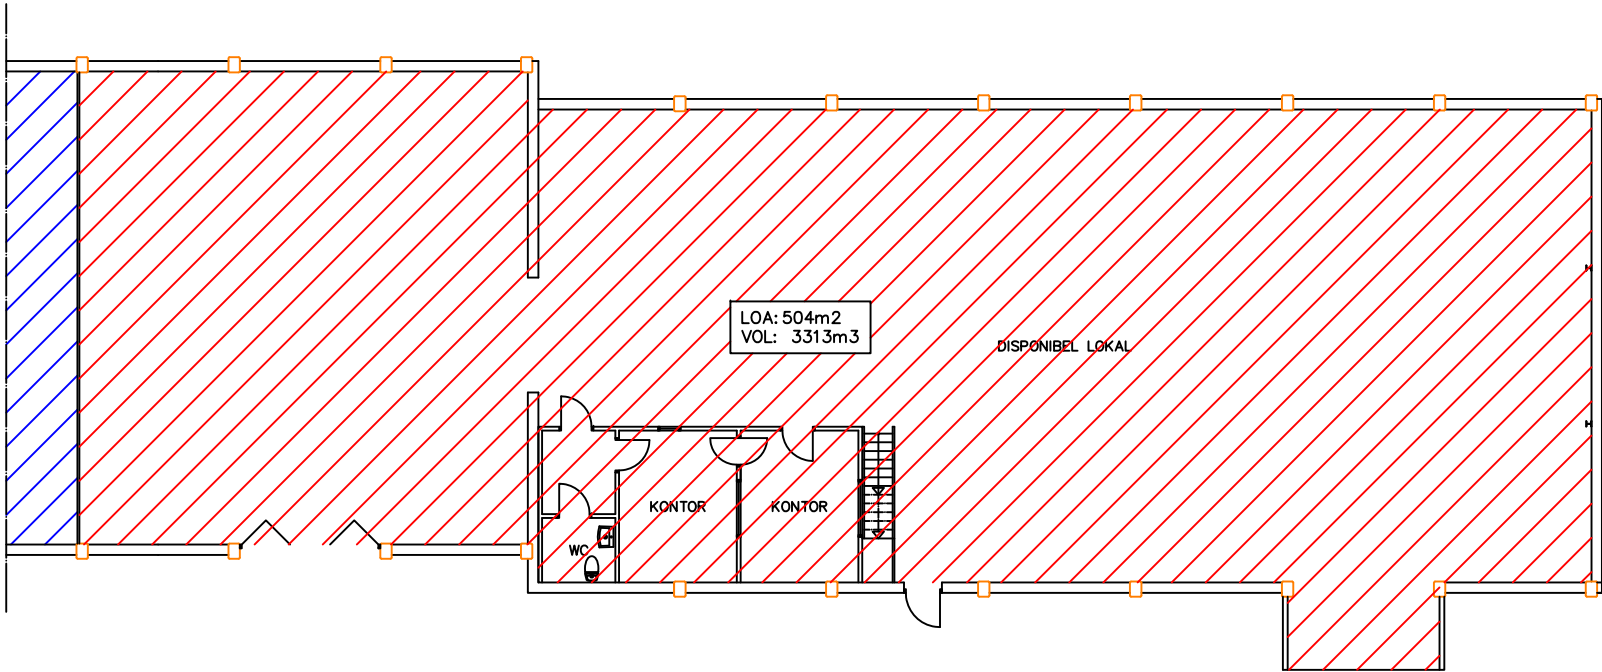

PLAN

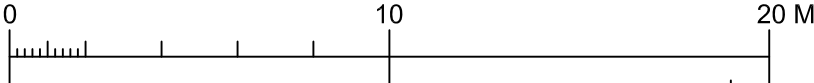

RELATIONSHANDLING

TRIOFAST AB
PARKETTEN 4
MJÖLBY

SKALA
1:200 (A3)

RITNINGS NR
A-2

SVEN LANTZ
BYGG & KVALITETSKONSULT
BYGGING. SBR
Mobil: 070-932 98 42

RITAD AV
ANDERS LANTZ

ANSVARIG
SVEN LANTZ

LINKÖPING

2025-09-10

LOA & VOL