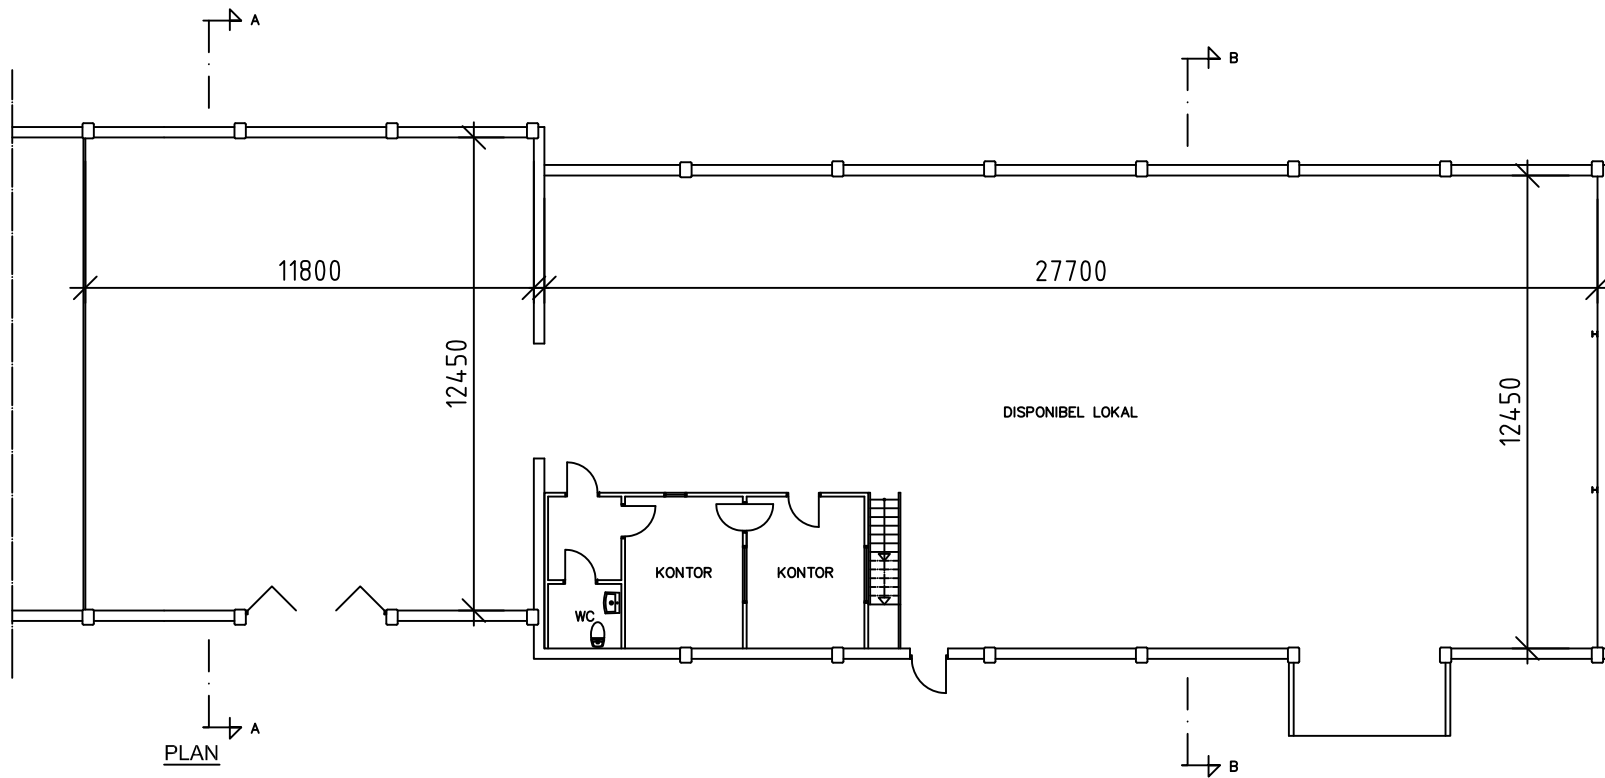
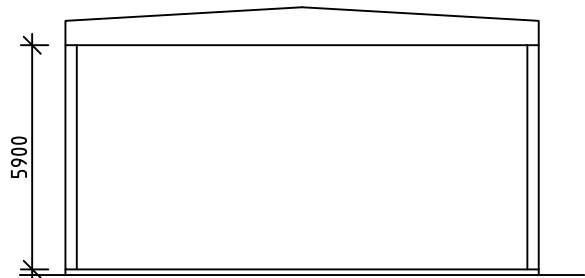
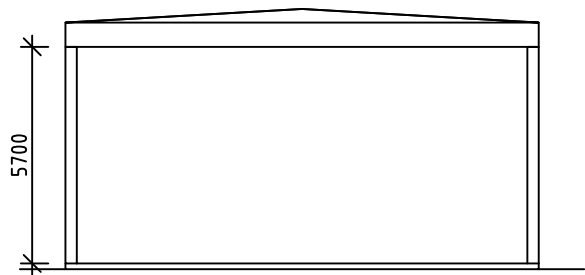
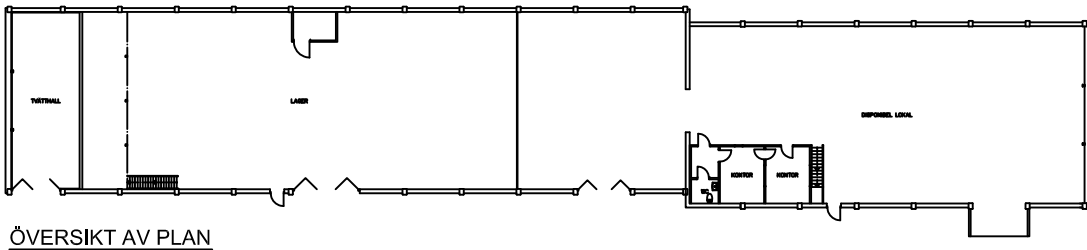
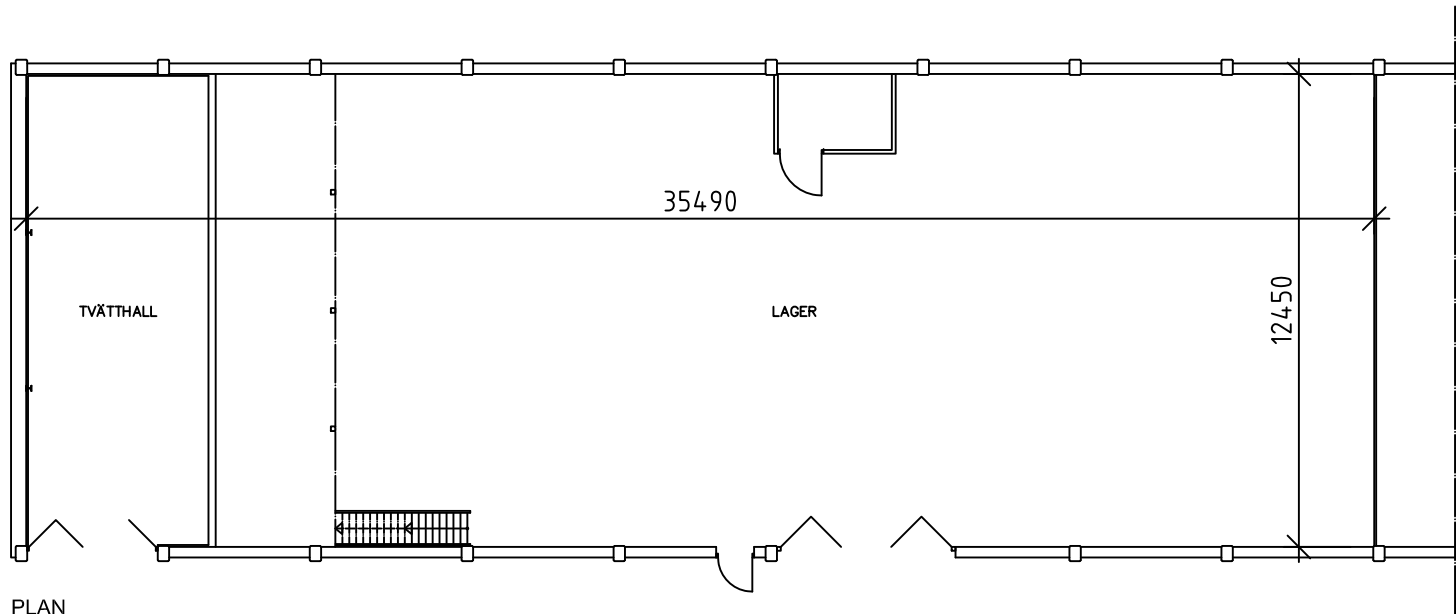


RELATIONSHANDLING			SVEN LANTZ BYGG & KVALITETSKONSULT BYGGING. SBR Mobil: 070-932 98 42	
TRIOFAST AB PARKETTEN 4 MJÖLBY		RITAD AV ANDERS LANTZ	ANSVARIG SVEN LANTZ	
SKALA 1:200 (A3)		RITNINGS NR A-1	LINKÖPING	2025-09-10
PLAN & SEKTIONER				