
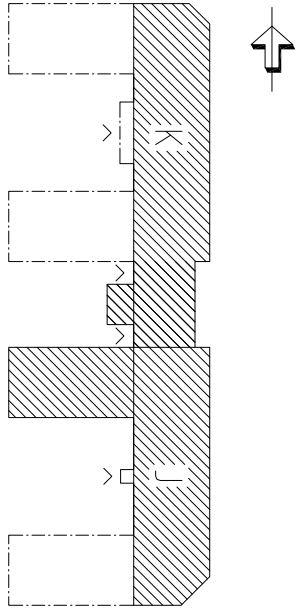


FÖRKLARINGAR

 = UTRYMNINGSSYLT

----- = E20 BRANDAVSKILJNING

----- = E60 BRANDAVSKILJNING

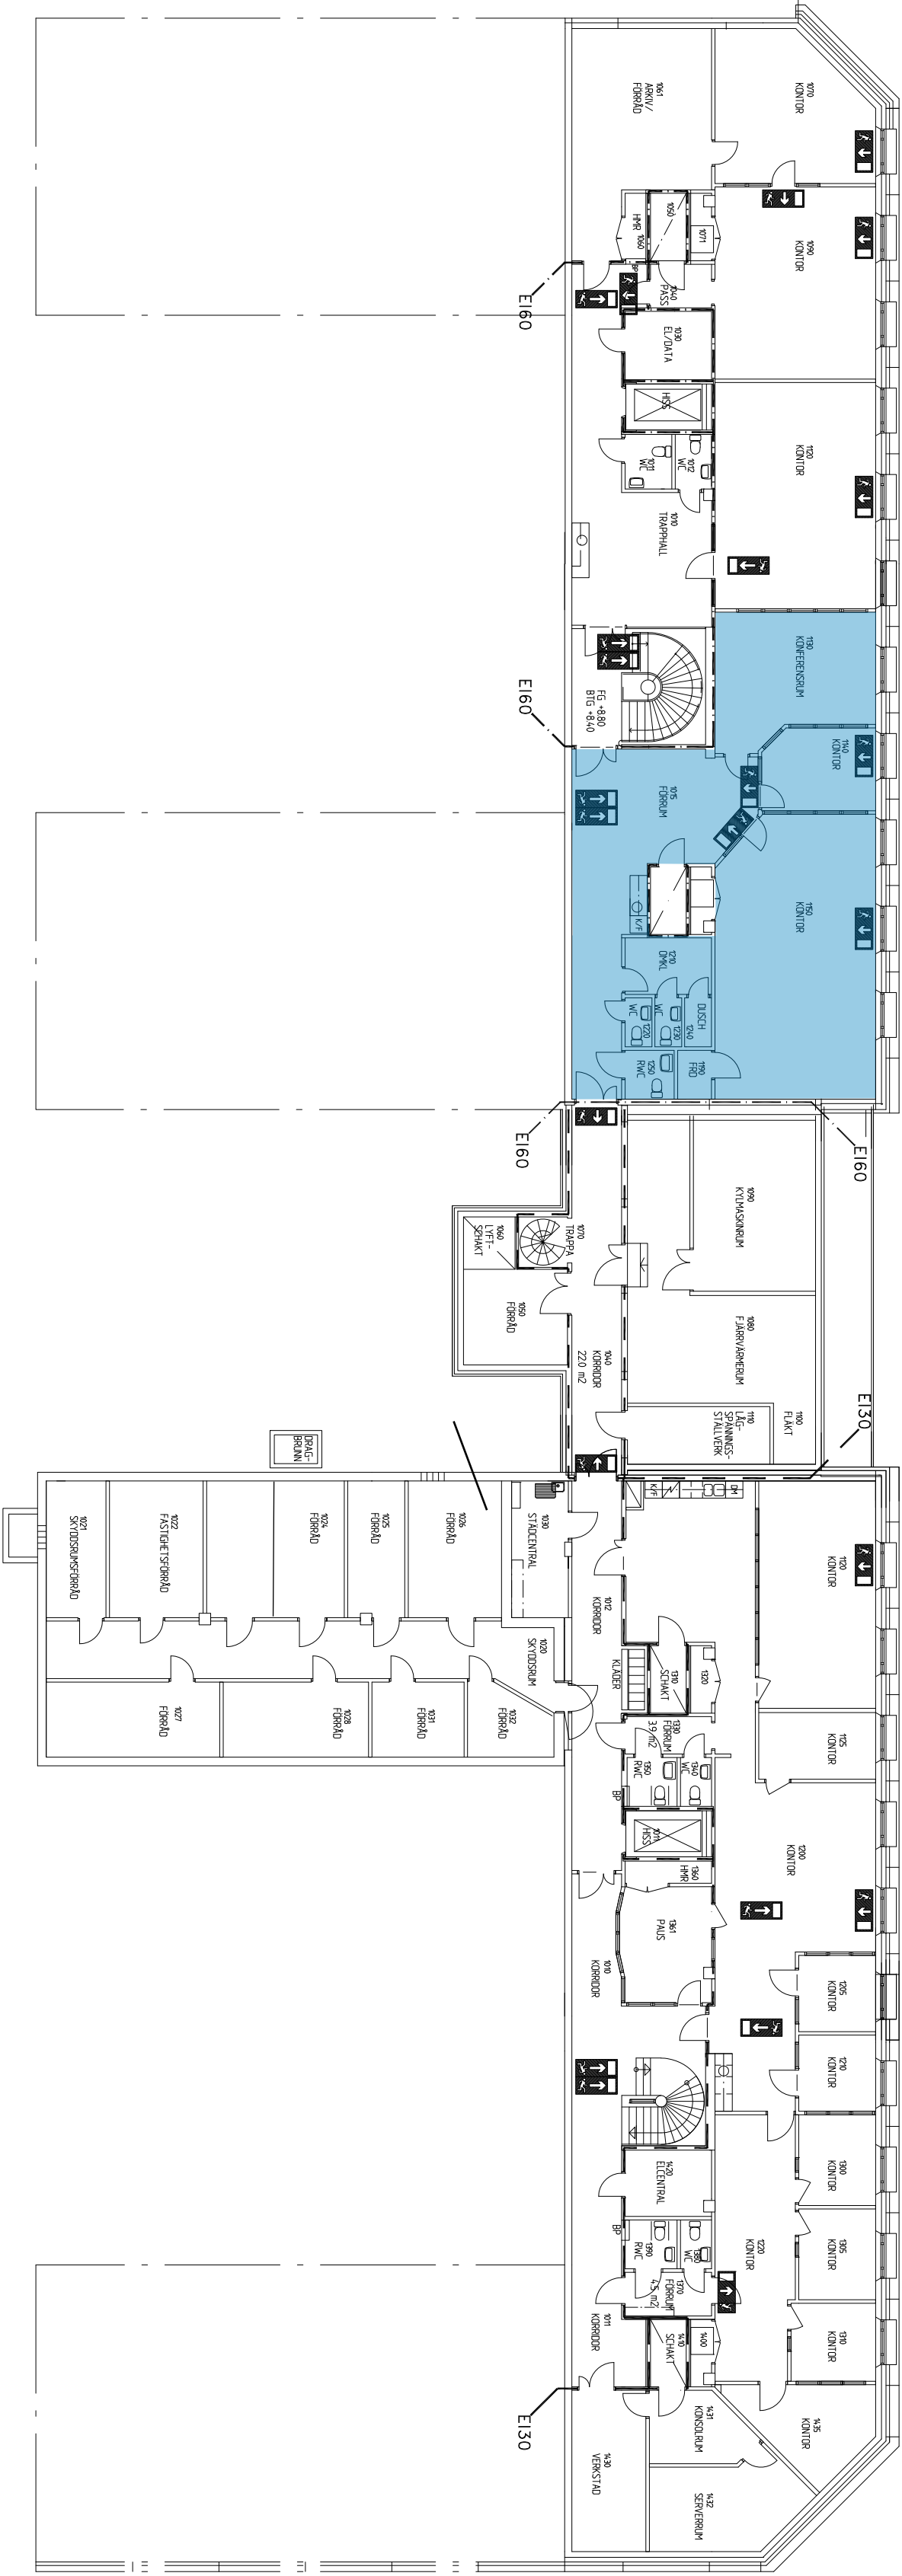

RELATIONSHANDLING



TEKNOLOGEN 1
SKELETTA KOMMUN

A	LUK ARKITEKTUR AB	TEL 070-479 99 00
B1	FIRE SAFETY NORDC	TEL 070-33 00 323

PROJEKTER	BRIT / OXEN AV	HANDLÄSAR
2004-02-20	R. LUNDHOLM	R. LUNDHOLM
2009-09-10	R. LUNDHOLM	

HUS JK

PLAN 1 – KÄLLARPLAN

SKALA	NÄRST	1:100	1:200
OVERSKIKTSPLAN	NÄRST	A-40-1-100	

Denna ritning förblir LUK arkitektur AB's egendom och får inte utan vårt medgivande delges eller utlämnas till tredje person och ej heller på något sätt andras. Då medgivelse finns skall upphovsrätt alltid finnas redovisad. Överträttelser beivras enligt gällande lag om upphovsrätt.