


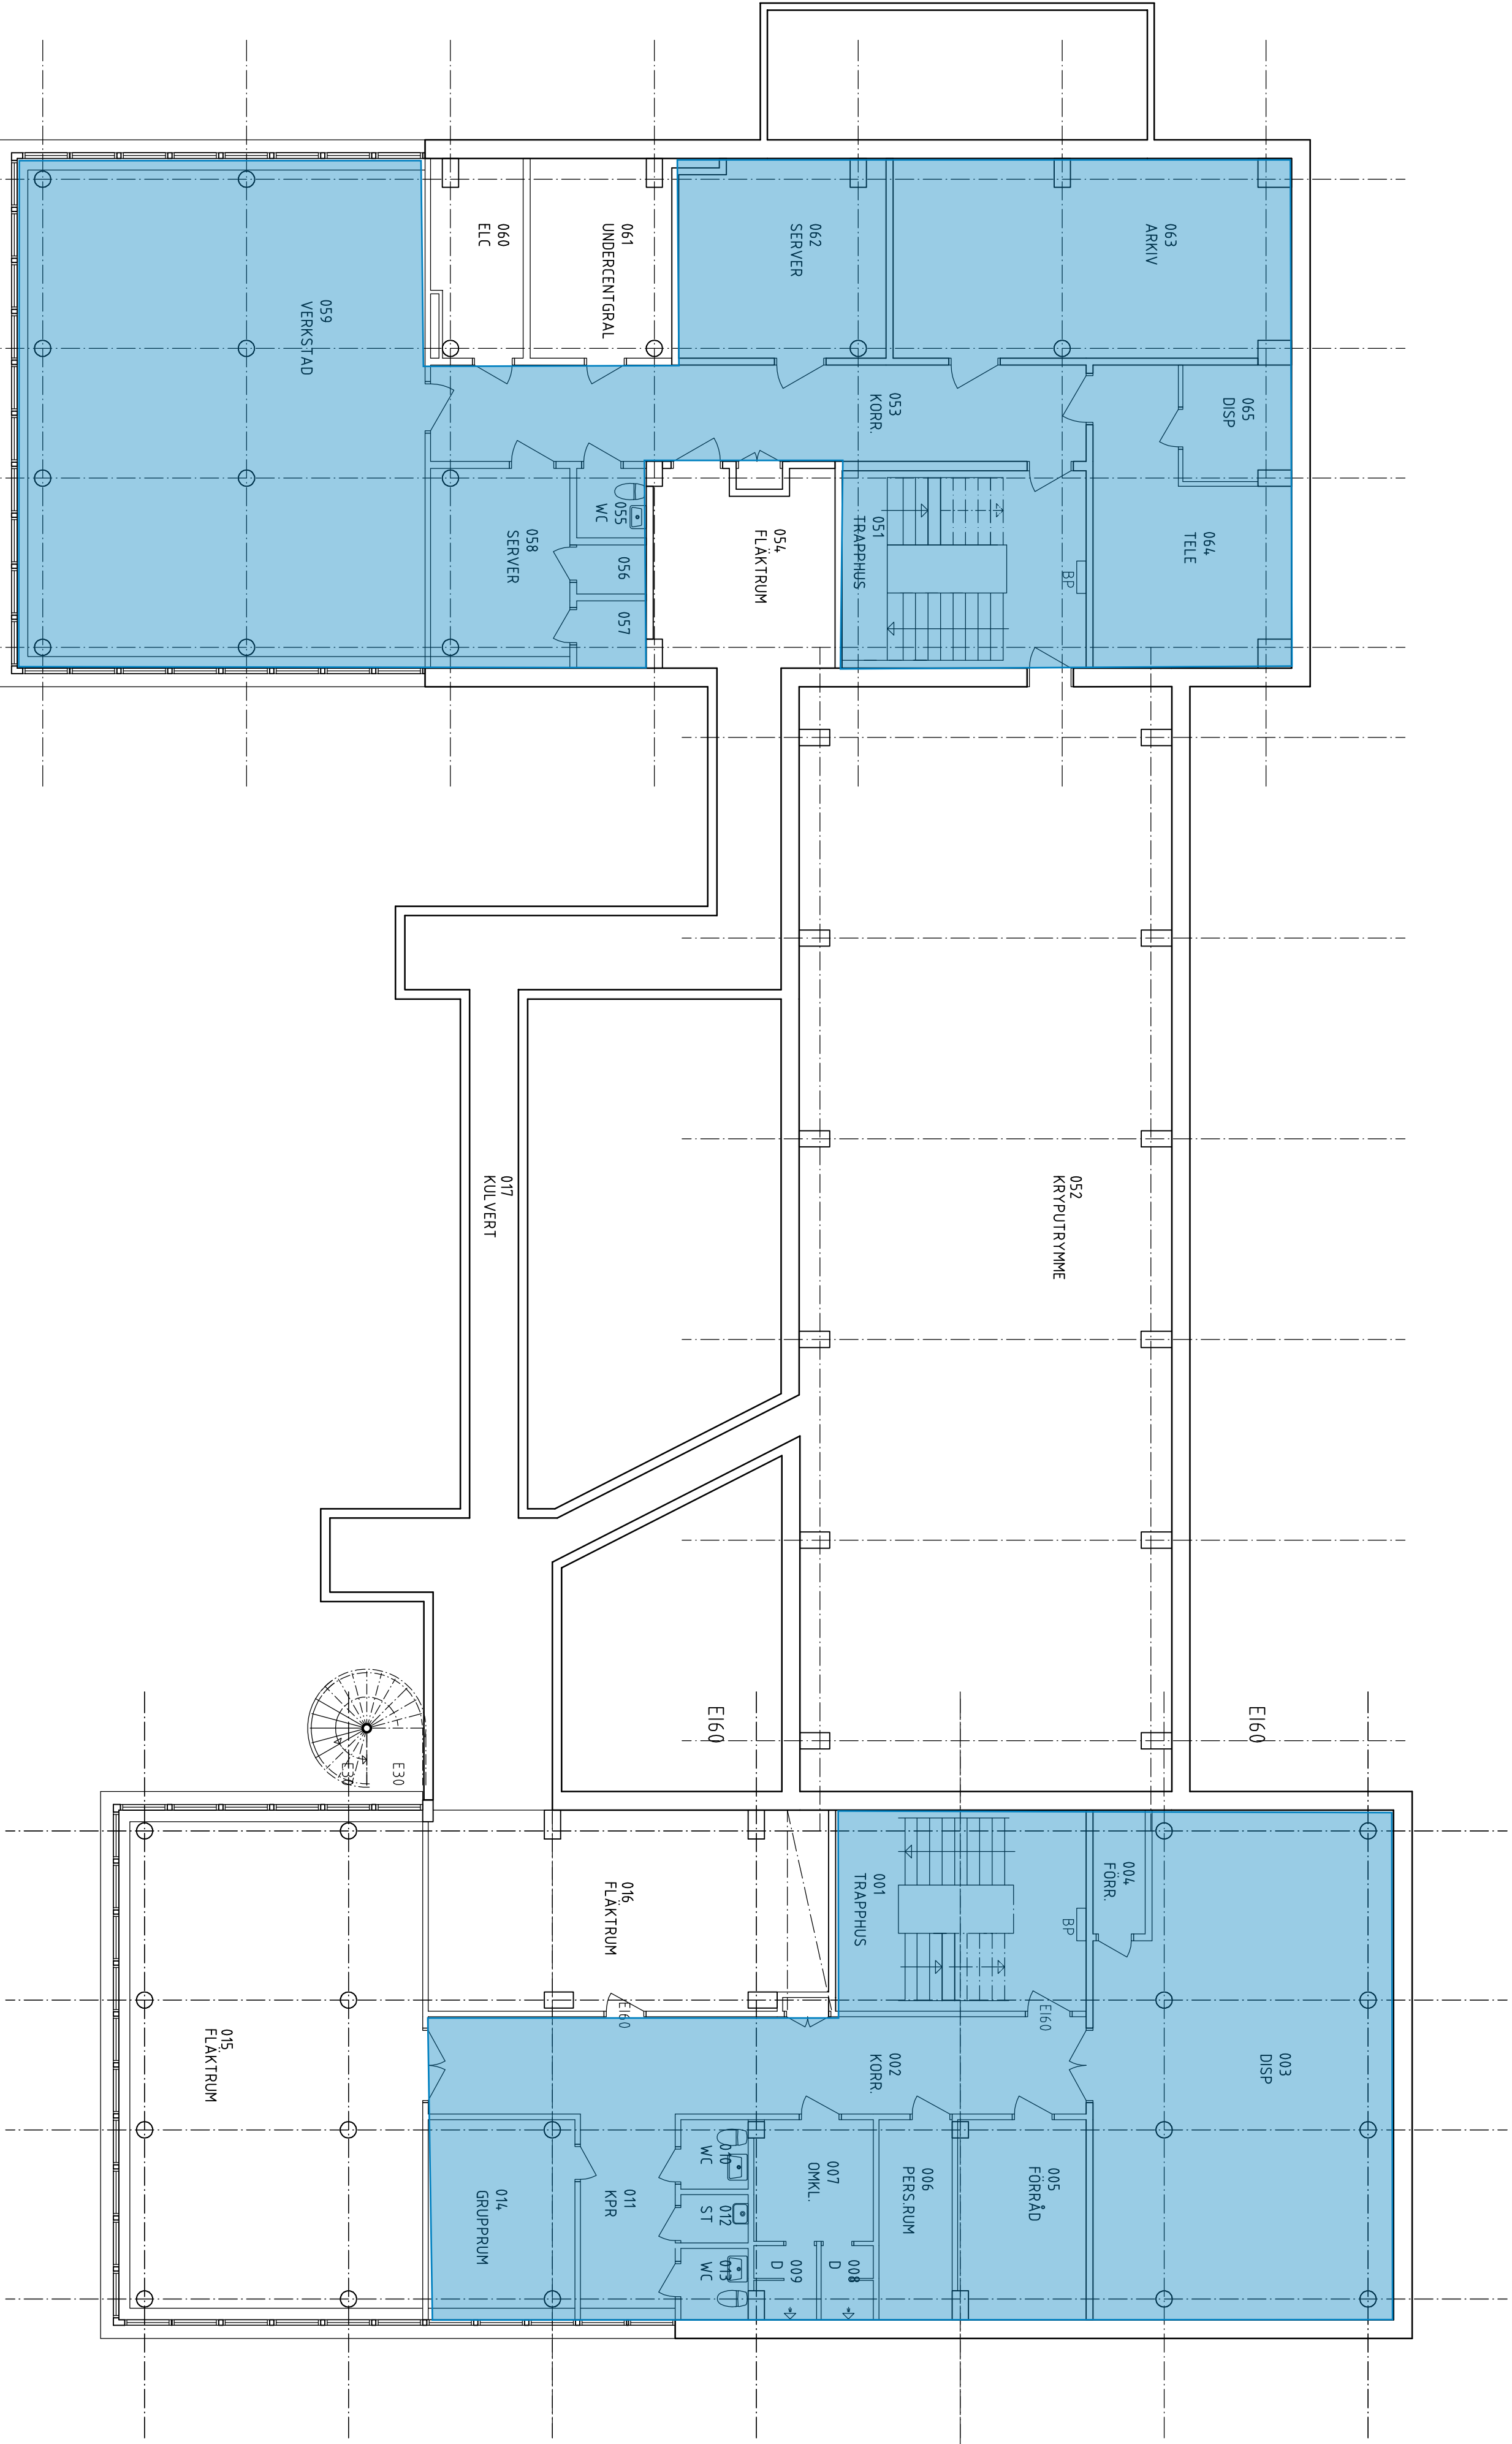


BET	ART	ANORDNING	ANMER	SKALA	DATUM
		RELATIONSHANDLING			

ERSMARK 78:2

Fastighets AB
POLARIS

Consutec SKELLETFEA			
KONSTRUKTÖRER AB TEL: 0810-878 00			
PROJEKTSKEDER	RTA / ANSTAV	LÖFSTEDT	
02882	LALO	LARS LÖFSTEDT	
2015-06-11	OVE NILSSON		

KÄLLAPLAN, PLAN 0		BET
SKALA	NUMER	
1:100 (A1)	A-30:11R	

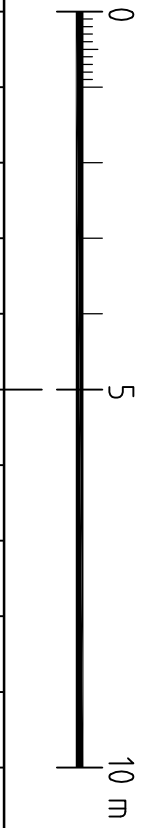

XREF:

LÄGER, SBT1