


LÄGER: SBT1

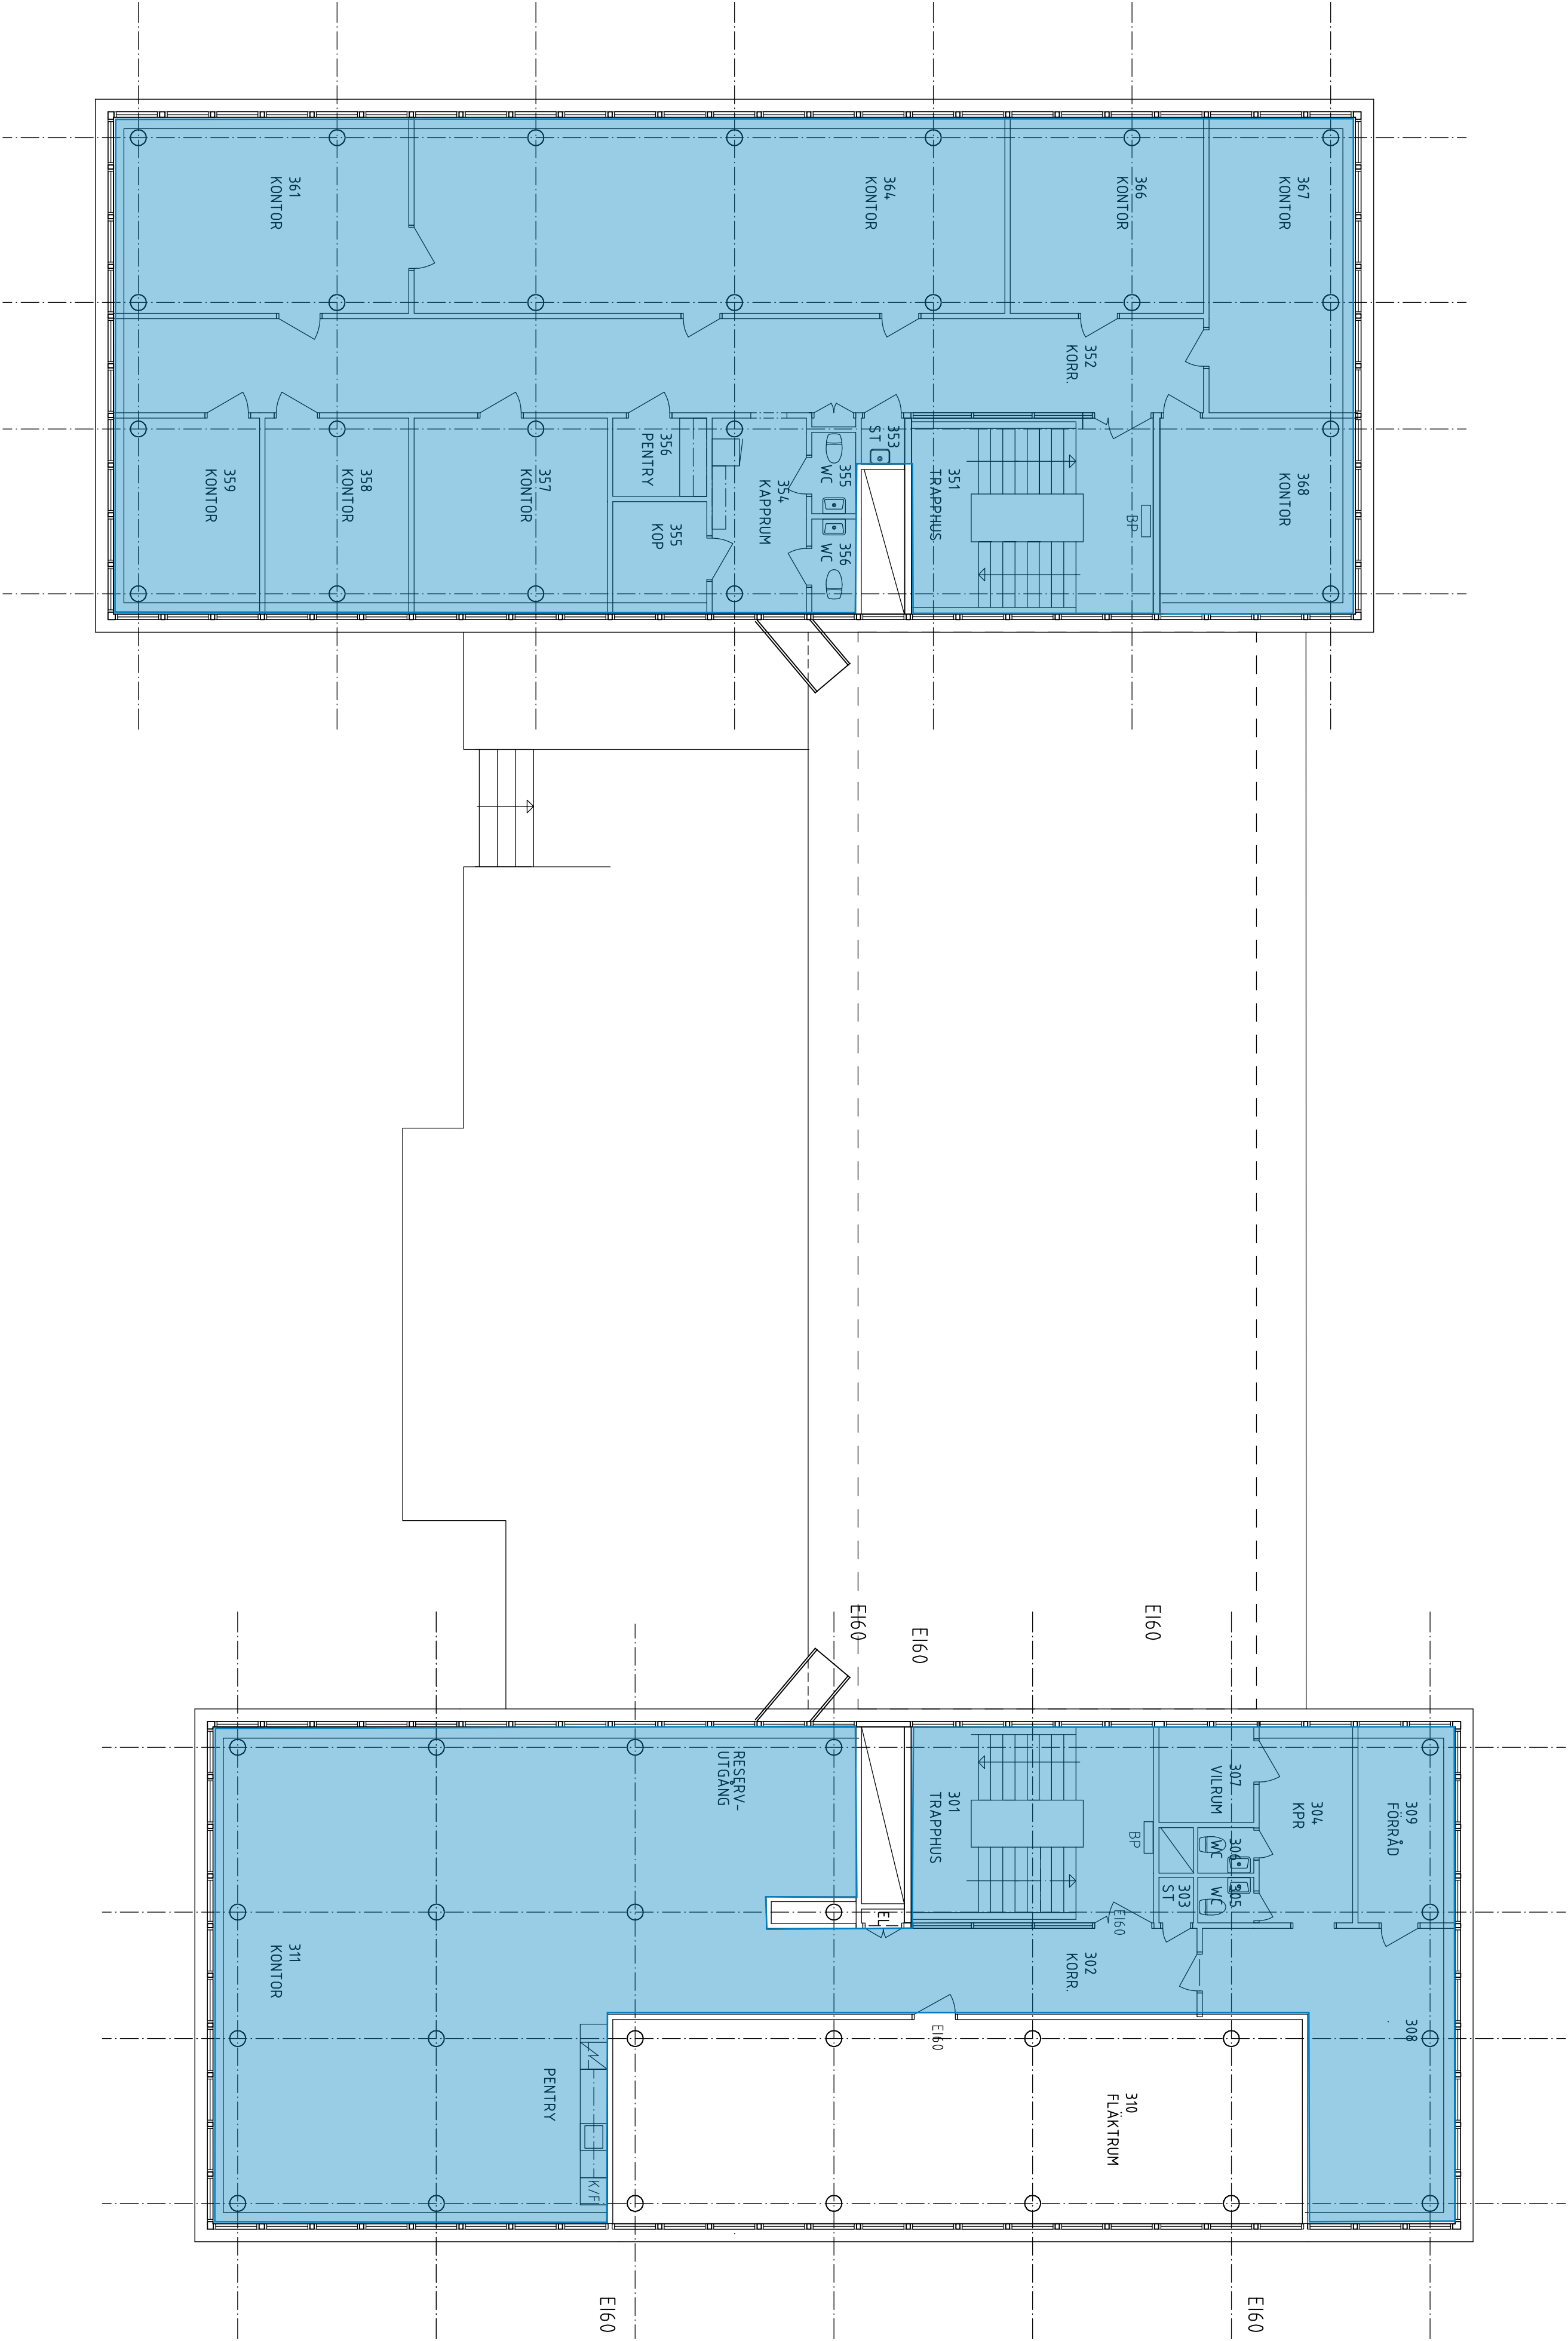

BEF	AVT	ANORDNING	ANSEER	SKALA	DATUM
-----	-----	-----------	--------	-------	-------

RELATIONSHANDLING

ERSMARK 78:2

Fastighets AB
POLARIS

CONSUTEC[®]			
ARKITEKT & KONSTRUKTÖRER AB			
TEL: 0910-878 00			
UPPSÄTTNING	RTA / KONSTR. AV	PÅMÅLSSÄR	
63689	LALO	LARS LÖFSTEDT	
DATUM	ANSÖKAN		
2015-06-11			

PLAN TRAPPA, PLAN 3	
SKALA 1:100 (A1)	NUMER A-30:14R