

### HÄNVISNINGAR

PLAN 1-3, 5-9, ÖVERSIKT SE RITN.  
A-40-1-101 - A-40-1-103, A-40-1-105 - A-40-1-107

TAKPLAN, ÖVERSIKT, SE RITN. A-41-1-101


SEKTION A-A DEL 1 OCH 2, B-B, C-C,  
D-D DEL 1 OCH 2, E-E, F-F, G-G, I-I OCH J-J SE RITN.  
A-40-2-101 - A-40-2-107

FASADER ÖVERSIKT SE RITN. A-40-3-101  
FASAD MOT VÄSTER SE RITN. A-40-3-102  
FASAD MOT ÖSTER SE RITN. A-40-3-103  
FASAD MOT NORR OCH SÖDER SE RITN. A-40-3-104  
FASAD, TORN MOT ÖSTER OCH SÖDER SE RITN.  
A-40-3-105  
FASAD, TORN MOT VÄSTER OCH NORR SE RITN.  
A-40-3-106

PLAN 4 - DEL 11, MÄTTSÄTTN. O LITT. SE RITN. A-40-1-1411  
PLAN 4 - DEL 12, MÄTTSÄTTN. O LITT. SE RITN. A-40-1-1412  
PLAN 4 - DEL 21, MÄTTSÄTTN. O LITT. SE RITN. A-40-1-1421  
PLAN 4 - DEL 22, MÄTTSÄTTN. O LITT. SE RITN. A-40-1-1422  
PLAN 4 - DEL 31, MÄTTSÄTTN. O LITT. SE RITN. A-40-1-1431



PLAN 4 ÖVERSIKT  
1 : 200

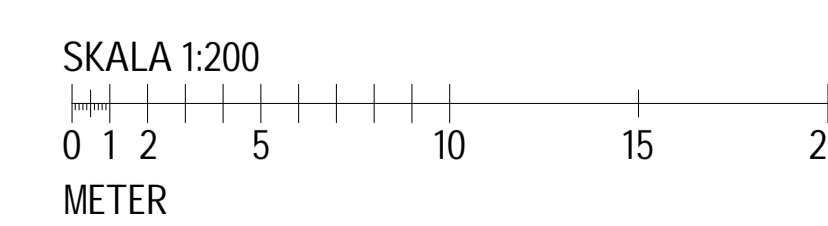

RELATIONSHANDLING	2022-01-31	MLa
BET	ANDRINGEN AVISER	DATUM SIGN
<b>RELATIONSHANDLING</b>		
<b>SVALAN 6</b>		
SKELLEFTEÅ KOMMUN		
		
<input checked="" type="checkbox"/> A	TYRENS AB	tel. 010-452 20 00
<input type="checkbox"/> K	WSP SVERIGE AB	tel. 010-722 50 00
<input type="checkbox"/> V	TYRENS AB	tel. 010-452 20 00
<input type="checkbox"/> E	WSP SVERIGE AB	tel. 010-722 50 00
<input type="checkbox"/> M	TYRENS AB	tel. 010-452 20 00
UPPDRAG NR	BRITADKONSTR. AV	HANDL. ARK. M ÖST
318287	MLa	HANDL. ING. L LÖFSTEDT
DATUM	ANSVARIG	
2019-03-29	OVE NILSSON	
NYBYGGNAD KONTORSHUS		
PLAN 4 ÖVERSIKT		
SKALA	NUMMER	BET
A1 1:200	A-40-1-104	
A3 1:400		