


PLAN, VÄNNING 1/2 OCH 1 TR
150

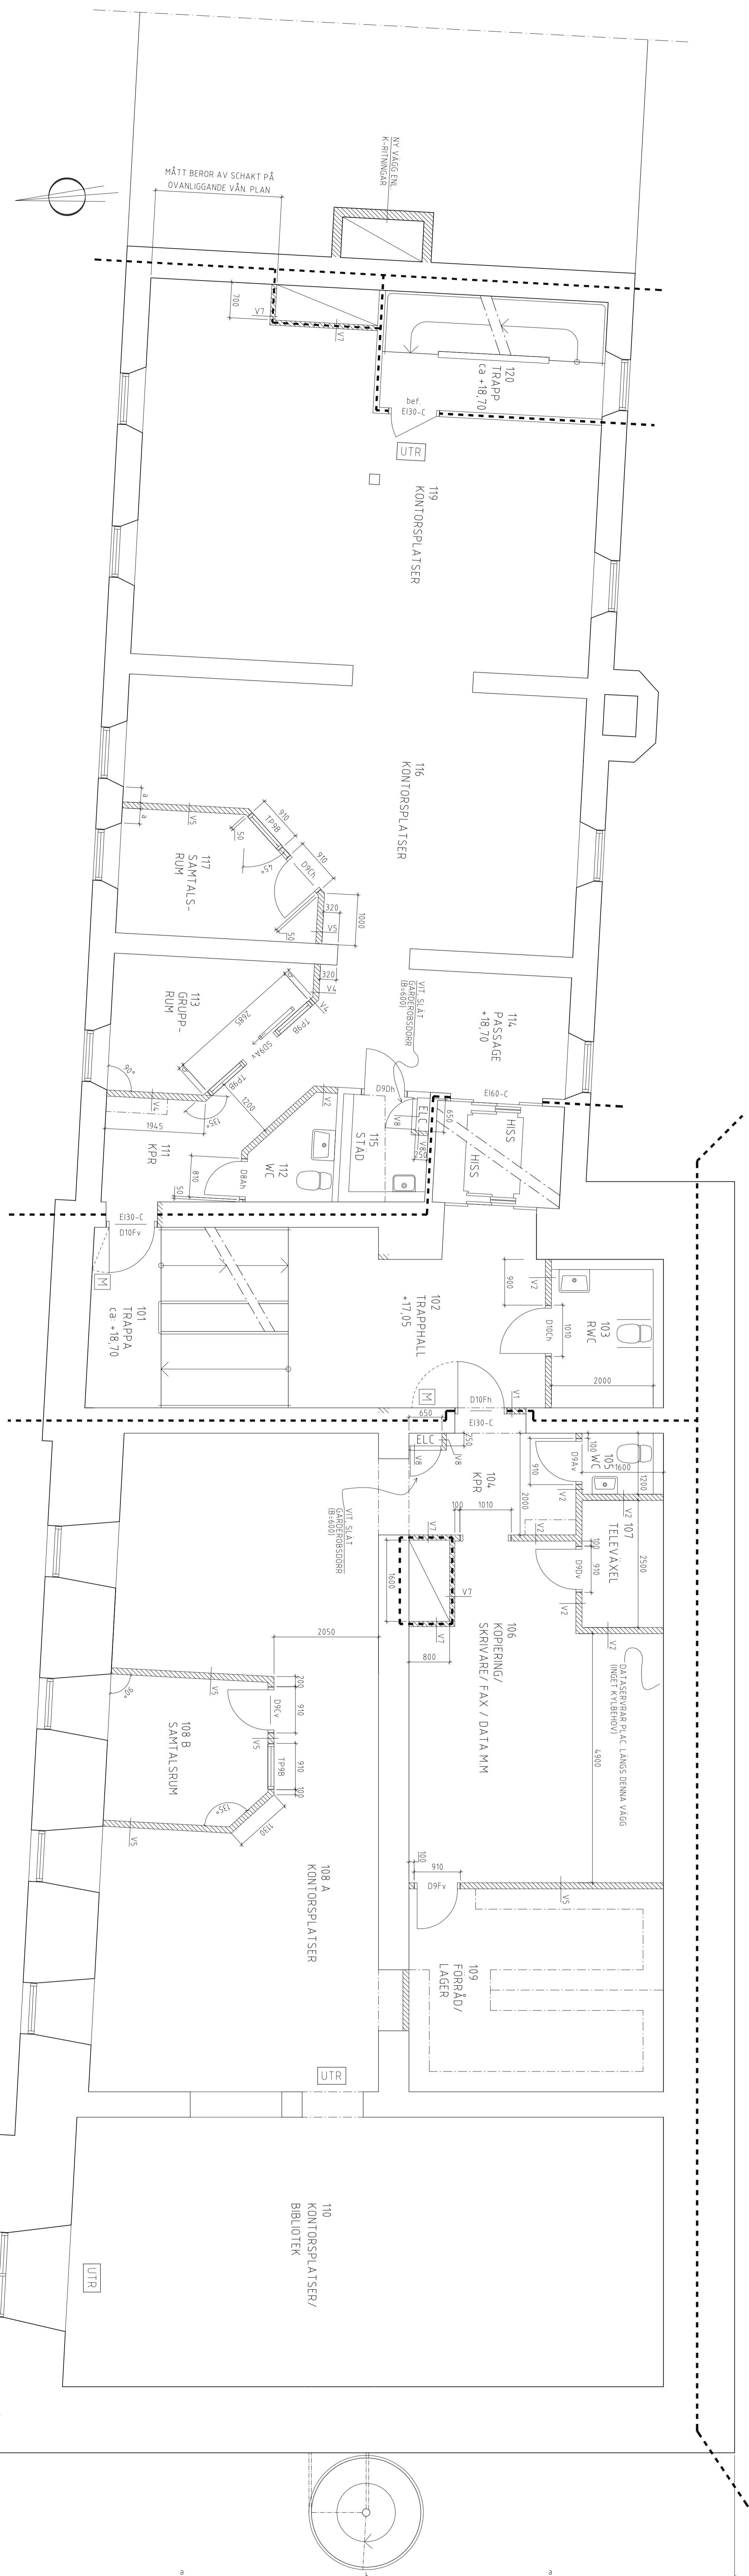

FÖRKLARINGAR

ÖPPNING I BEKÄMPLIG VÄGG

YTA


* ENL. T.M. 118 RIG VERKTYG RÄKNADE OCH PLAGG AR
EJ RESERVERADE PÅ DENNA PLANERING

ÖRBYGGENAD AV BEF. KONTOUR
KV GULLWIVAN 15, ÖREBRO
2005-06-28

HUS 1 OCH 2
PLAN VÄNNING 1/2 OCH 1 TR

SKALA 1:50
TITEL A30-61-122

REF

Adolfströmgatan 4, 702 27 Örebro

Egerys


RELATIONSHANDLING

REF	AVF	ANMÄRKNING	DATE
1	1	REL. 1 TONSHANDLING	05/2005

