


FÖRKLARINGAR

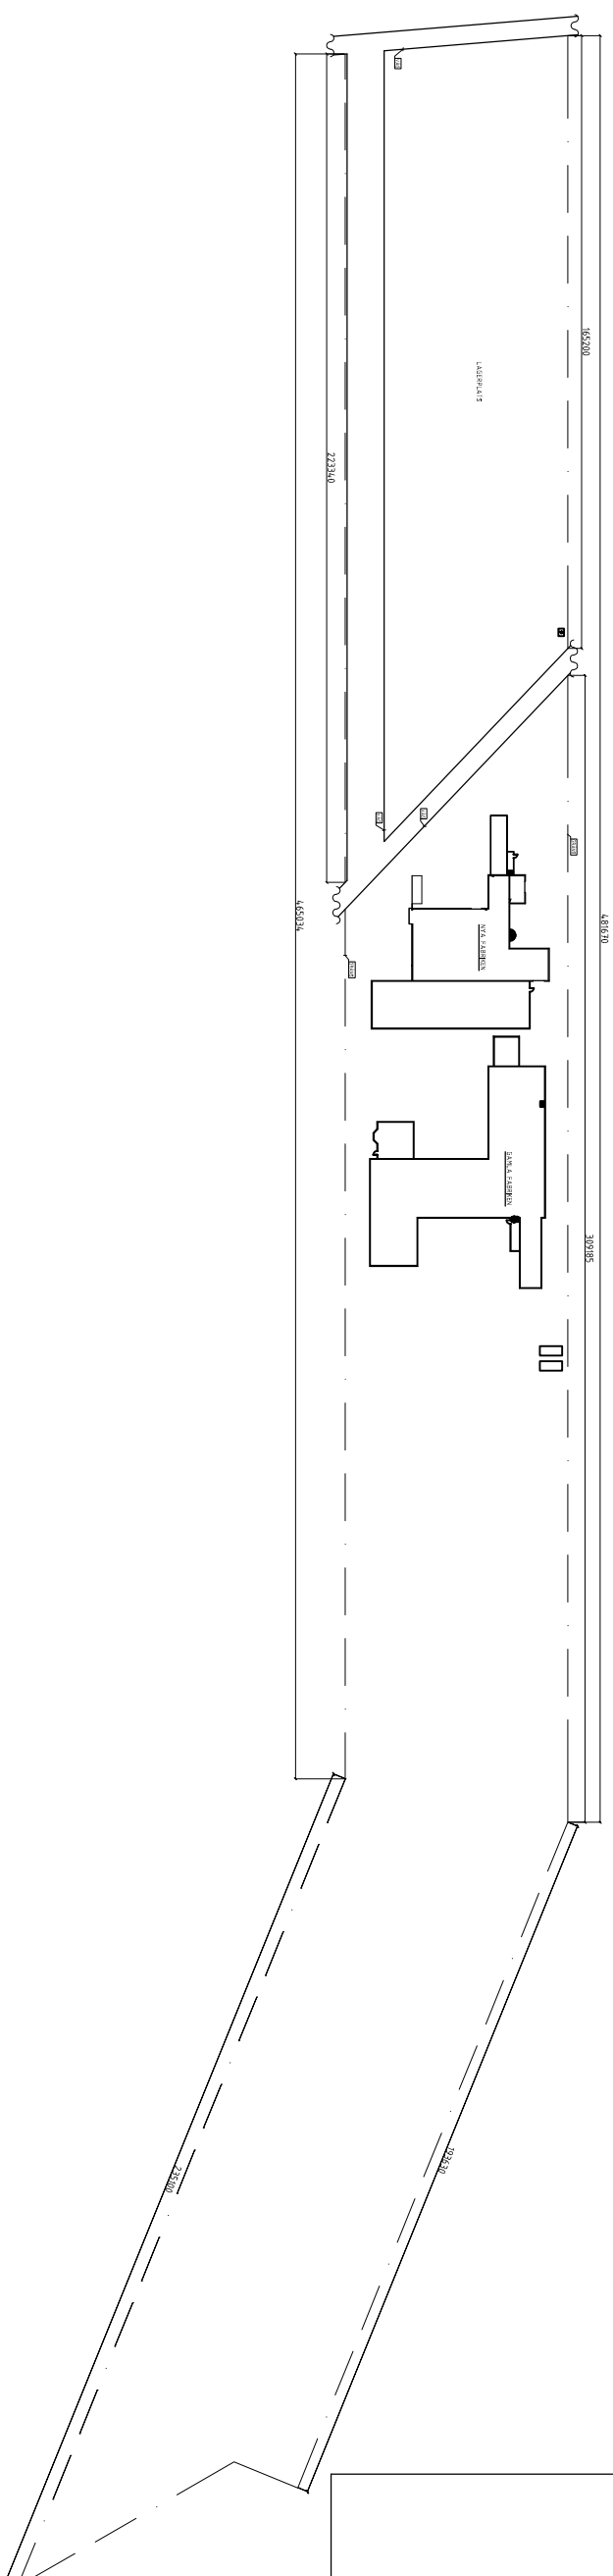

FABRIKEN I FJÄRÅS

A	RELATIONSHANDLING	TKU	2000011
AMT	ANSPRÖK PÅ ARBETE	SÖSK	DATUM

KARL-ERIK BENDER AB							
PL.1550, 430 33 FJÄRÅS							
							
				UPPERGÅVA NR		RITAD AV	
				X		TKU	
				DATUM		ANSVÄRIG	
2009.10.06				HAND.ÖSGÅRE	KENTA		

FABRIKEN I FJÄRÅS	
ARKITEKT	
SITUATIONSPLAN	
SKALA	NÄRME*
A3=1:2000	FJA-AR-001 A
A1=1:1000	BET