


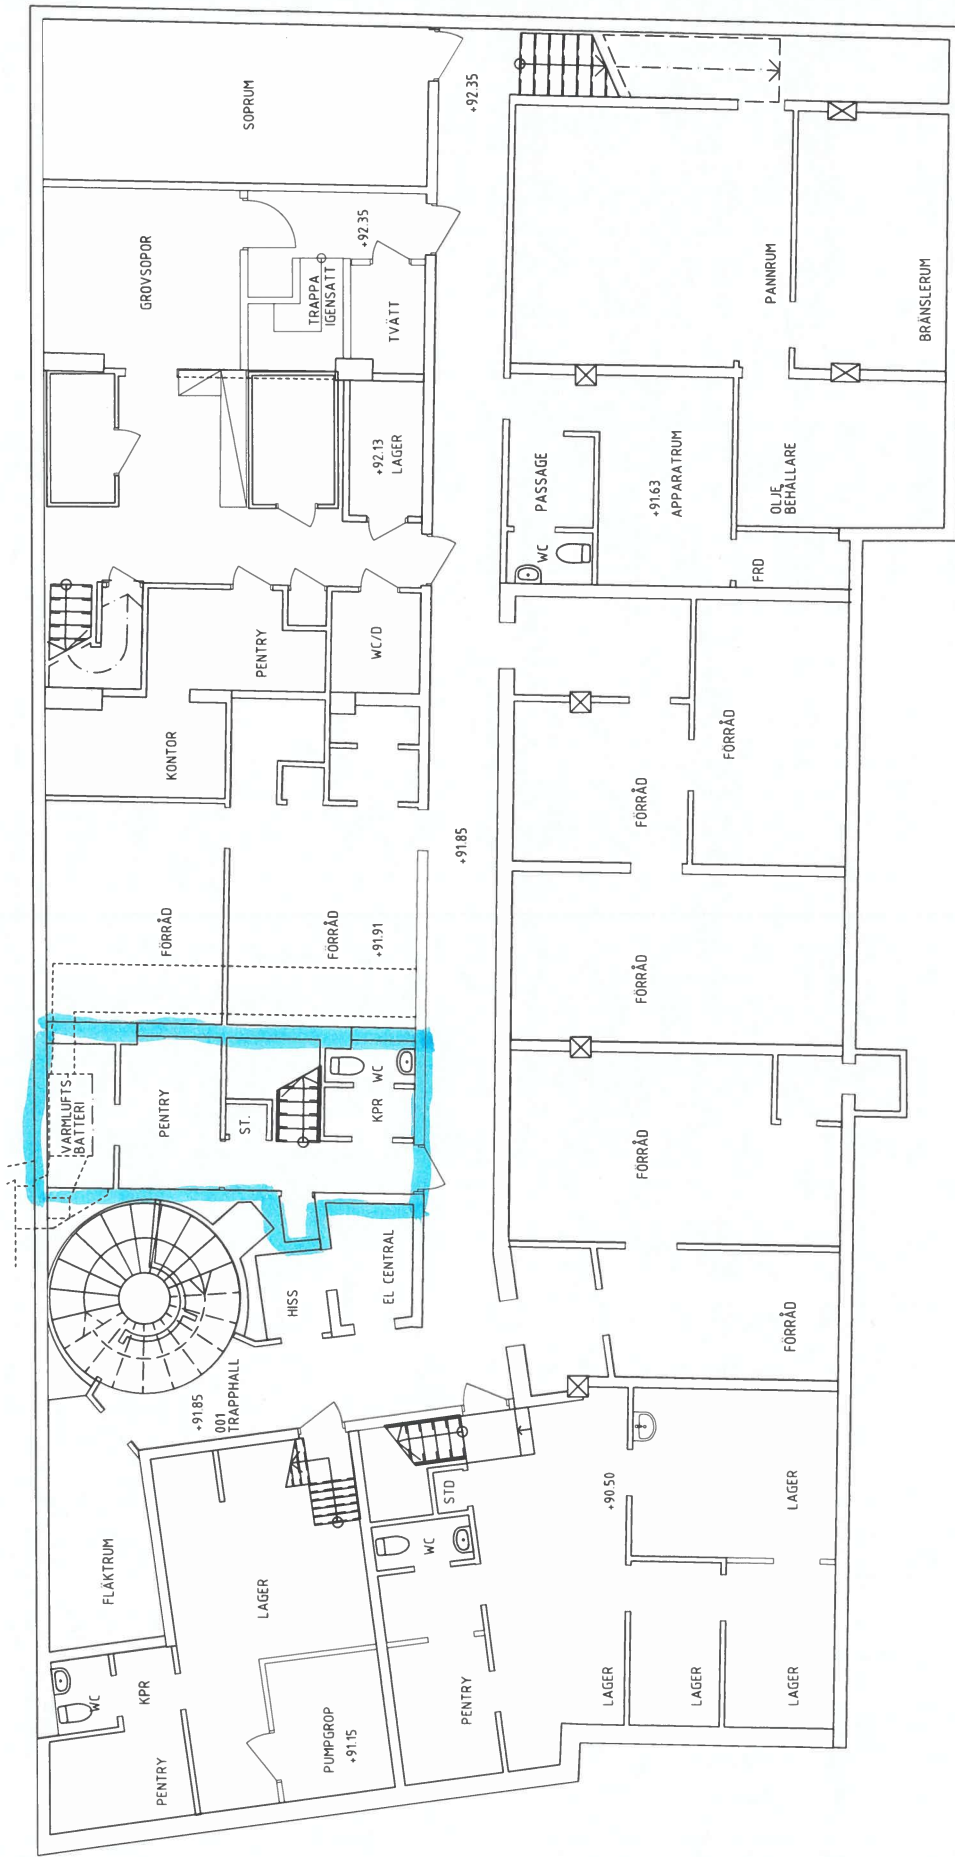

NO	ANVÄNDNING	GRUPP	TYP
1	RELATIONSHANDLING		
2	GRANITEN 1		
3	sundh arkitektur		
ORIENTERINGSSKISS

PLAN 0. KALLARPLAN

158

A-40-1-10

PLAN

0

1

2

100