


Redovisning av hyresgästgränser
Draken Arkitektur / 2016.11.25

Angivna ytor avser lokalarea LOA enligt Svensk Standard SS 21054:2009.

De är beräknade utifrån måttagna i digitala modellfiler. Mått, lägen för väggar, pelare o.dyl. är inte kontrollerade mot verkliga förhållanden, angivna ytor bör därför betraktas som ungefärliga.

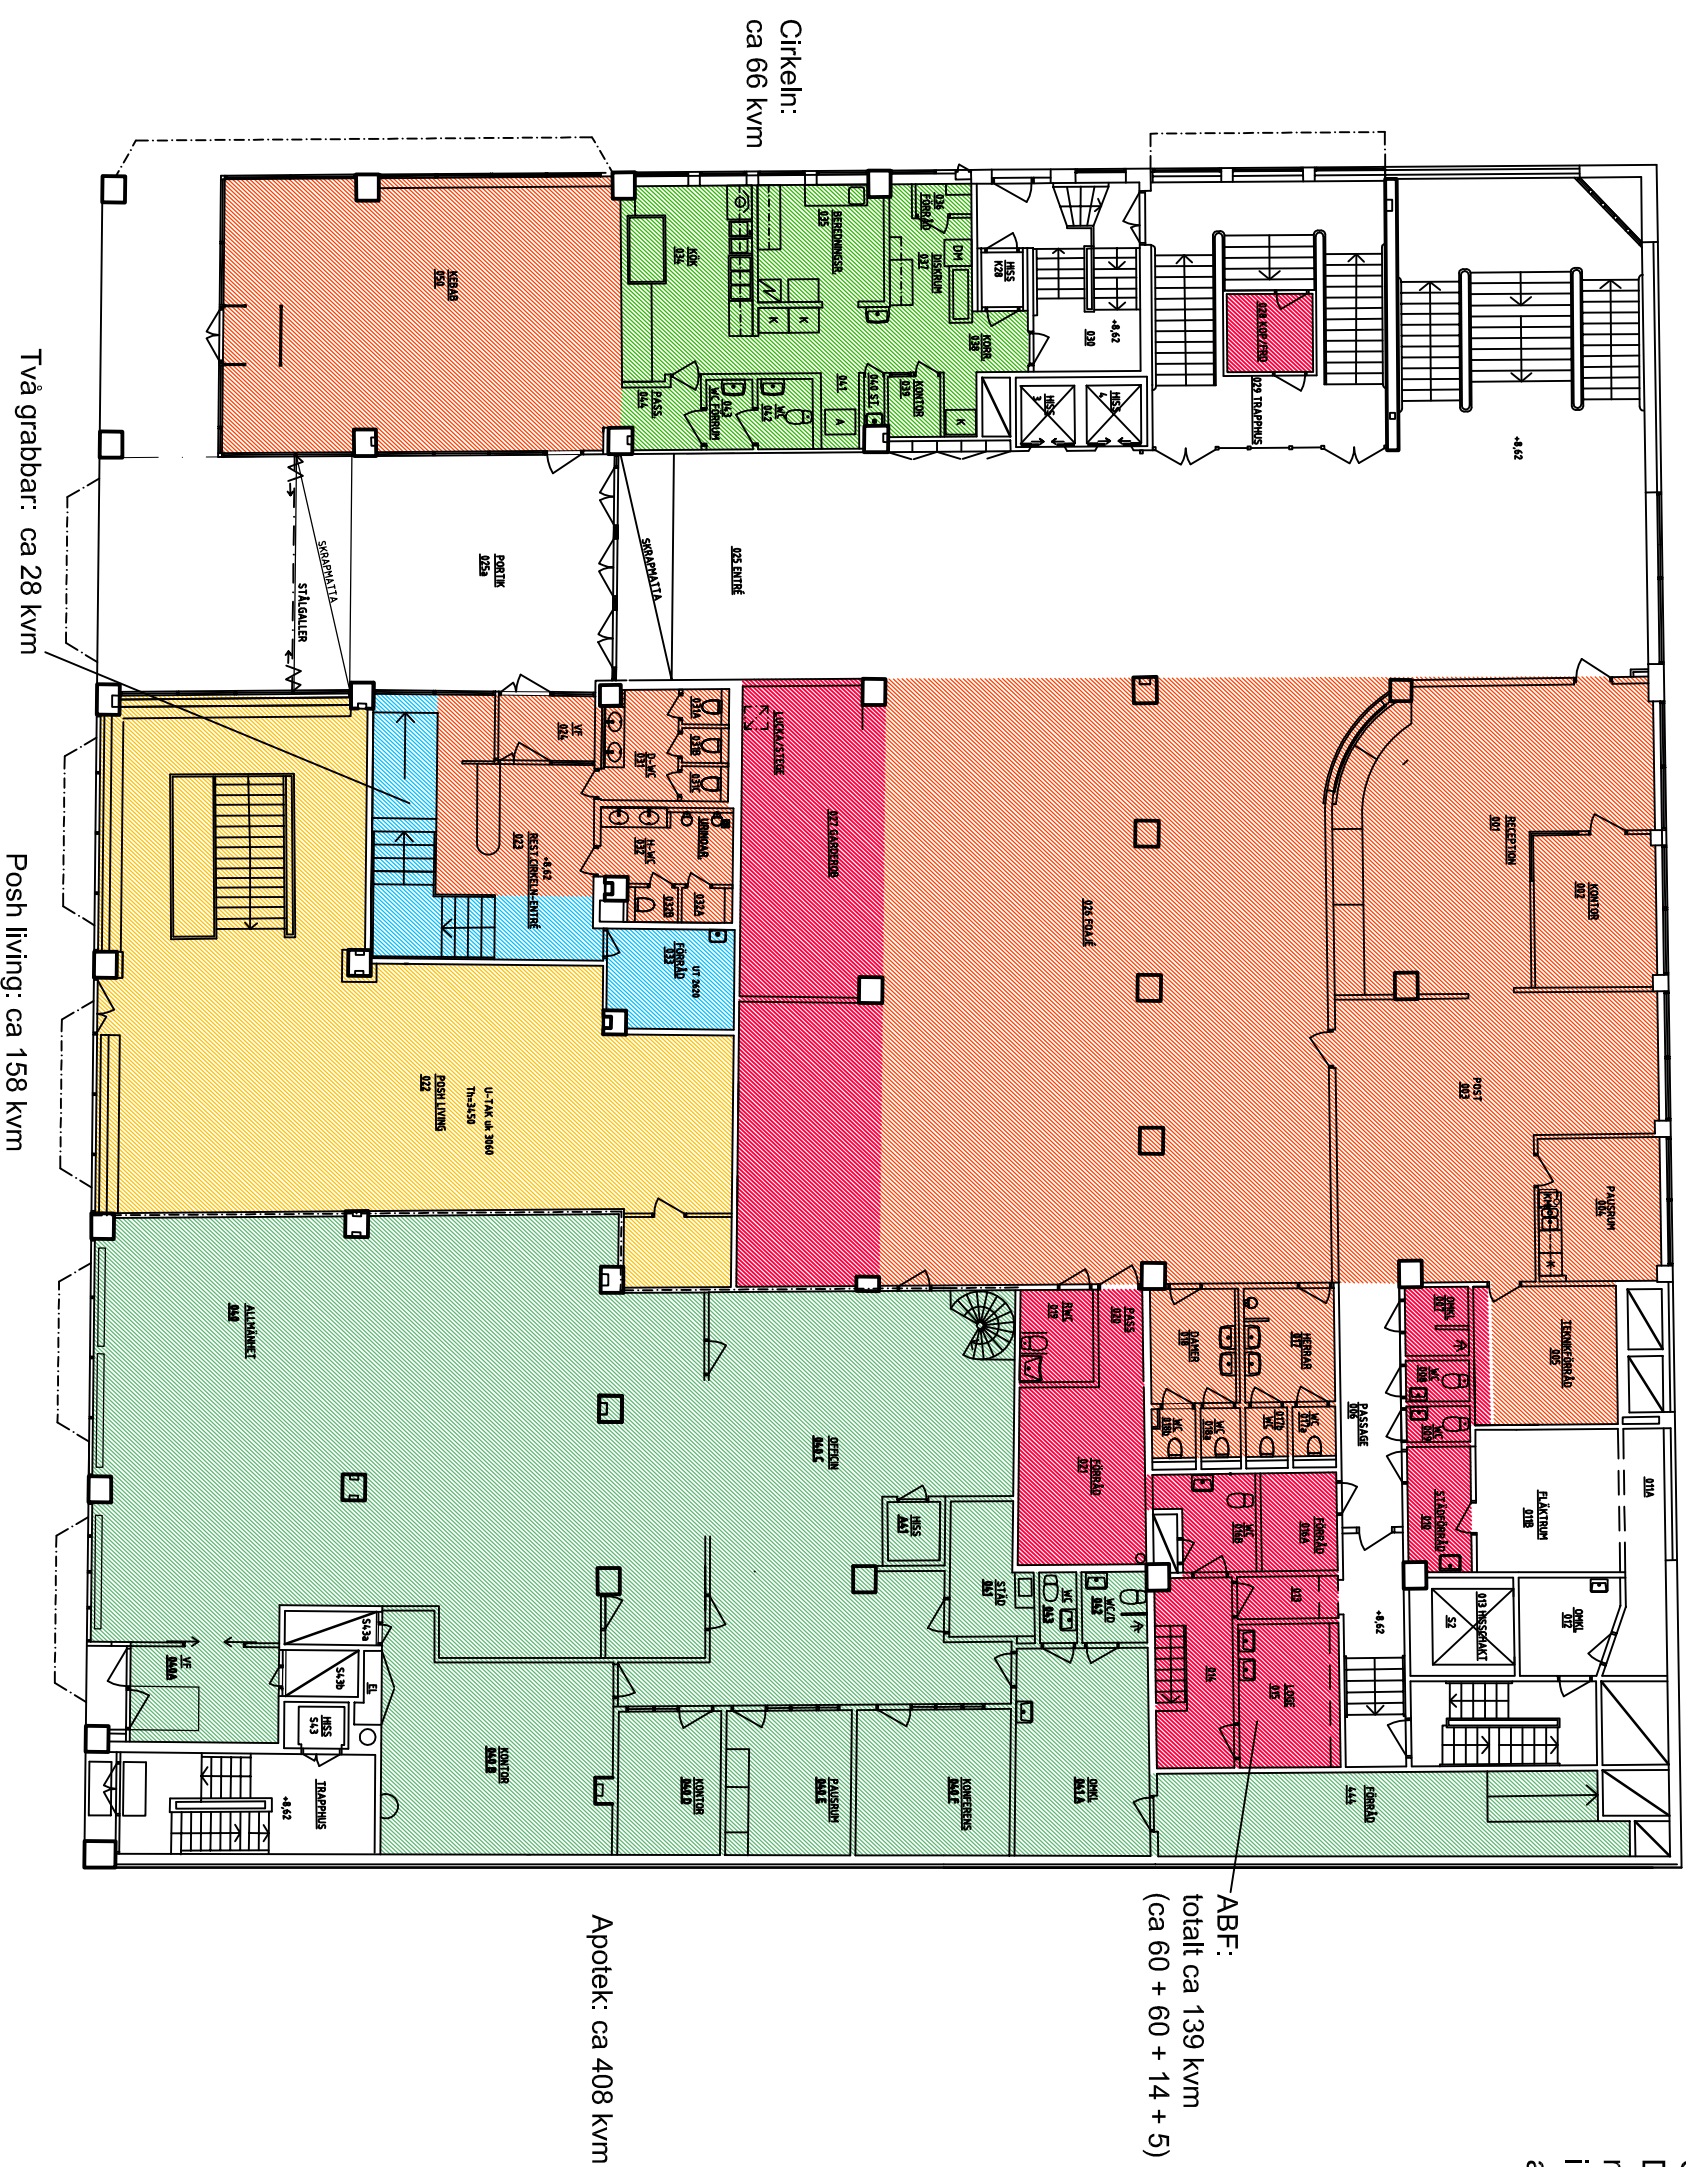

BEF	ANT	ANDERSSON, ANSER		SON	DATUM		
RELATIONSHANDLING							
							
Byggetek Bygghjelpning & Kontroller AB							
							
ABF-HUSET							
RITNINGAR ÄR UTFÖRDA PÅ VEKTORISERAT UNDERLAG. KONTROLL AV MÄTT SKALL DÄRFÖR TAS PÅ PLATS.							
UPPRÄDD NR		BEITAD AV	HANDLAGARE				
DATUM		M. LENTINI					
2022-03-07		ANSVARIG					
ABF-HUSET KV. ST:ANNA 6		ROGER JOHNSON					
BOTTENVÄNING, ENTREPLAN PLANRITNING							
SÖKA	NUMMER					BEF	
1:100 (A1)		A-30.1-B00				.	
1:200 (A3)							
ABF STUDIEHEM NYBYGGNAD KV. SAMSTA ANNA TORP NR6 STOCKHOLM STOCKHOLM DEN 1 JANUARI 1957 ZPBOALS ARKITEKTKONTOR AB							