

Redovisning av hyresgästgränser

Draken Arkitektur / 2016.11.25

Angivna ytor avser lokalarea LOA enligt Svensk Standard SS 21054:2009.
De är beräknade utifrån mått tagna i digitala modellfiler. Mått, lägen för väggar, pelare o.dyl. är inte kontrollerade mot verkliga förhållanden, angivna ytor bör därför betraktas som ungefärliga.

Cirkeln/
Två grabbar:
ca 7 kvm


Två grabbar:
ca 83 kvm

ABF: ca 205 kvm

Apotek: ca 25 kvm

Cirkeln: ca 40 kvm

Posh living: totalt ca 513 kvm
(ca 424 + 89)

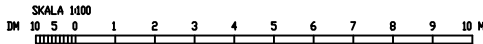

BET		ANT		ÄNDRINGEN AVSER				SIGN		DATUM					
RELATIONSHANDLING															
				ByggTek Byggläsning & Kontroller AB											
RITNINGAR ÄR UTFÖRDA PÅ VEKTORISERAT UNDERLAG, KONTROLL AV MÅTT SKALL DÄRFÖR TAS PÅ PLATS.				 ABF-HUSET											
				UPPDRAK NR				RITAD AV M. LENTINI				HANDLÄGGARE			
				DATUM 2012-03-07				ANSVARIG ROGER JOHNSON							
ABF STUDIEHEM NYBYGGNAD KV. SANKTA ANNA TOMT NR6 STOCKHOLM STOCKHOLM DEN 1 JANUARI 1957 ZIMDAL'S ARKITEKTKONTOR AB				ABF-HUSET KV. ST:ANNA 6 VÅNING K1, PLANRITNING: AREA											
				SKALA 1:100 (A1) 1:200 (A3)				NUMMER A-60.1-K10				I BET			