



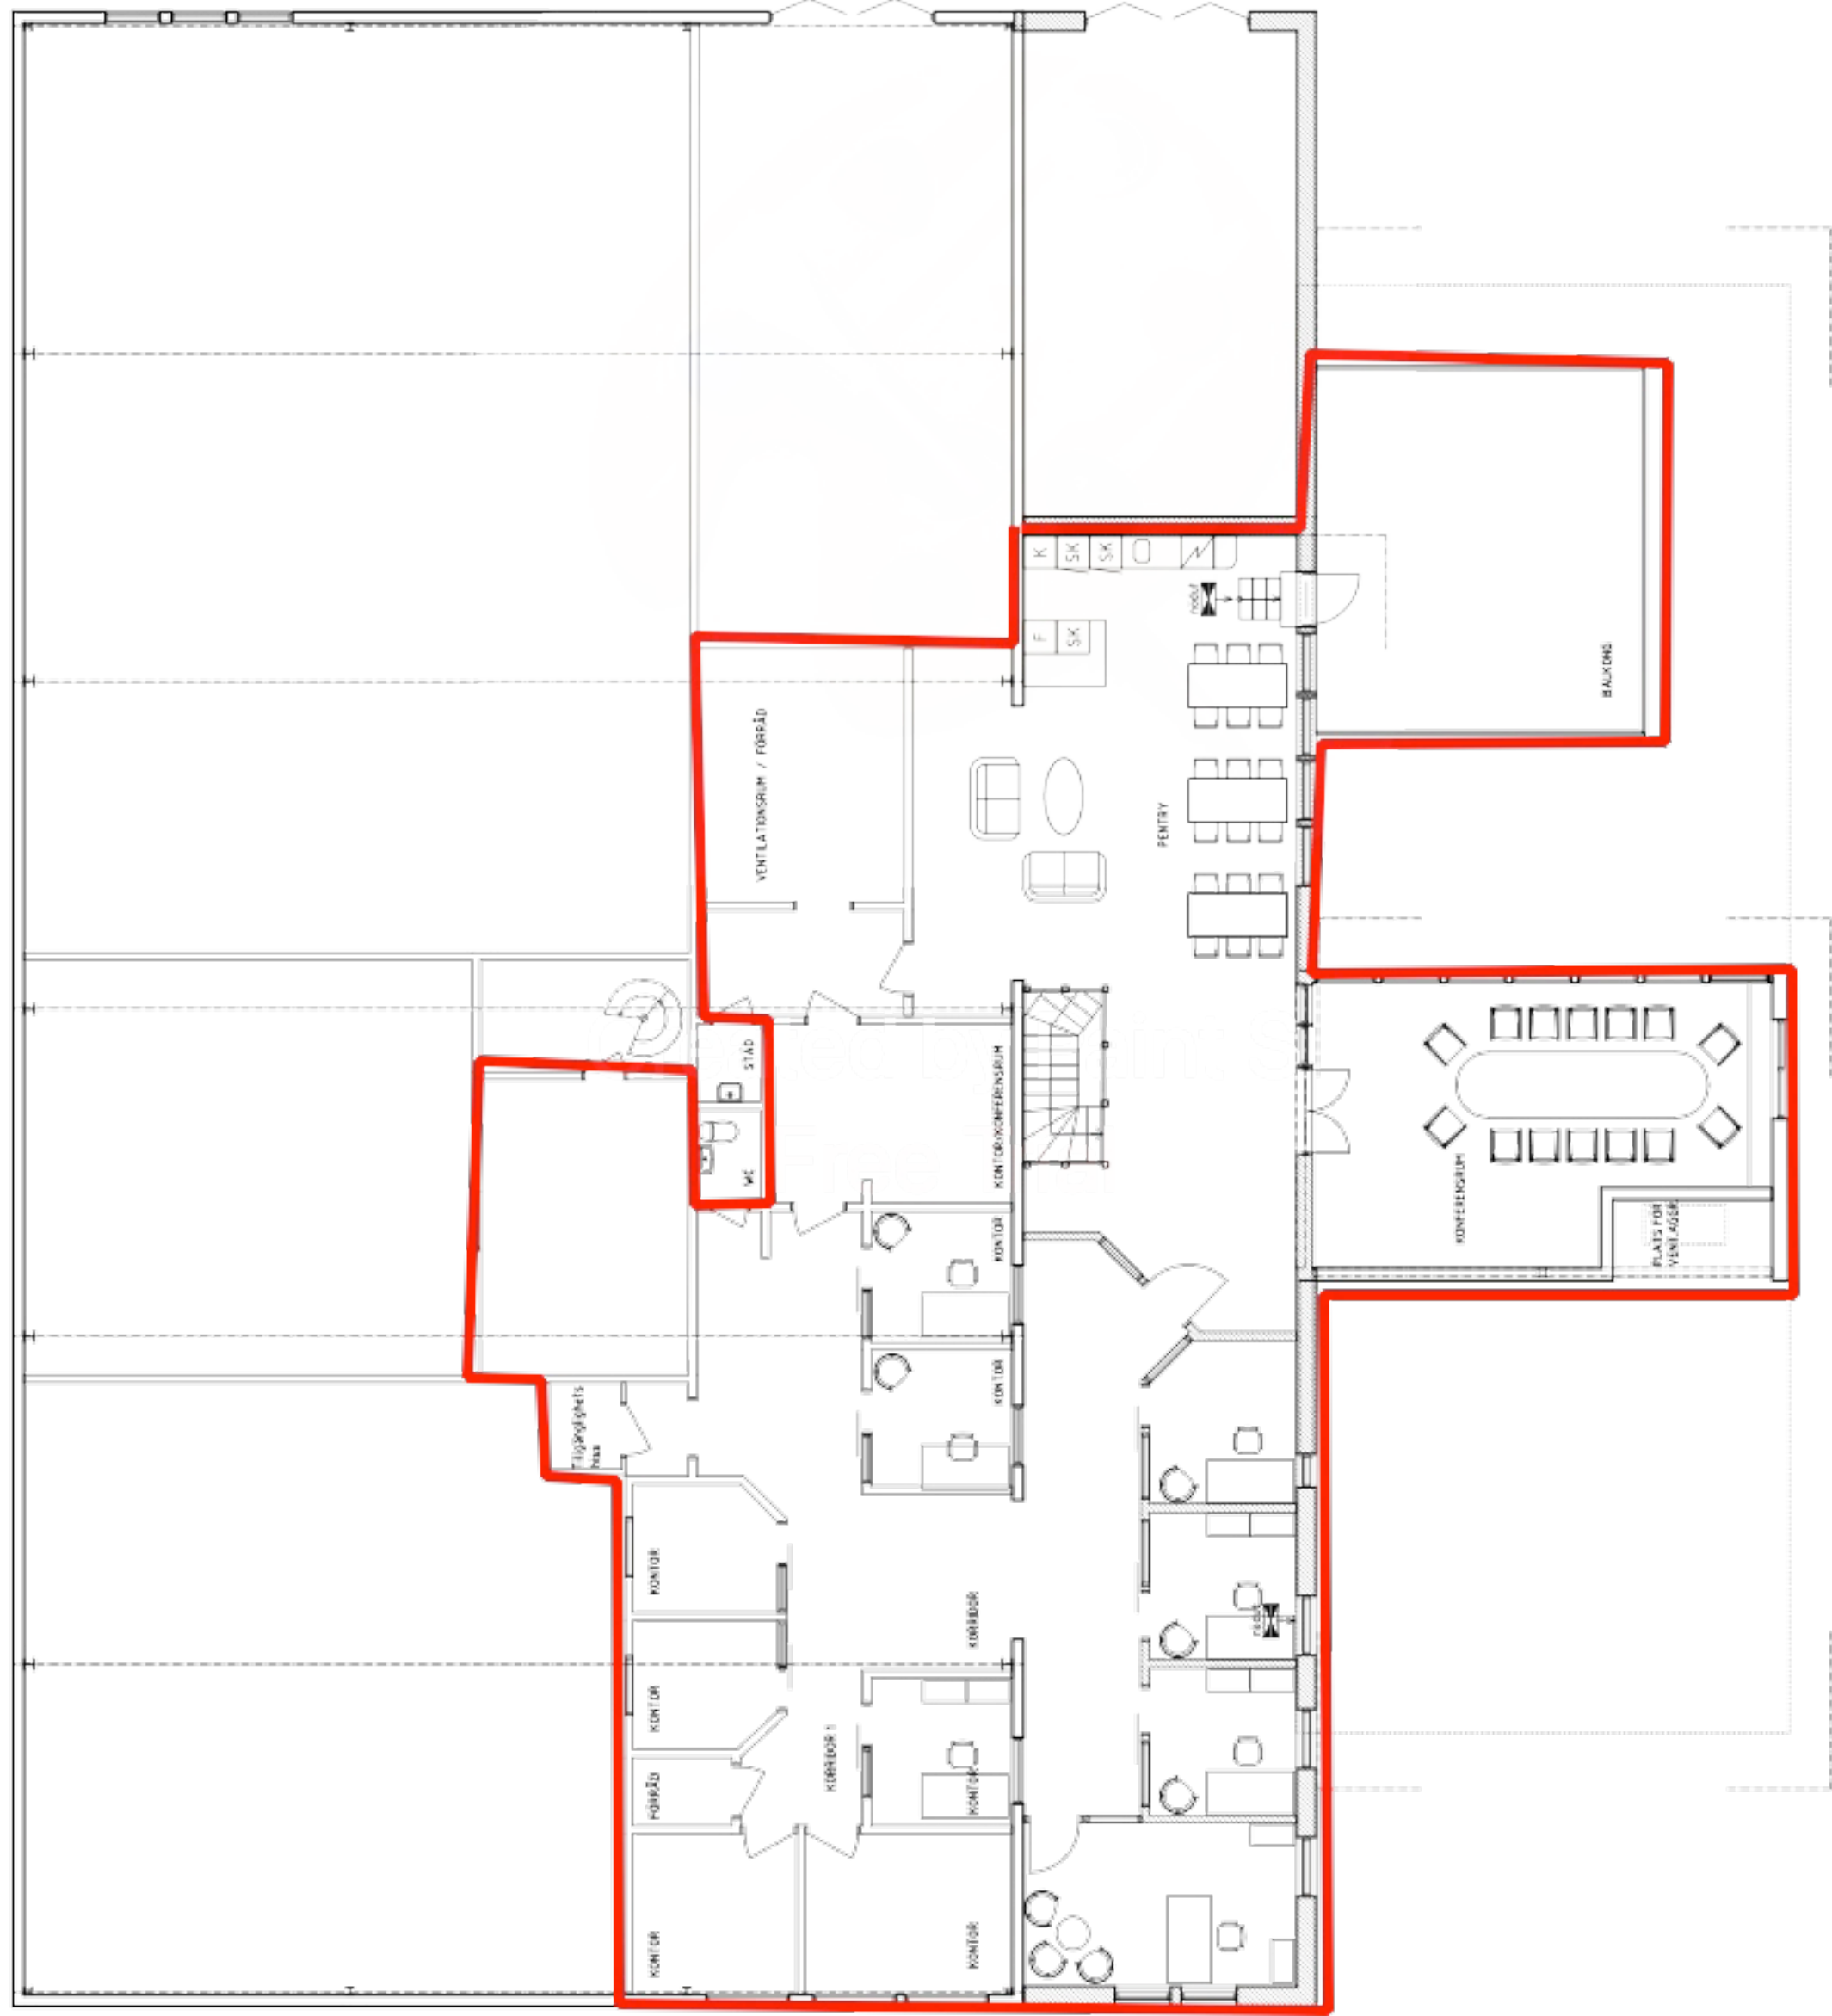

ÖVRE PLAN - 1:100

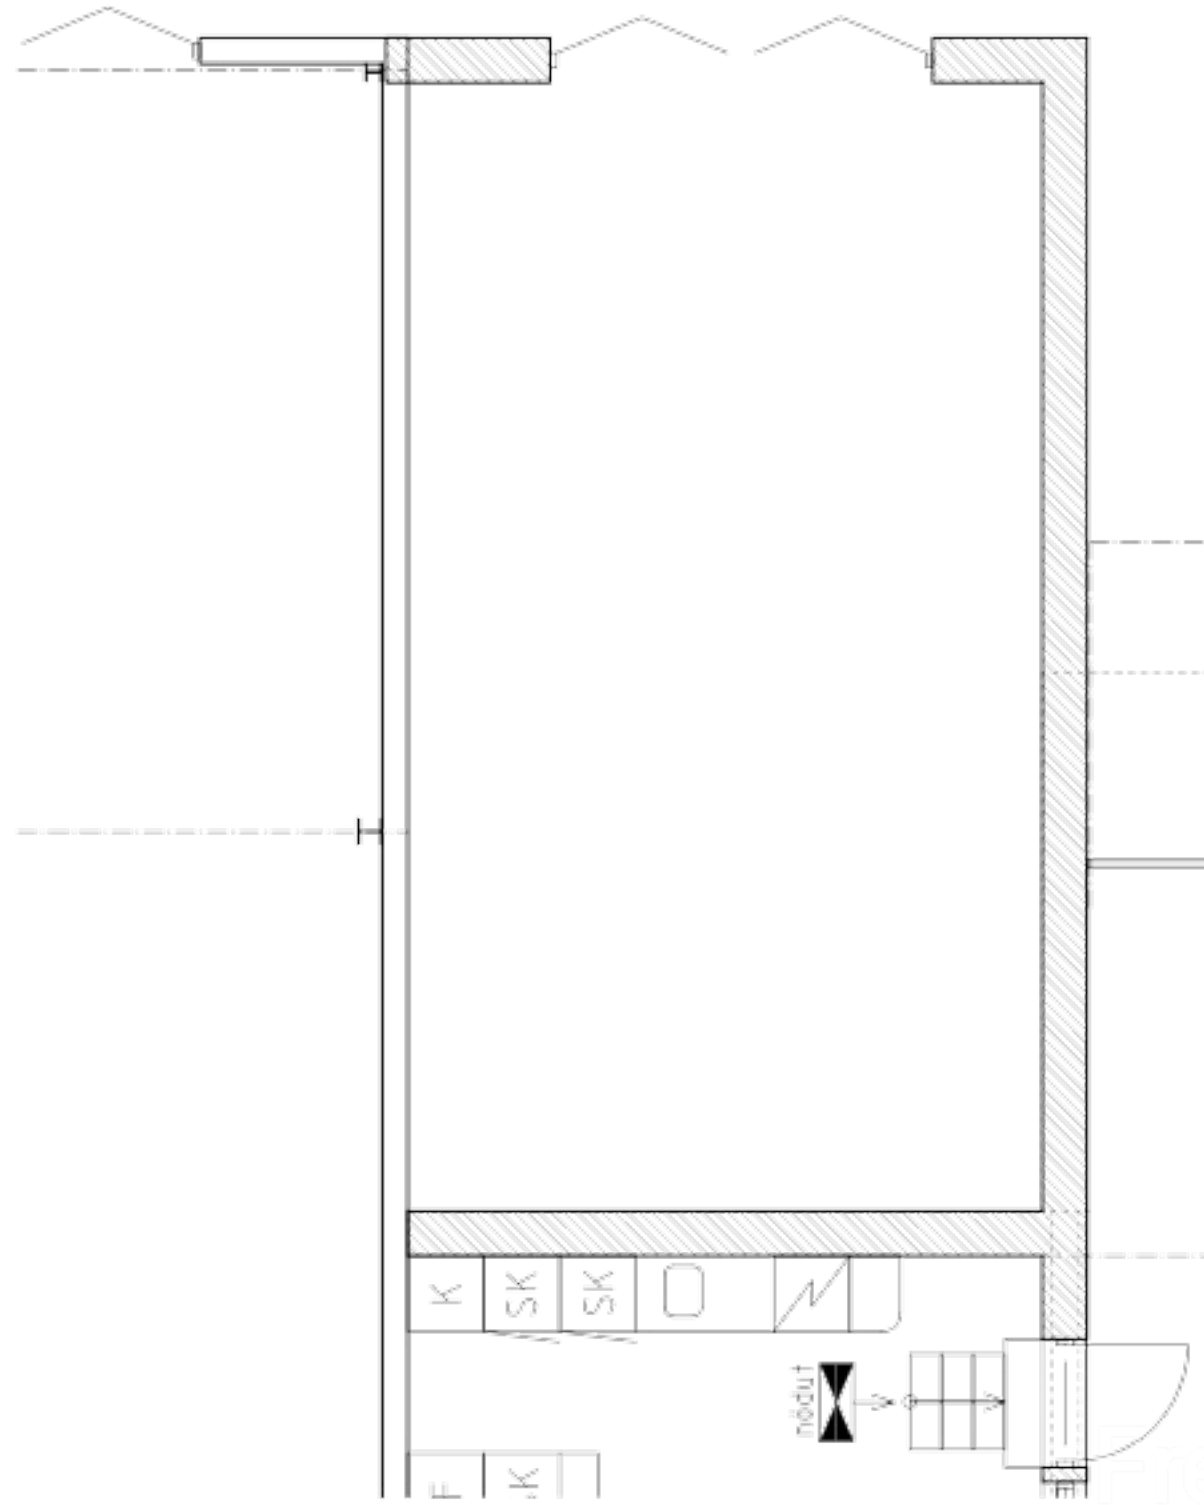

STATUS		ART	ANT	ANFÄRDET	KÖP	SK	DATE
RELATIONSHANDLING							
NOLGARD 1:298							
HAMMARÖ KOMMUN							
OM- OCH TILLBYGGNAD AV INDUSTRIFASTIGHET							
 KLARA arkitektbyrå ab							
8 Koggesten 10 652 24 Karlstad 054-19 03 30 www.klara.se							
LETTING AV	PLÅN/NOTIS AV	EE	EE	INNEBUD	EE		
TEKNIK	2014-06-13	EE	EE	EE	EE		
PLANLÖSNING							
ÖVRE PLAN							
SKALA	A3: 1:200	A4: 1:100			1:100	1:100	1:100
A-40.1-102							