


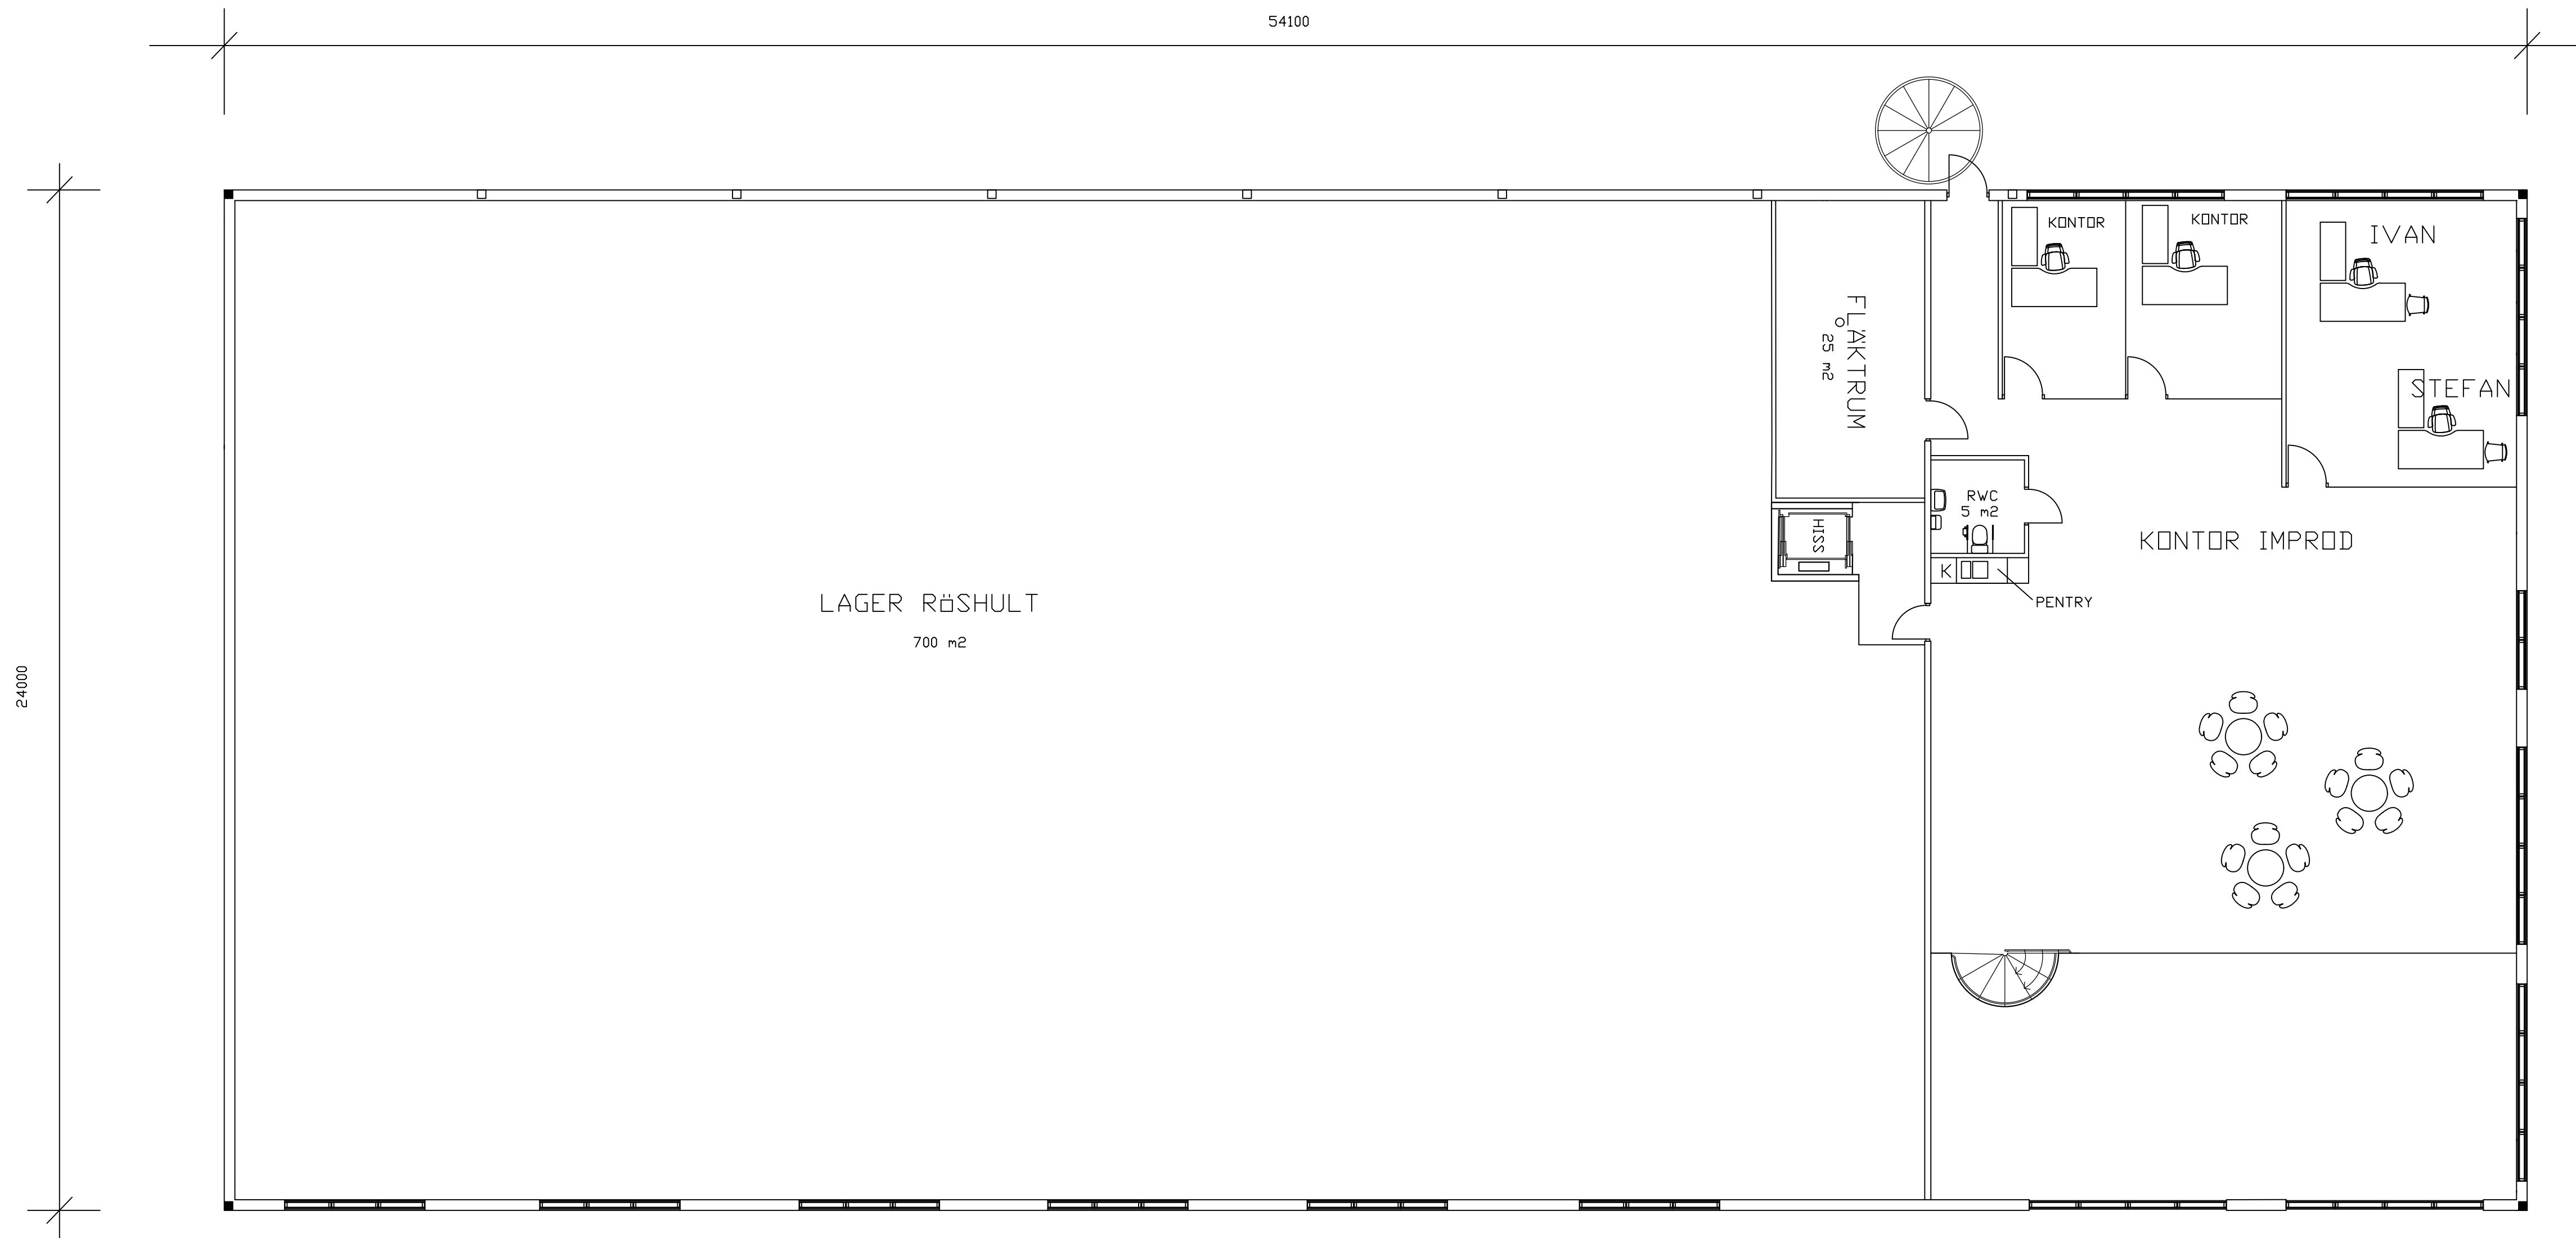

BET	ANT	ÄNDRINGEN AVSER	SIGN	DATUM
RELATIONSHANDLING				
 IM Production				
IM PRODUCTION				
DATUM		RITAD AV		
171212		IM		
LGAERBYGGNAD				
PLANRITNING				
PLAN 2				
SKALA		NUMMER		BET
1:200				