


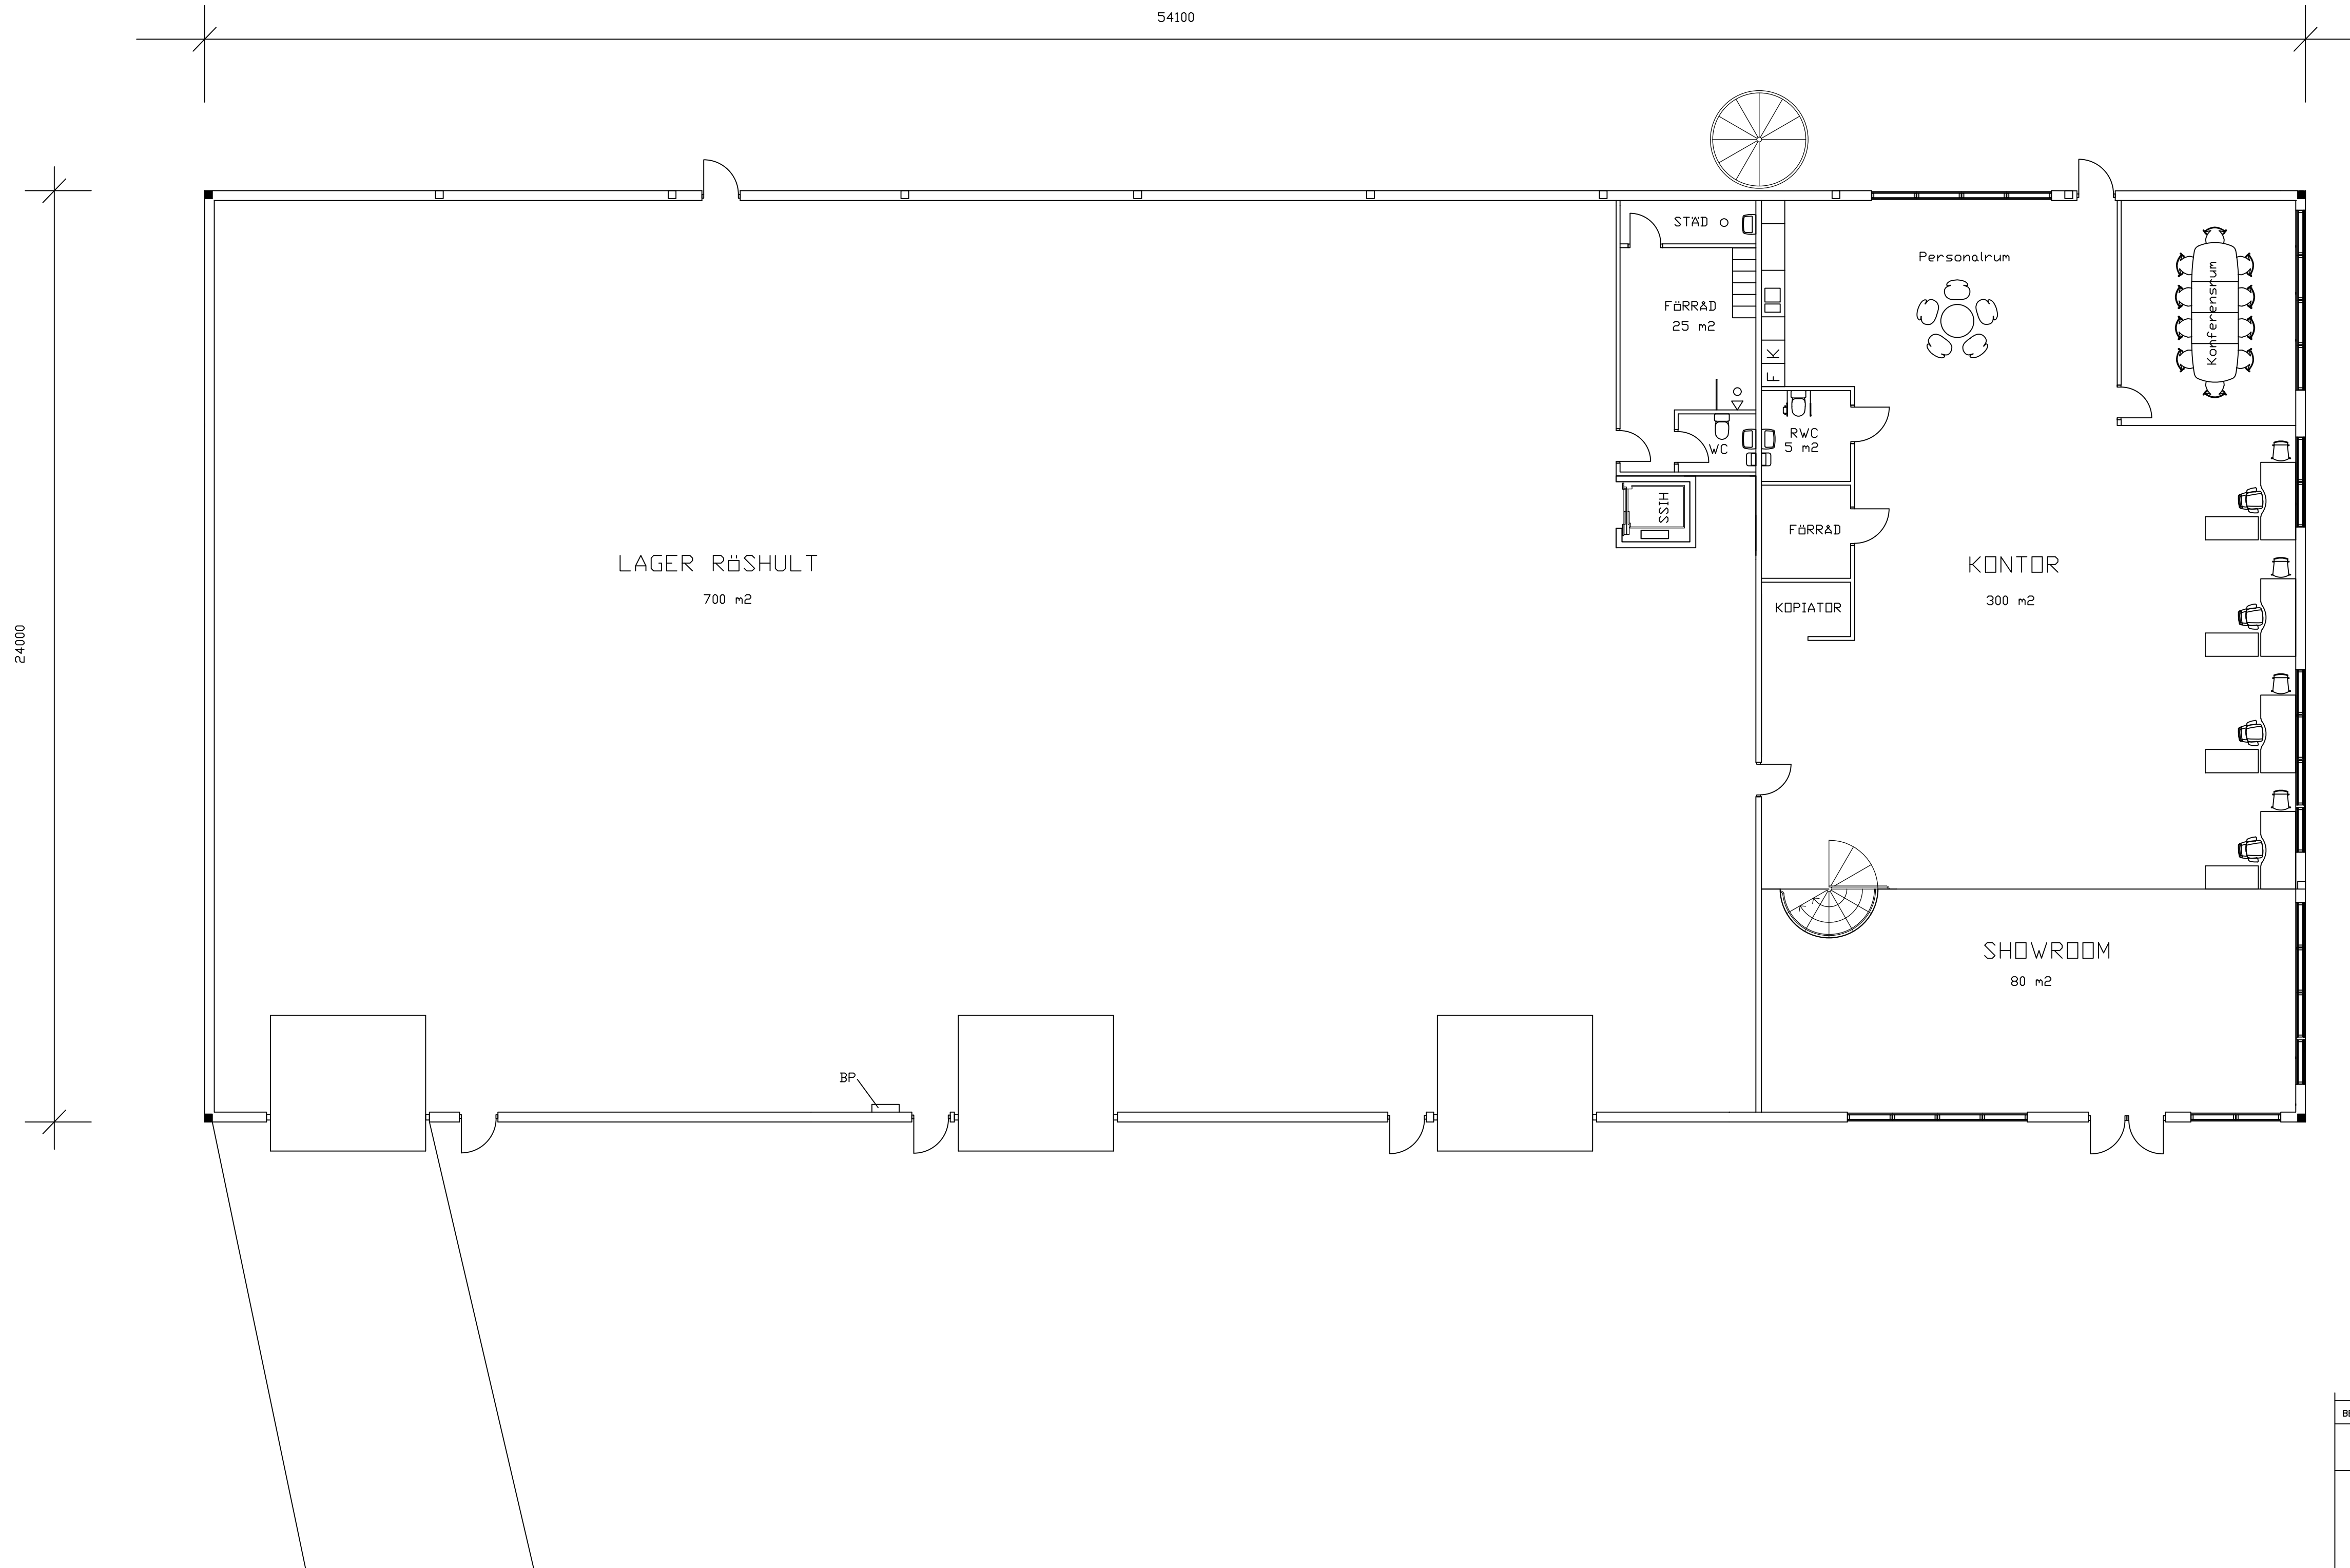

BET	ANT	ÄNDRINGEN AVSER	SIGN	DATUM
RELATIONSHANDLING				
 IM PRODUCTION				
IM PRODUCTION				
DATUM	RITAD AV			
171212	IM			
LGAERBYGGNAD				
PLANRITNING				
PLAN 1				
SKALA	NUMMER			BET
1:200				