




FASAD MOT TORGET (SYDÖST)



FASAD MOT LARMGATAN (NORDÖST)

RITNINGEN ÄR UPPRÄTTAD EFTER PAPPERSKOPIOR.  
AVVIKELSE FRÅN VERKLIGHETEN KAN FÖREKOMMA.

LAGER: SB11

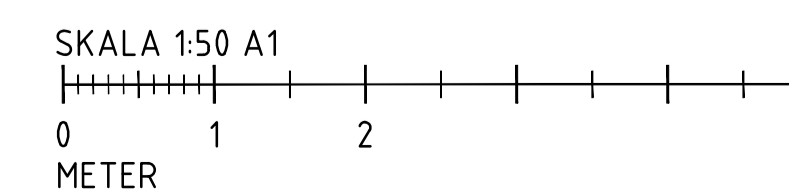

BET	ANT	ÄNDRINGEN AVSER	SIGN	DATUM
RELATIONSHANDLING				
KV. SKÖLDEN 8				
<b>hassel</b>				
KV. SKÖLDEN 8 TOMELILLA				
FASADER				
UPPDRAG NR	2023-08-24	RITAD AV	HANDLÄGGARE	
DATUM	2023-08-24	SKALA A1	SKALA A3	NUMMER
150	1:100	A-40-3-100		BET