


PLAN


MATERIAL OCH KULÖR:
 STOMME - TRYCKIMPREGNERAT TRÄ
 TAK - SVART TAKPAPP




SEKTION

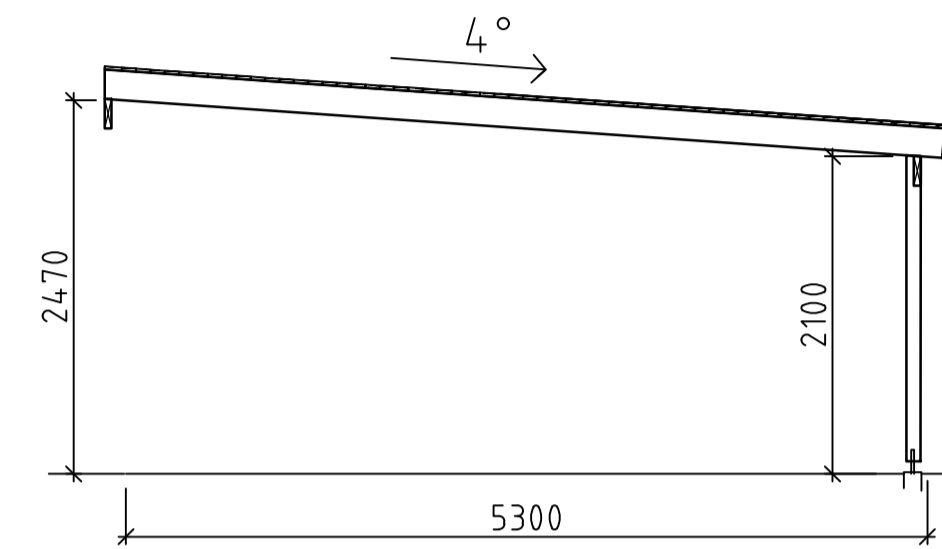


SITUATIONSPLAN
 SKALA A1: 1:500

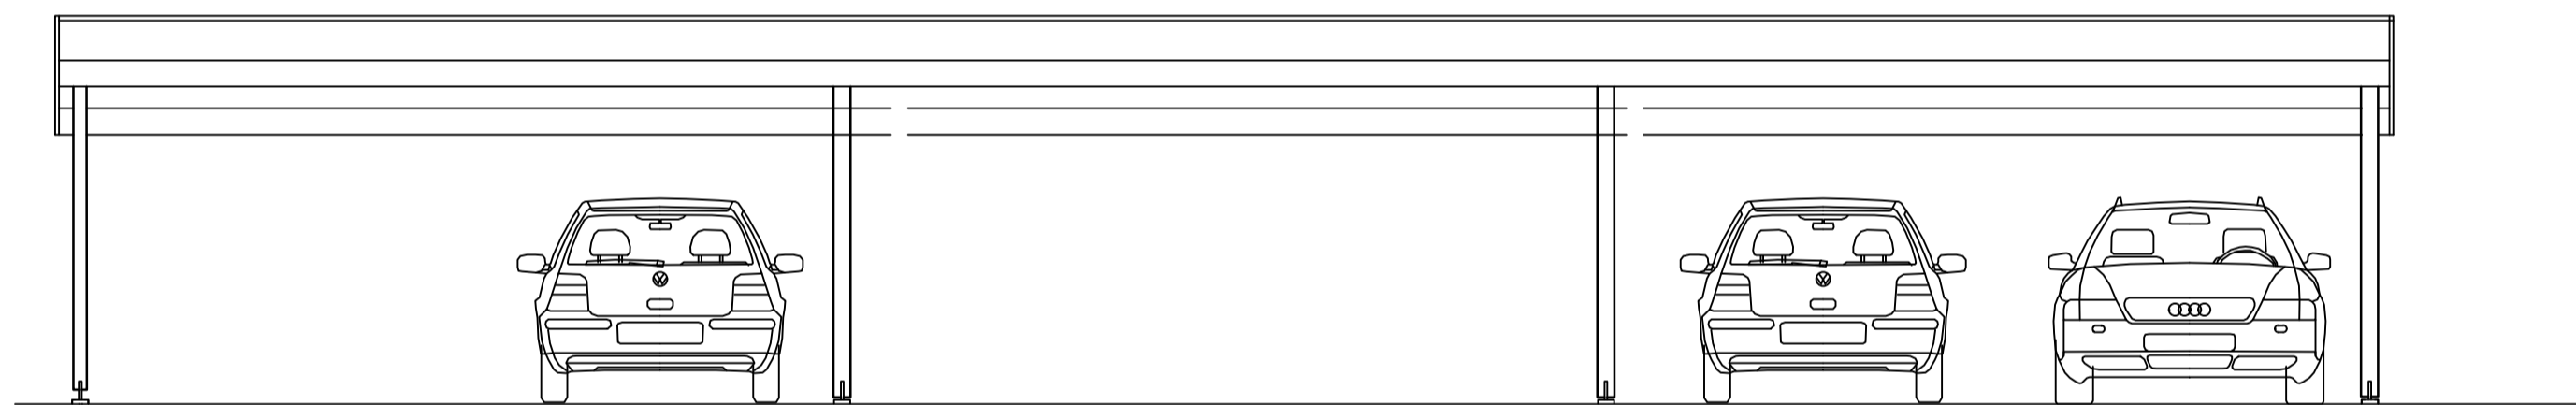


VY MOT ÖSTER

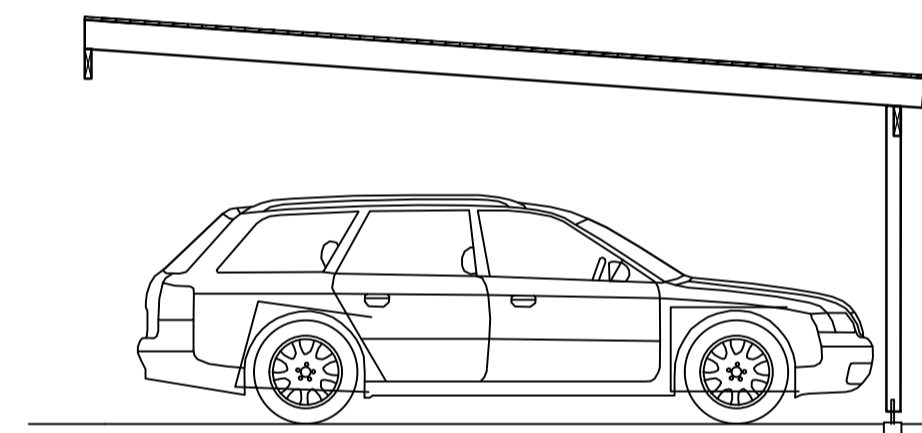



VY MOT NORR

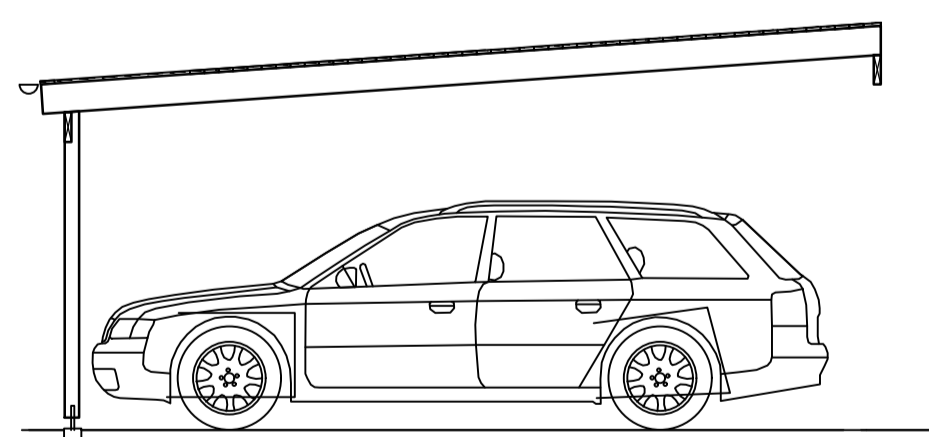

VY MOT SÖDER

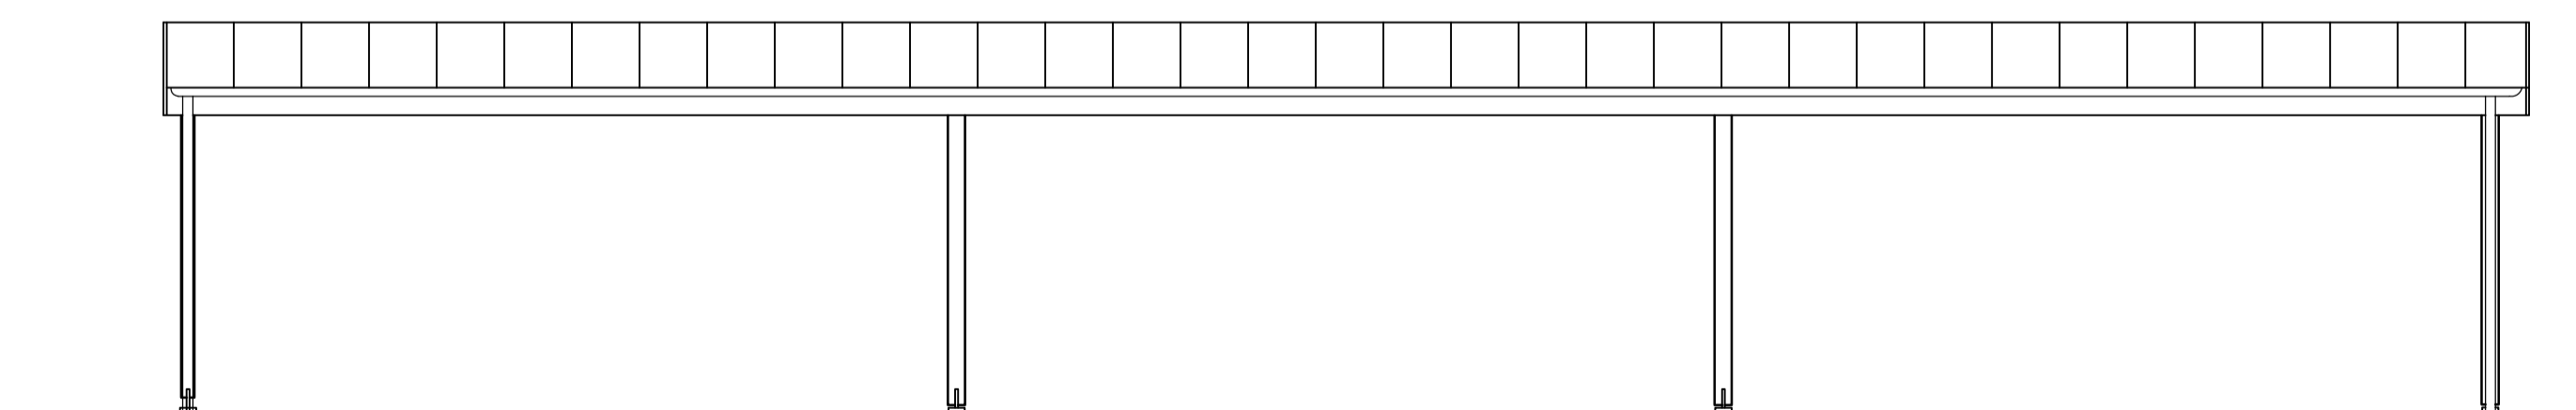

VY MOT VÄSTER

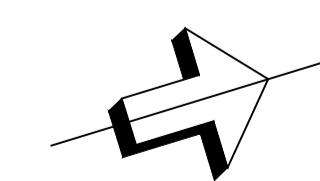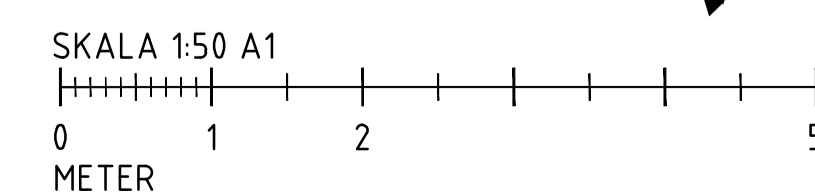

BET	ANT	ÄNDRINGEN AVSER	SIGN	DATUM
RELATIONSHANDLING				
KV. SKÖLDEN 8				
nparkitekter				
Västerleden 41		271 44 Ystad		
Tel: 0411-55 75 30 www.nparkitekter.se				
SKÄRMTAK TILL PARKERING				
TOMELILLA KOMMUN				
PLAN, SEKTION, FASADER				
UPPDRAG NR	RITAD AV	HANDLÄGGARE		
2023-08-24	CA	CA		
DATUM	SKALA A1	SKALA A3	NUMMER	BET
2023-08-24	1:50	1:100	A-40-1-010	