



KÄLLARPLAN

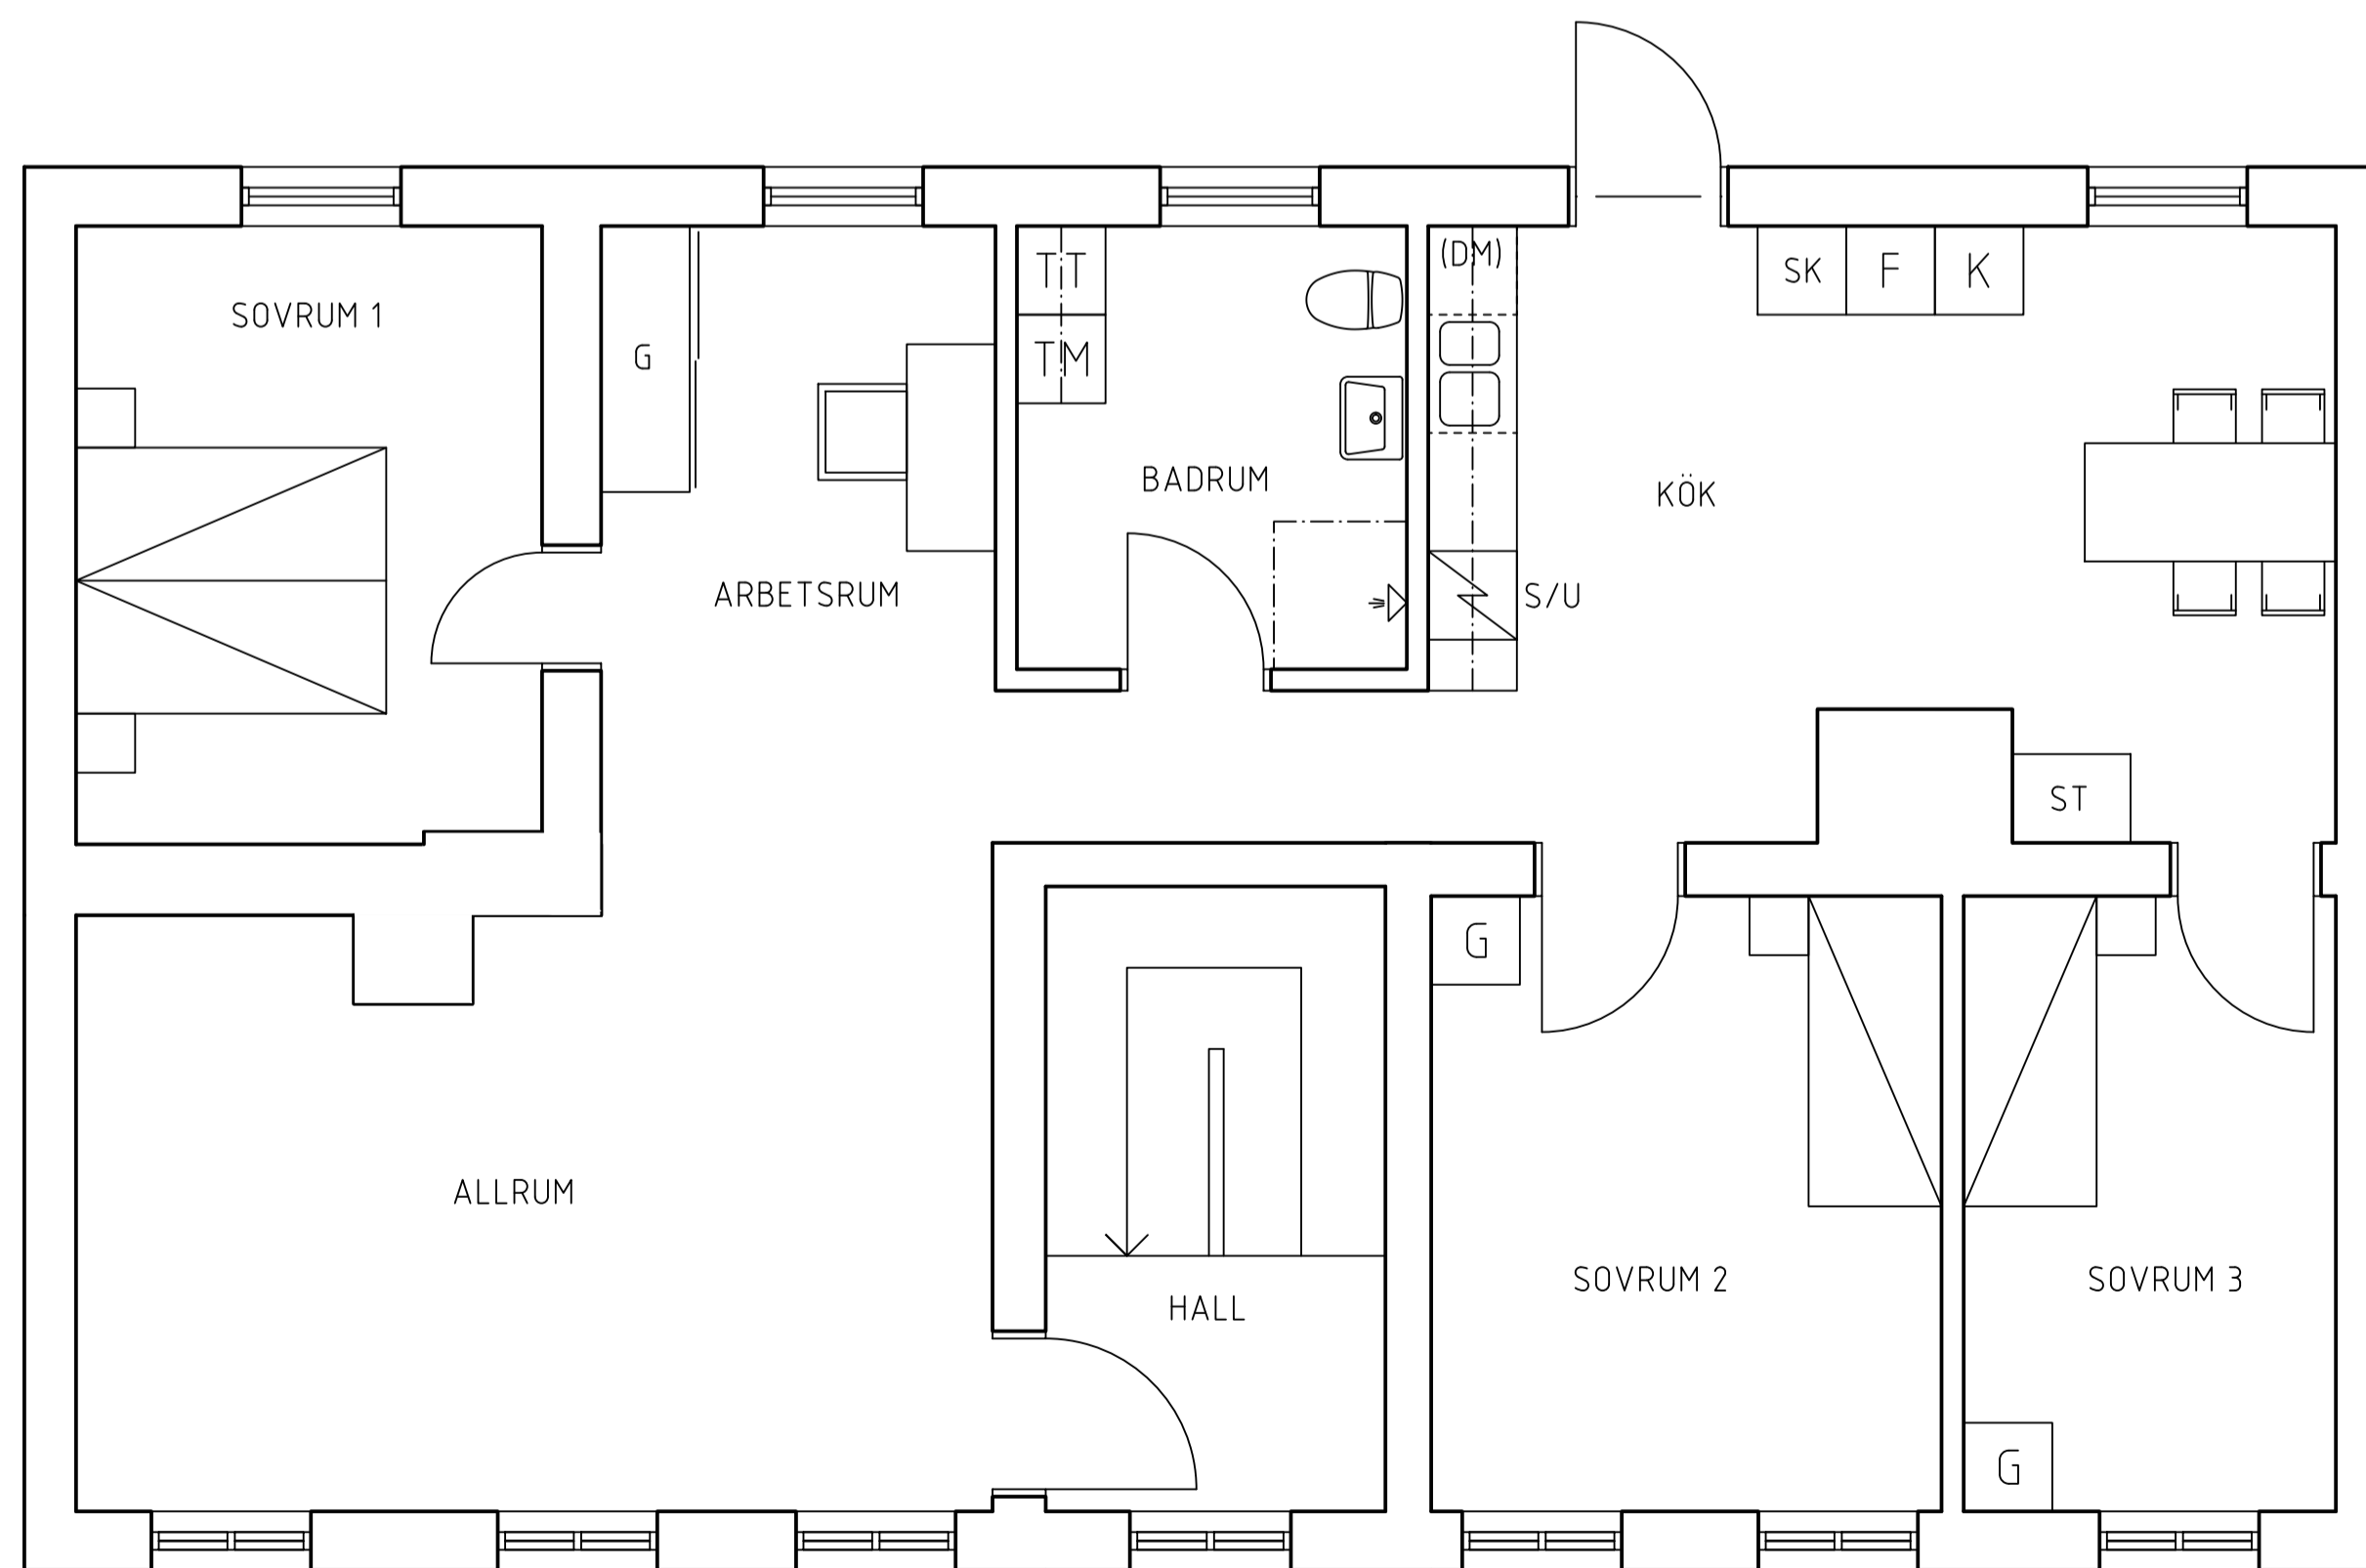

PLAN 2

RITNINGEN ÄR UPPRÄTTAD EFTER PAPPERSKOPIOR.  
AVVIKELSE FRÅN VERKLIGHETEN KAN FÖREKOMMA.

LAGER: SB11

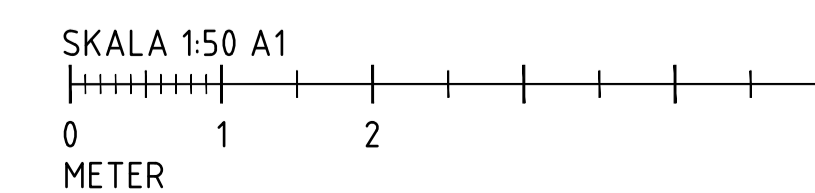

BET	ANT	ÄNDRINGEN AVSER	SIGN	DATUM
RELATIONSHANDLING				
SKÖLDEN 5				
<b>hassel</b>				
ÖSTERGATAN 1 273 30 TOMELILLA KÄLLARPLAN PLAN 2				
UPPDRAG NR 224202	RITAD AV CA	HANDLÄGGARE CA		
DATUM 2026-06-29				
SKALA A1 1:50	SKALA A3 1:100	NUMMER A-40-1-100	1 BET	