



SEKTION A-A

SEKTION B-B

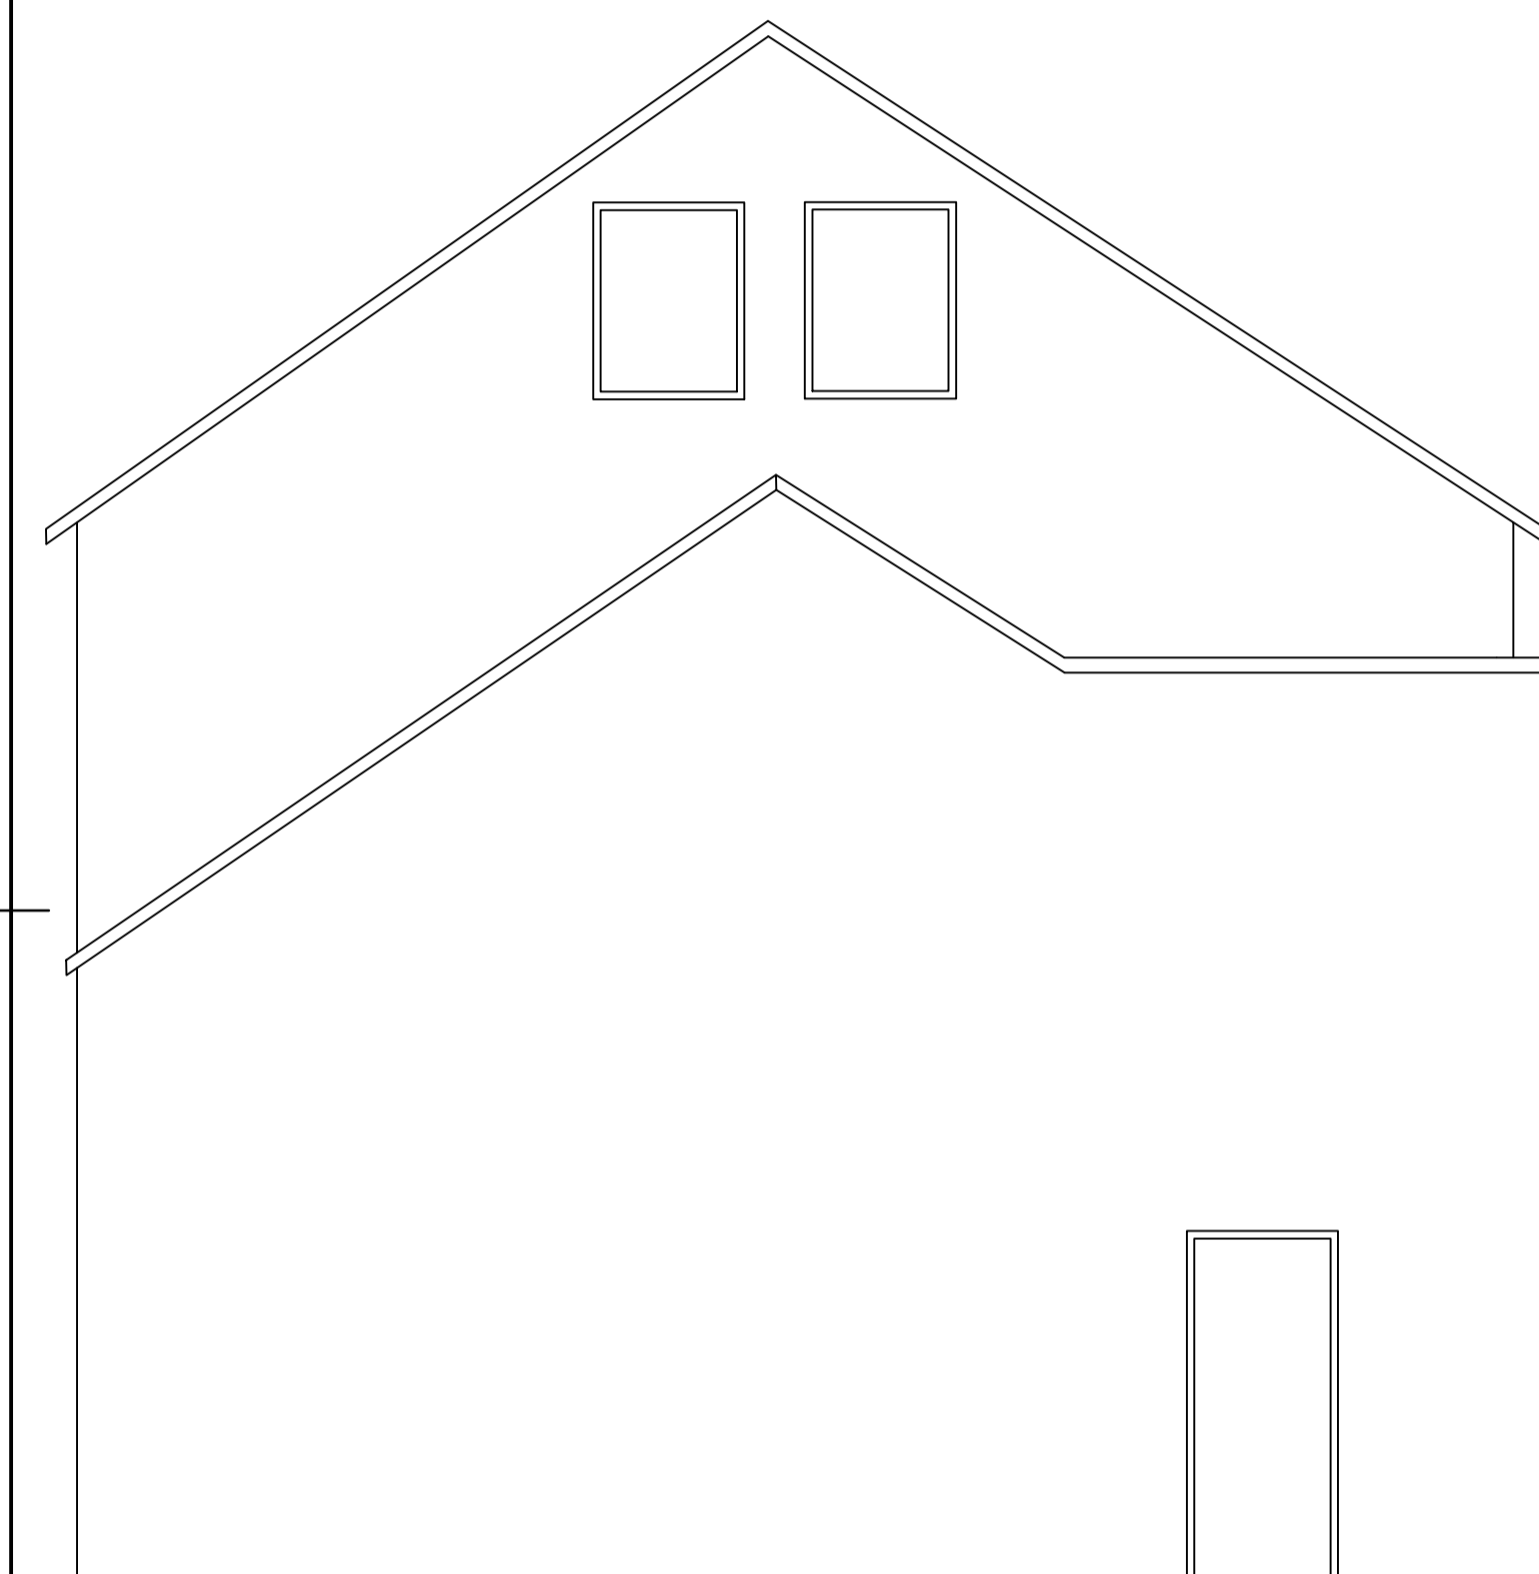


FASAD MOT FABRIKSGATAN (SYDOST)

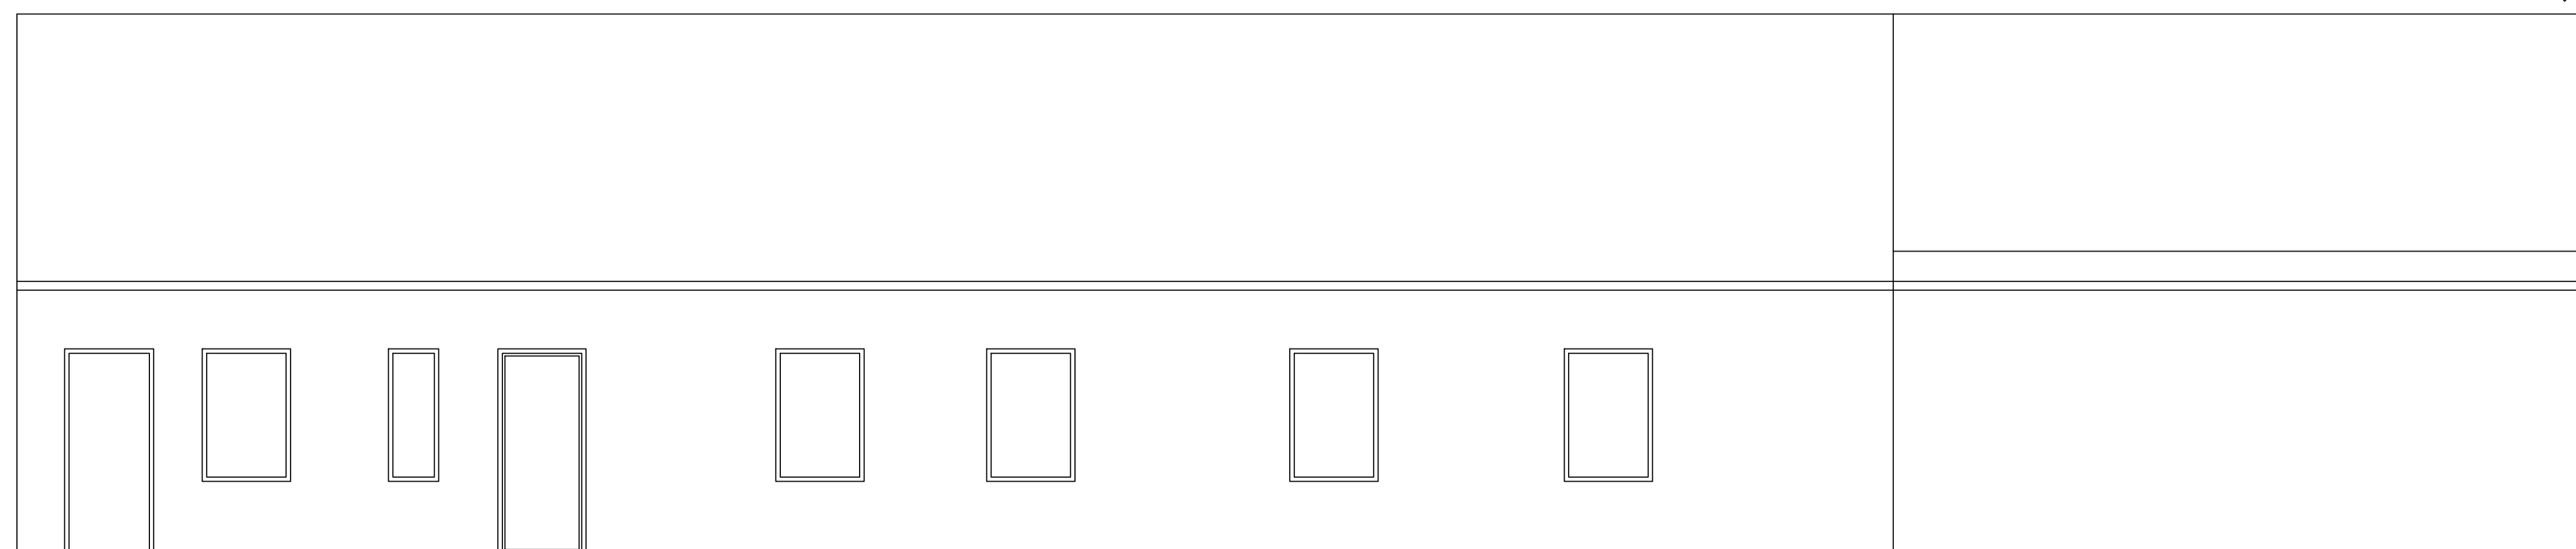

FASAD MOT GÅRD (NORDVÄST)

RITNINGEN ÄR UPPRÄTTAD EFTER PAPPERSKOPIOR.
AVVIKELSE FRÅN VERKLIGHETEN KAN FÖREKOMMA.

LAGER: SB11

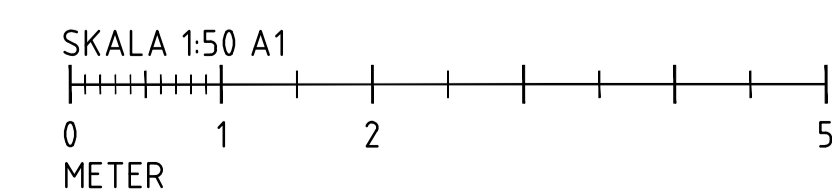

BET	ANT	ÄNDRINGEN AVSER	SIGN	DATUM
RELATIONSHANDLING				
KV. SKÖLDEN 8				
hassel				
KV. SKÖLDEN 8 TOMELILLA				
FASADER				
UPPDRAG NR	2023-08-24	RITAD AV	HANDLÄGGARE	
DATUM	2023-08-24	SKALA A1	SKALA A3	NUMMER
		1:50	1:100	A-40-3-101
				BET