



Fastighet: Nattvinden 3  
 Adress: Kvällsvindsgatan 6, Karlstad



Markplan

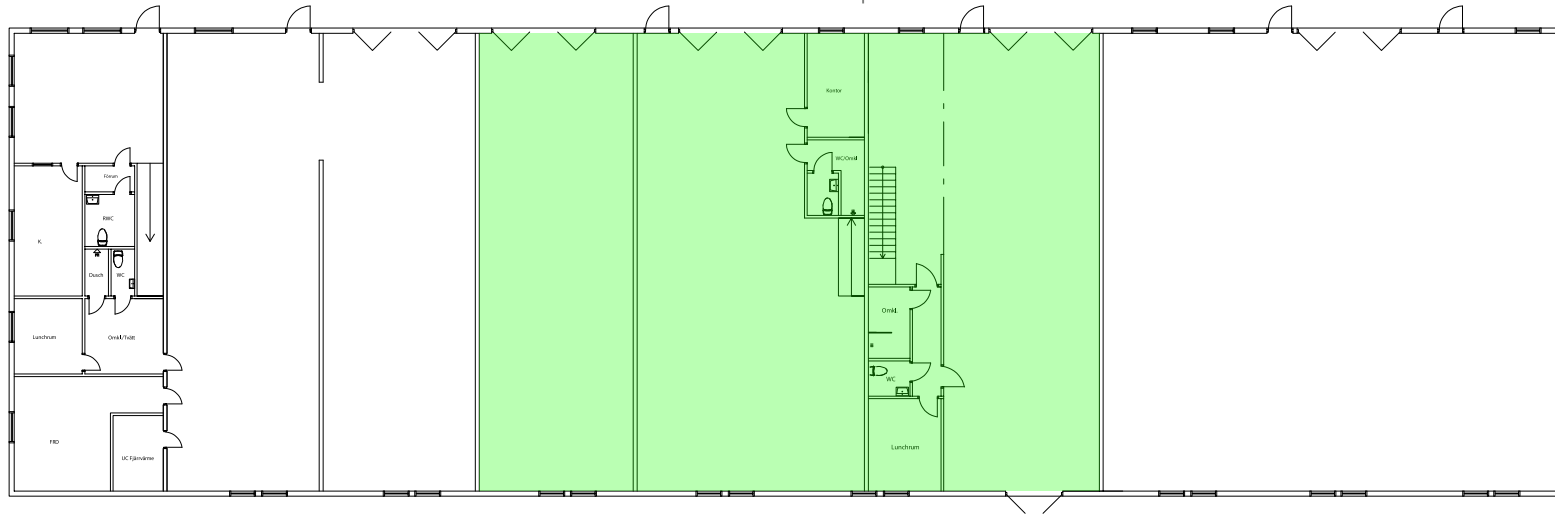

Entresolplan

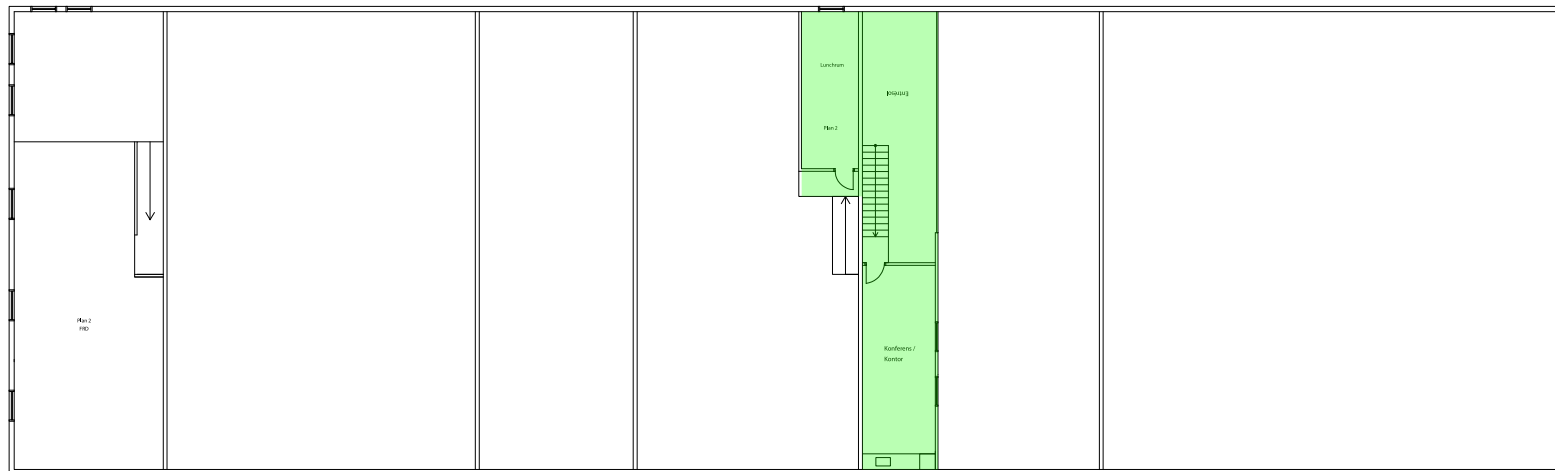

RT	RS	ANMÄRKNING	DR	UTDRAG
<b>RELATIONSHANDLING</b>				
Titel				
PROJEKT NR	PROJEKT	ANSÖKAN	ANMÄN	ANMÄN
2019	2021-02-15	Lars Nilsson		
Nattvinden 3 Karlstad Plan 1 & Entresolplan Planritning				
SKALA	A1=1:50 A3=1:100	A10:110b		BYG