

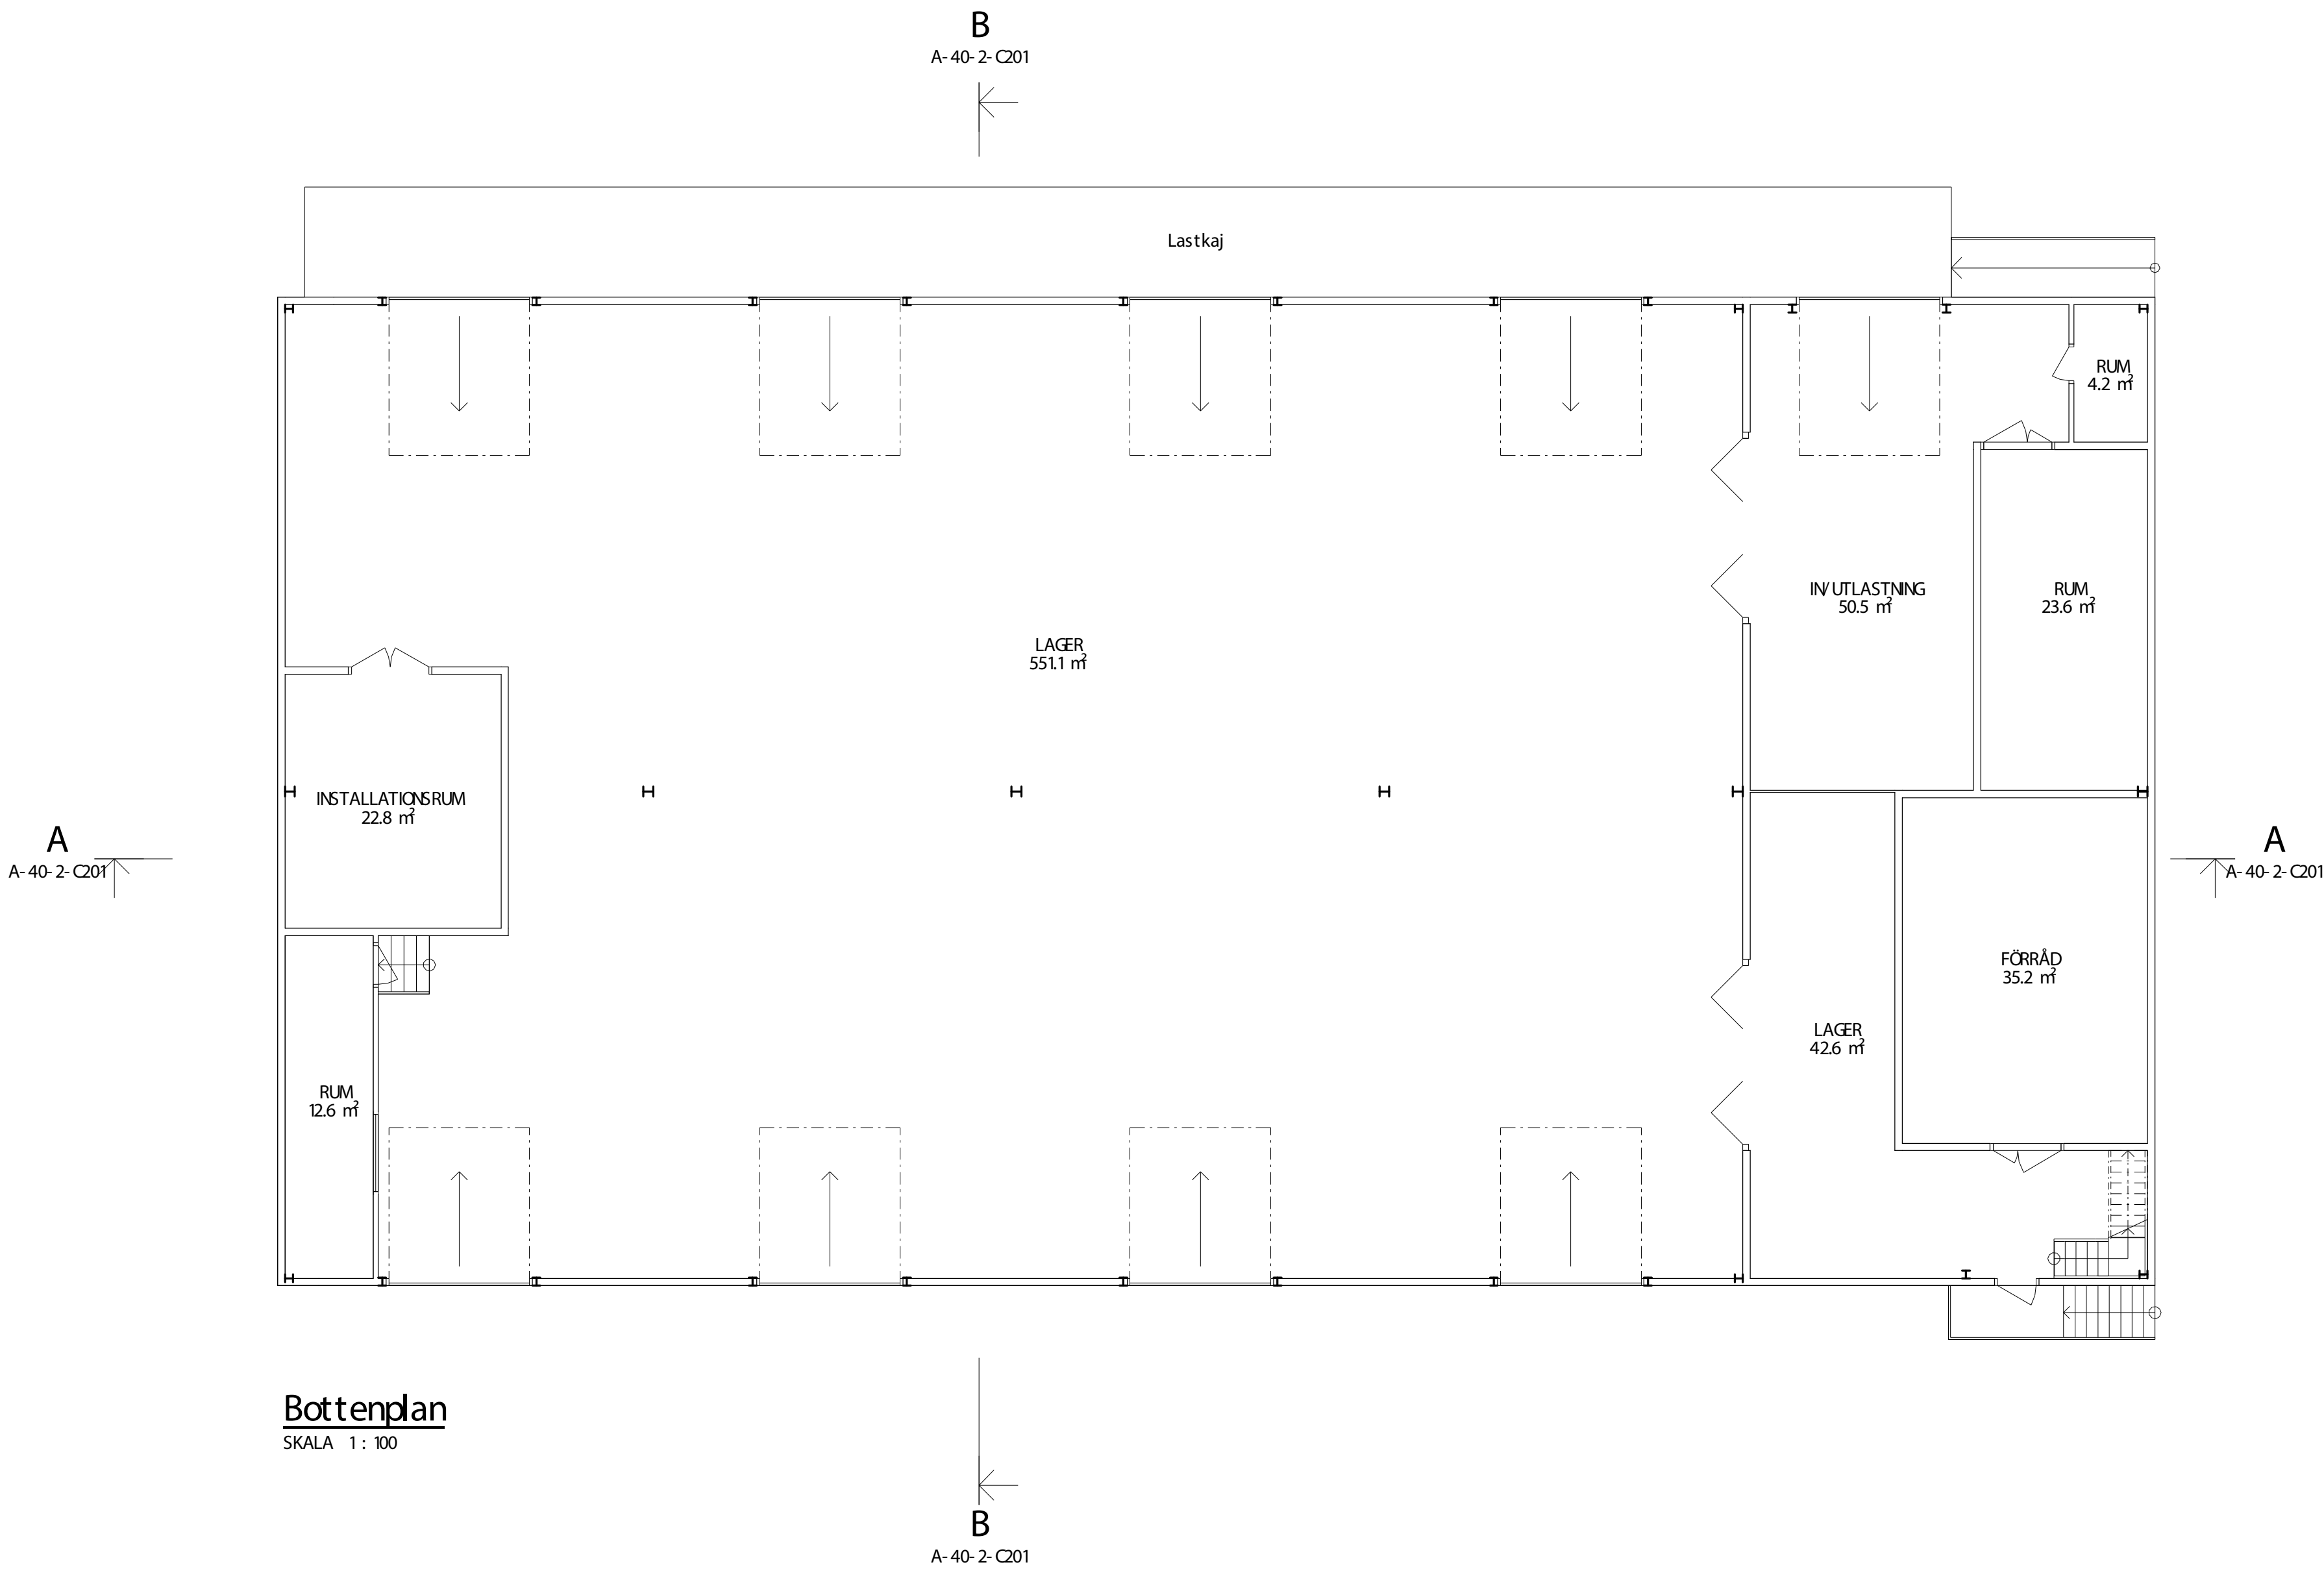


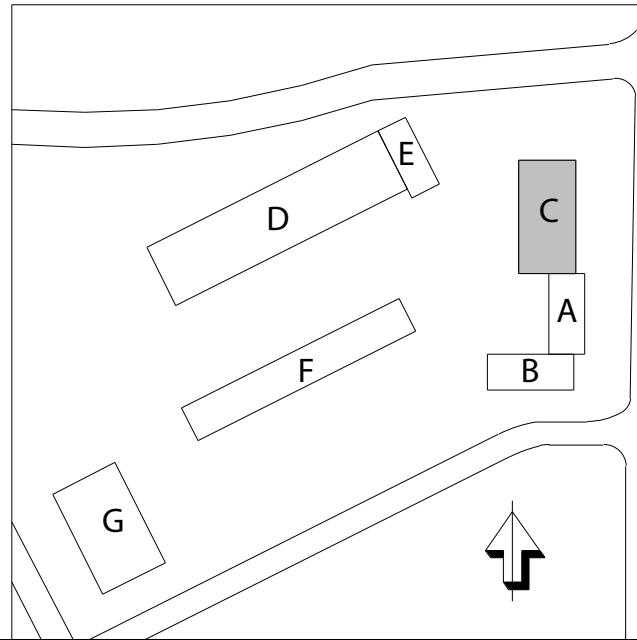

Bottenplan
SKALA 1:100

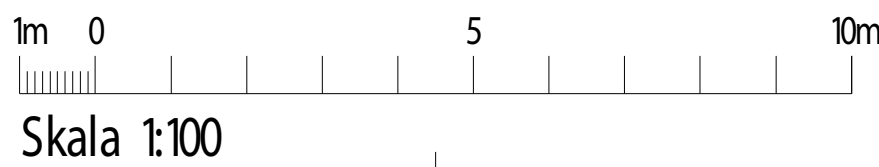

BET	ÄNDRINGEN AVSER	DATUM	SIGN
RELATIONSHANDLING			
Motala kommun Kv. Norrskenet LAGER			
Sonark Arkitektkontor AB			
UPPDRAGNR 2206	RITAD/KONSTR AV JA	UPPDRAGSLEDARE EA	
DATUM 22-05-05	ANSVARIG Emil Andersson		
Bottenplan			
SKALA A1 1:100 A3 1:200	NUMMER A- 40- 1-C210	BET	