

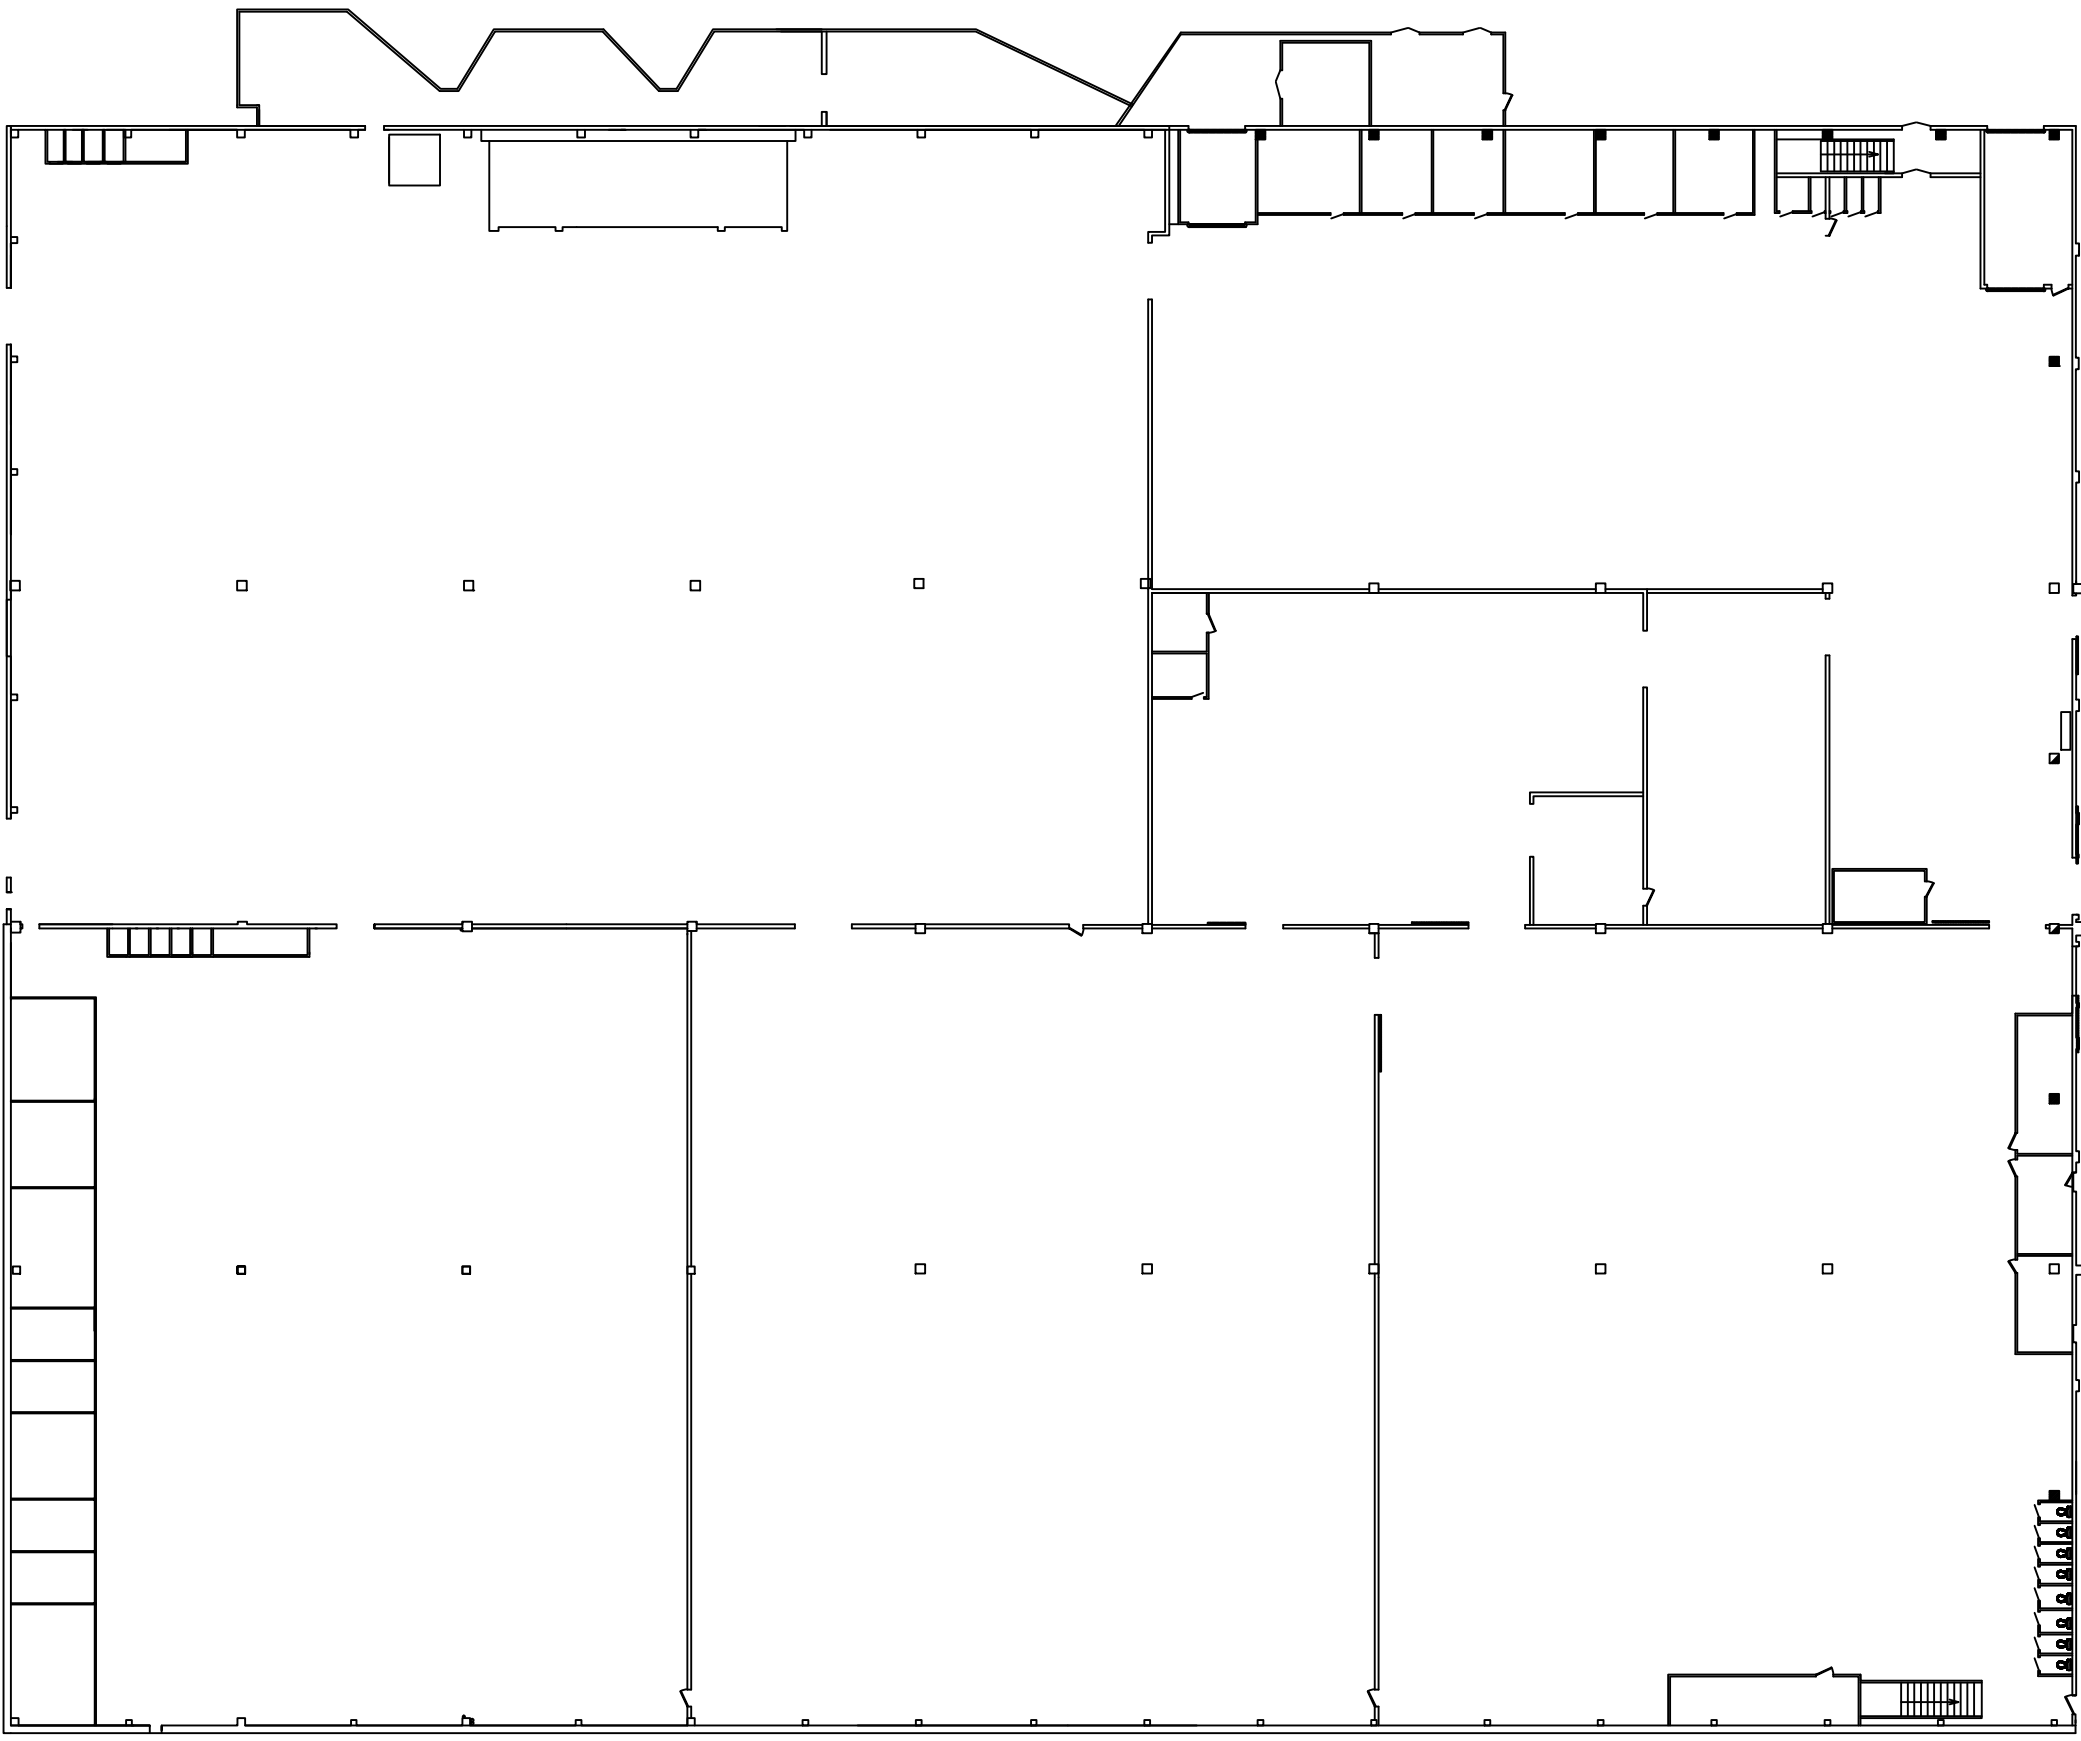


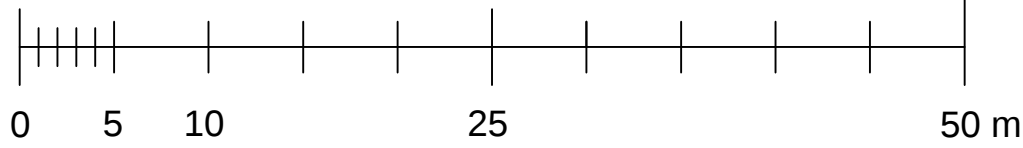

PLAN BV

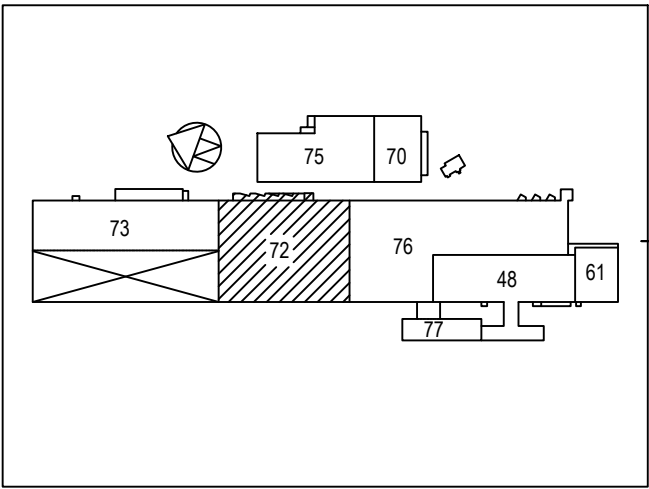

BET	ANT	ÄNDRINGEN AVSER	SIGN	DATUM
Relationshandling				
Luxora 6 Motala				
UPPDRAG NR		RITAD AV A.A & J.Å	HANDLÄGGARE	
DATUM 2017-03-14		ANSVARIG Eddie Åhman		
Hus 72 Yta: Plan bv 9513 kvm				
SKALA 1:400		NUMMER A3		I BET