


OBS!
RITNINGEN ÄR SKAPAD FRÅN UNDERLAG
DATERAT 1979 INGEN INMÄTNING ELLER
KONTROLL HAR SKETT PÅ PLATS

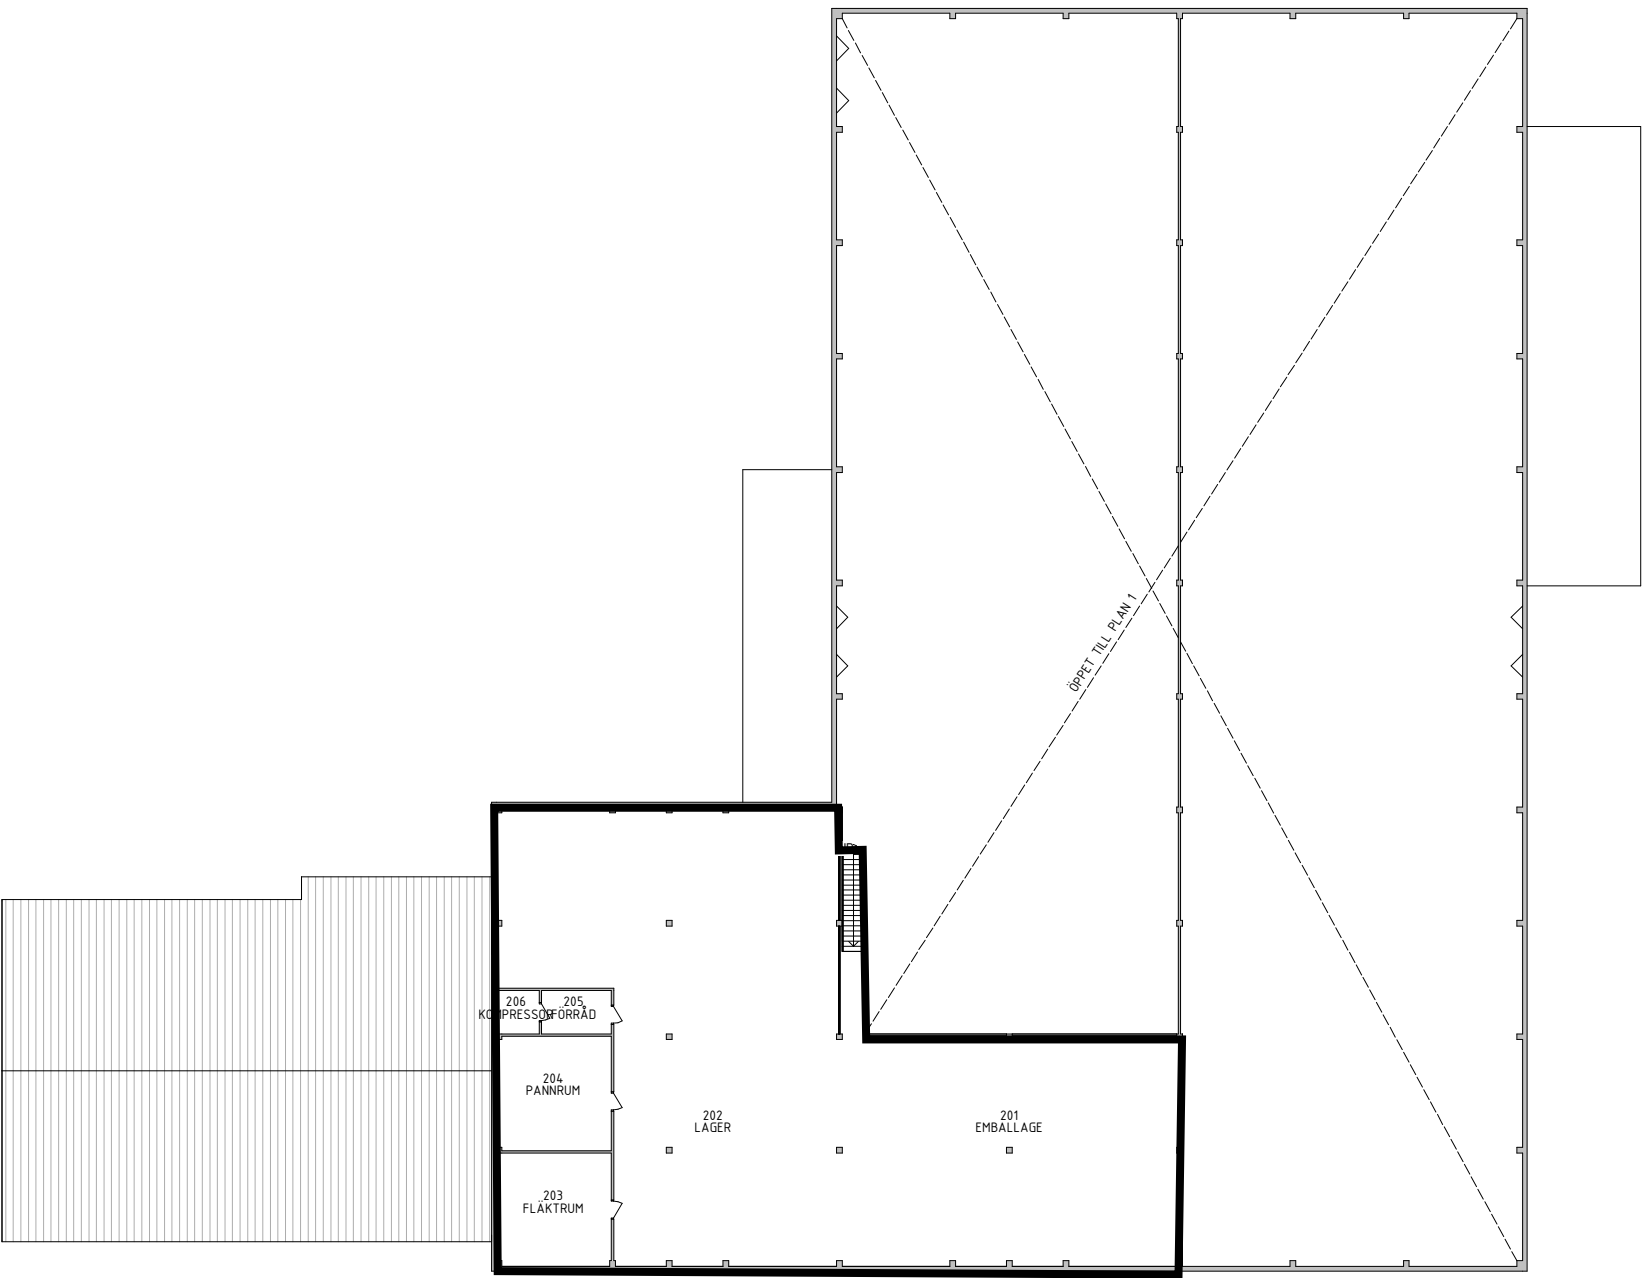

2026-05-29

020 m
0 2 4 6 8 10 12 14 16 18 20

BET	ÄNDRINGEN AVSER	DATUM	SIGN
RELATIONSHANDLING			
Kv Klubban 2 Karlstad kommun			
		Herrgårdsgatan 652 24 Karlstad 070-554 27 77 niklas@peinvest.se	
UPPDRAG NR	RITÄDKONSTR AV	HANDLAGGARE	
1016	NT	NT	
DATUM	ANSVARIG		
	NT		
OMBYGGNAD			
Plan 2 - Befintligt			
SKALA	NUMMER		BET
A1 1:200 A3 1:400	A-40-1-200-E		