



FÖRKLARINGAR

ALLA MÅTT AVSER MM

EI 30 -

EI 60 -

REI 90-M -

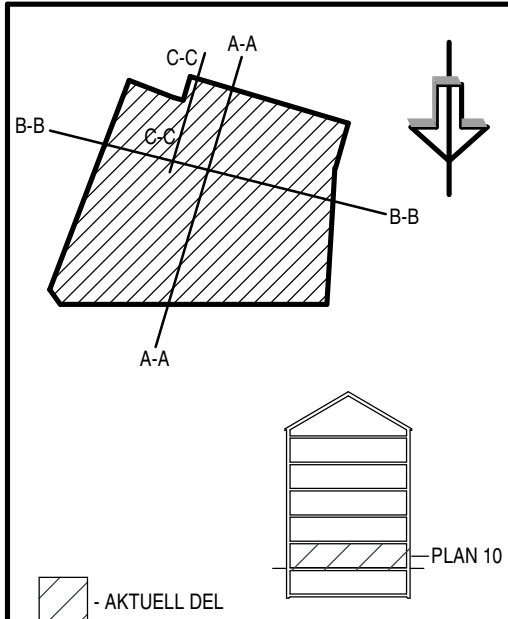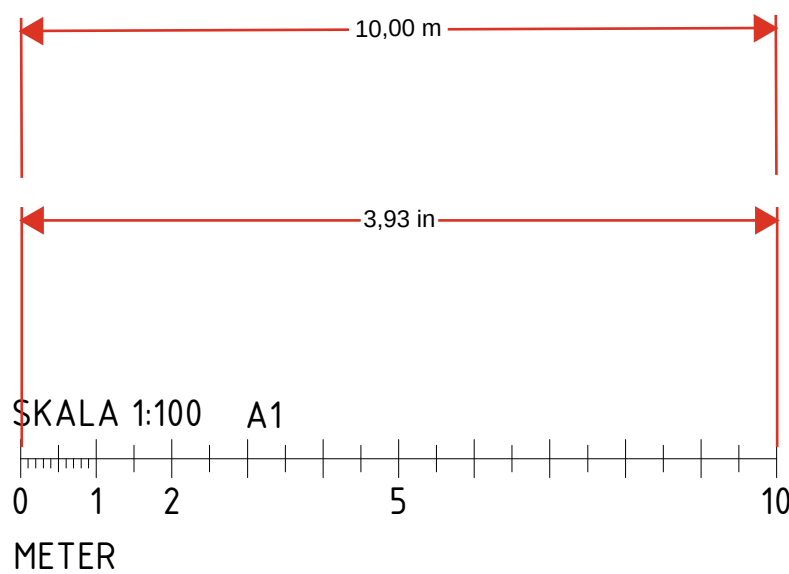

ÄNDRINGEN AVSER	DATUM	SIGN
RELATIONSHANDLING		
GASVERKET 6		
LUNDS KOMMUN		
nparkitekter		
Ystad		
Tel: 0411-55 75 30 www.nparkitekter.se		
UPPDRAG NR 20347	RITAD AV: CA	HANDLÄGGARE: CA
DATUM: 2025-11-27	ANSVARIG: UT	
NYBYGGNATION AV KONTOR		
PLANRITNING PLAN 10 ÖVERSIKT		
SKALA: A1	1:100	NUMMER: A-40-1-A1000
		BET: