


FÖRKLARINGAR

ALLA MÅTT AVSER MM

- BH - BRÖSTNINGSHÖJD ÖFG
- FG - FÄRDIGT GOLV
- AK - ARMBÅGSKONTAKT
- TL - TAGGLÄSARE
- HT - HANDUKSTÖRK
- HK - HISSKNAPP
- STPR - STUPRÖR
- RL - RÖKLUCKA
- TF - TAKFÖNSTER

- EI 30 -
- EI 60 -
- REI 90-M -

SAMTLIGA VÄGGAR SKA MONTERAS OCH
TÄTAS ENLIGT LEVERANTÖRENS
ANVISNINGAR FÖR ATT NÅ AKTUELL
LJUDKLASS.


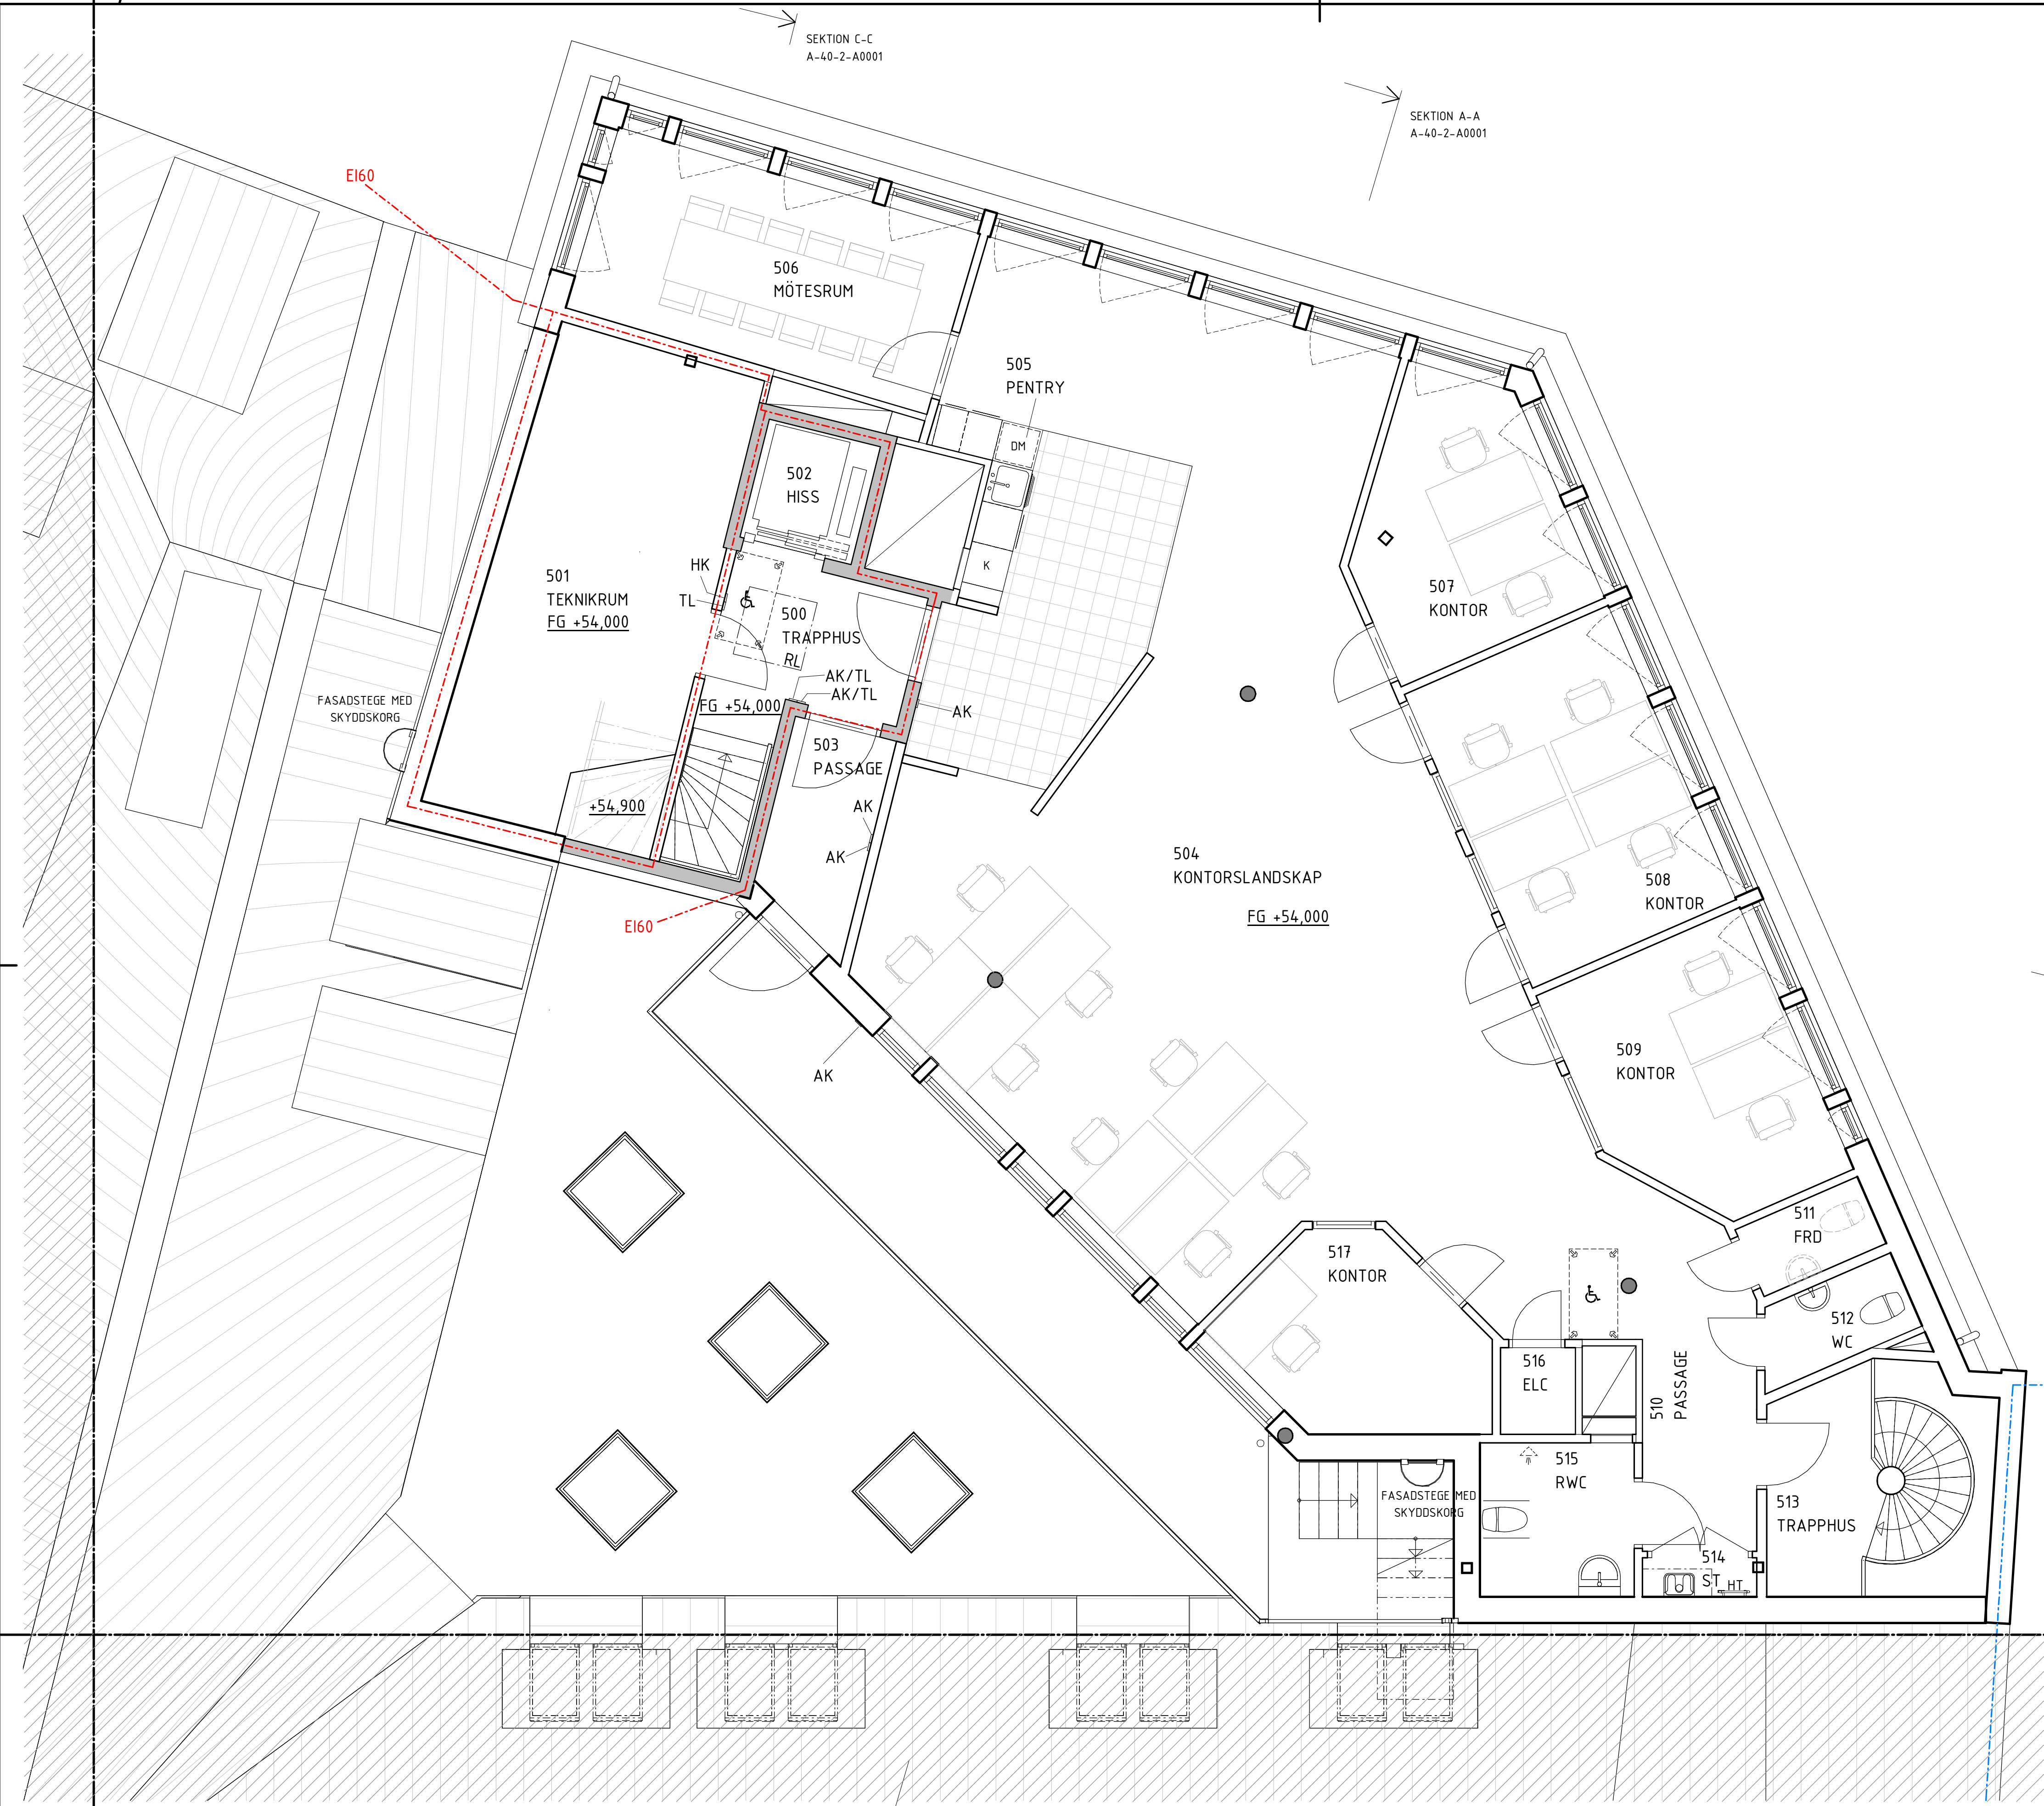


SEKTION B-B
A-40-2-A0001

SEKTION C-C
A-40-2-A0001

SEKTION A-A
A-40-2-A0001

SEKTION A-A
A-40-2-A0001

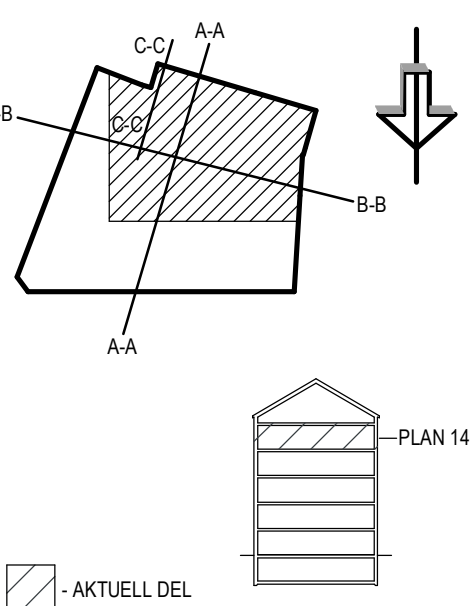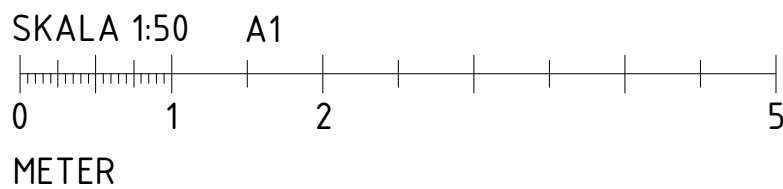

ÄNDRINGEN AVSER		DATUM	SIGN		
RELATIONSHANDLING					
GASVERKET 6 LUNDS KOMMUN					
 TREANO					
nparkitekter Ystad Tel: 0411-55 75 30 www.nparkitekter.se					
UPPDRAG NR 20347	RITAD AV: CA	HANDLÄGGARE: CA			
DATUM 2025-01-23	ANSVARIG: UT				
NYBYGGNATION AV KONTOR					
PLANRITNING PLAN 14 DEL 1					
SKALA: A1 1:50	NUMMER: A-40-1-A1401	BET:			