



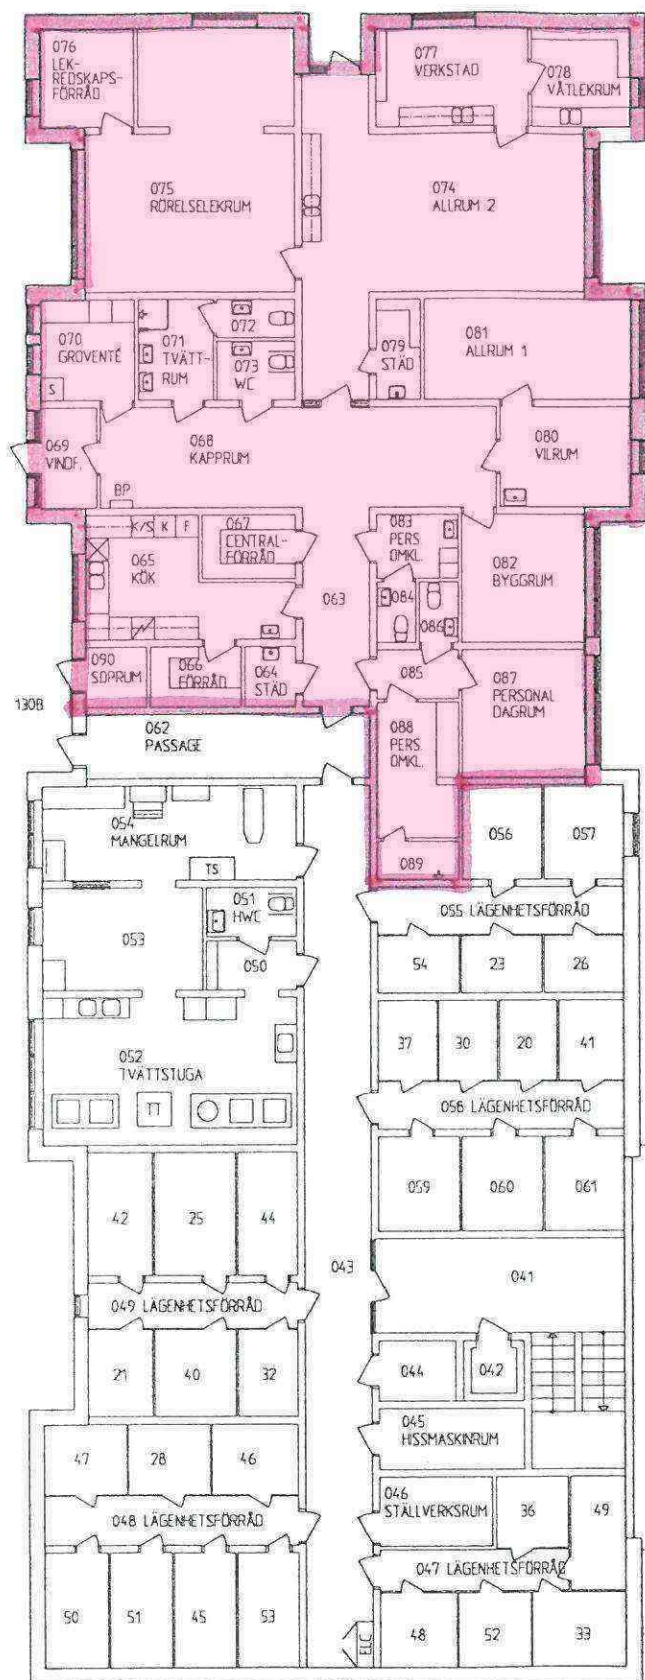

UNDERLAG FÖR
RELATIONSRITNING
DESIGN 2004-
KONTROLLERAS
VAB 2005

URSVIKSGATAN

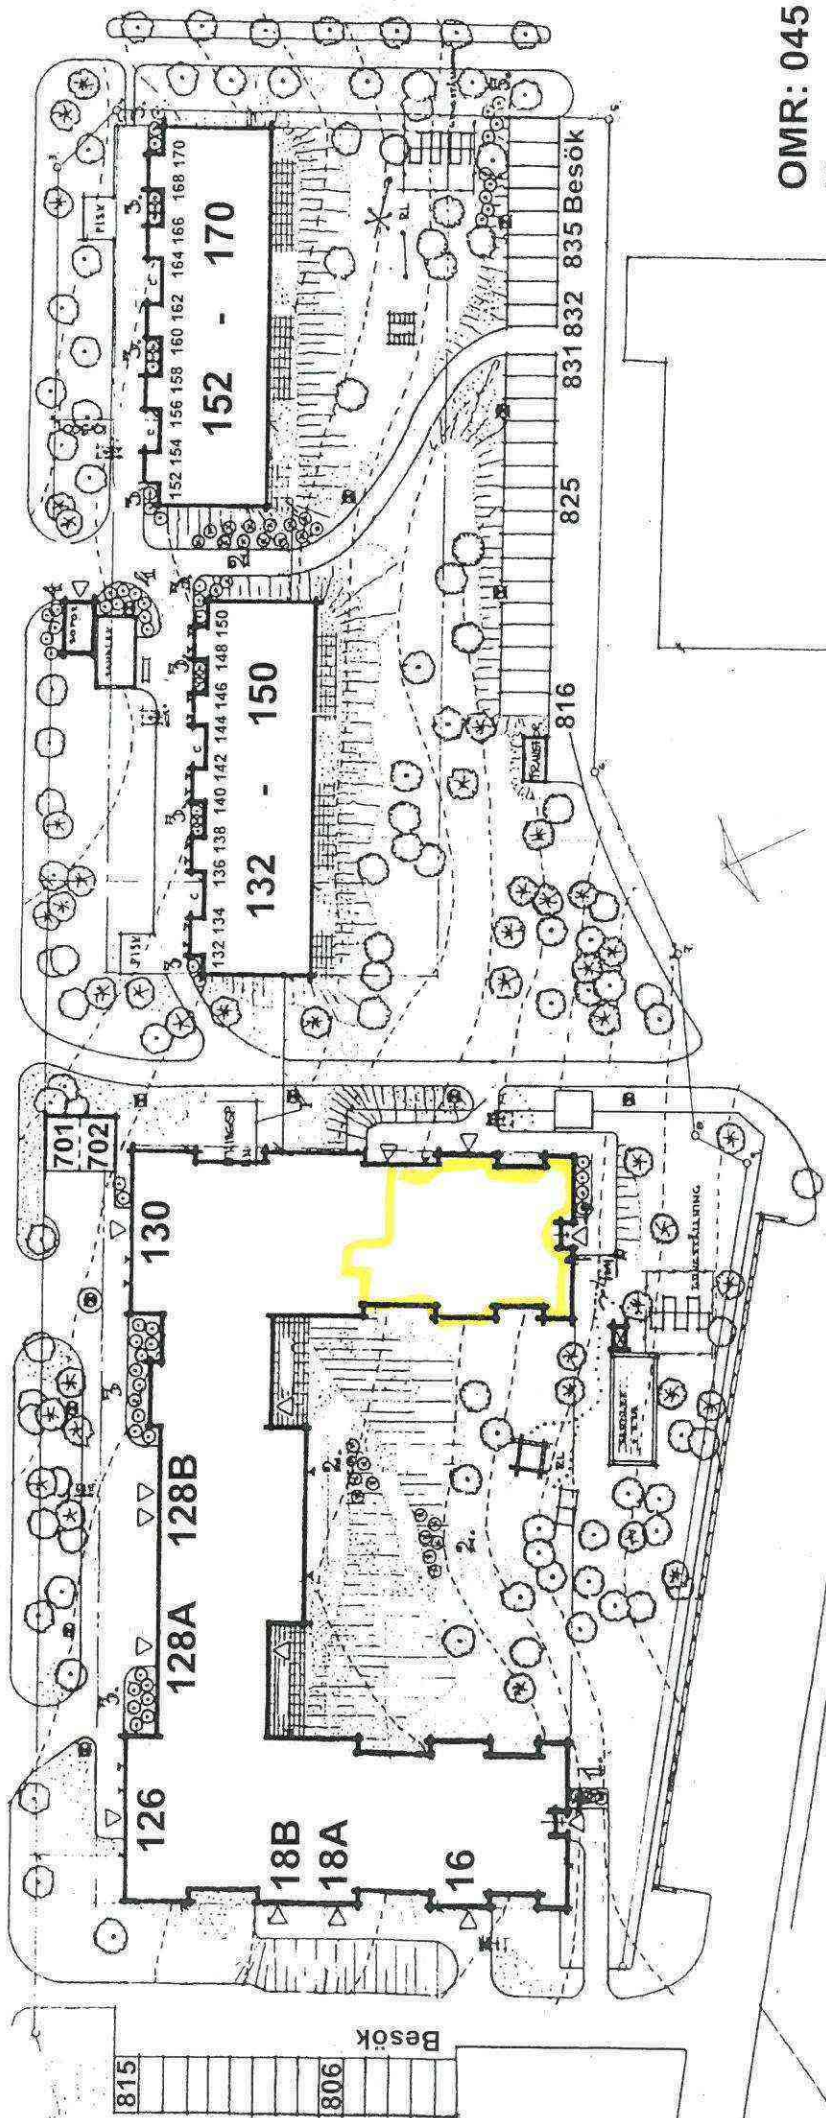

OMR: 045
Krossen 4