


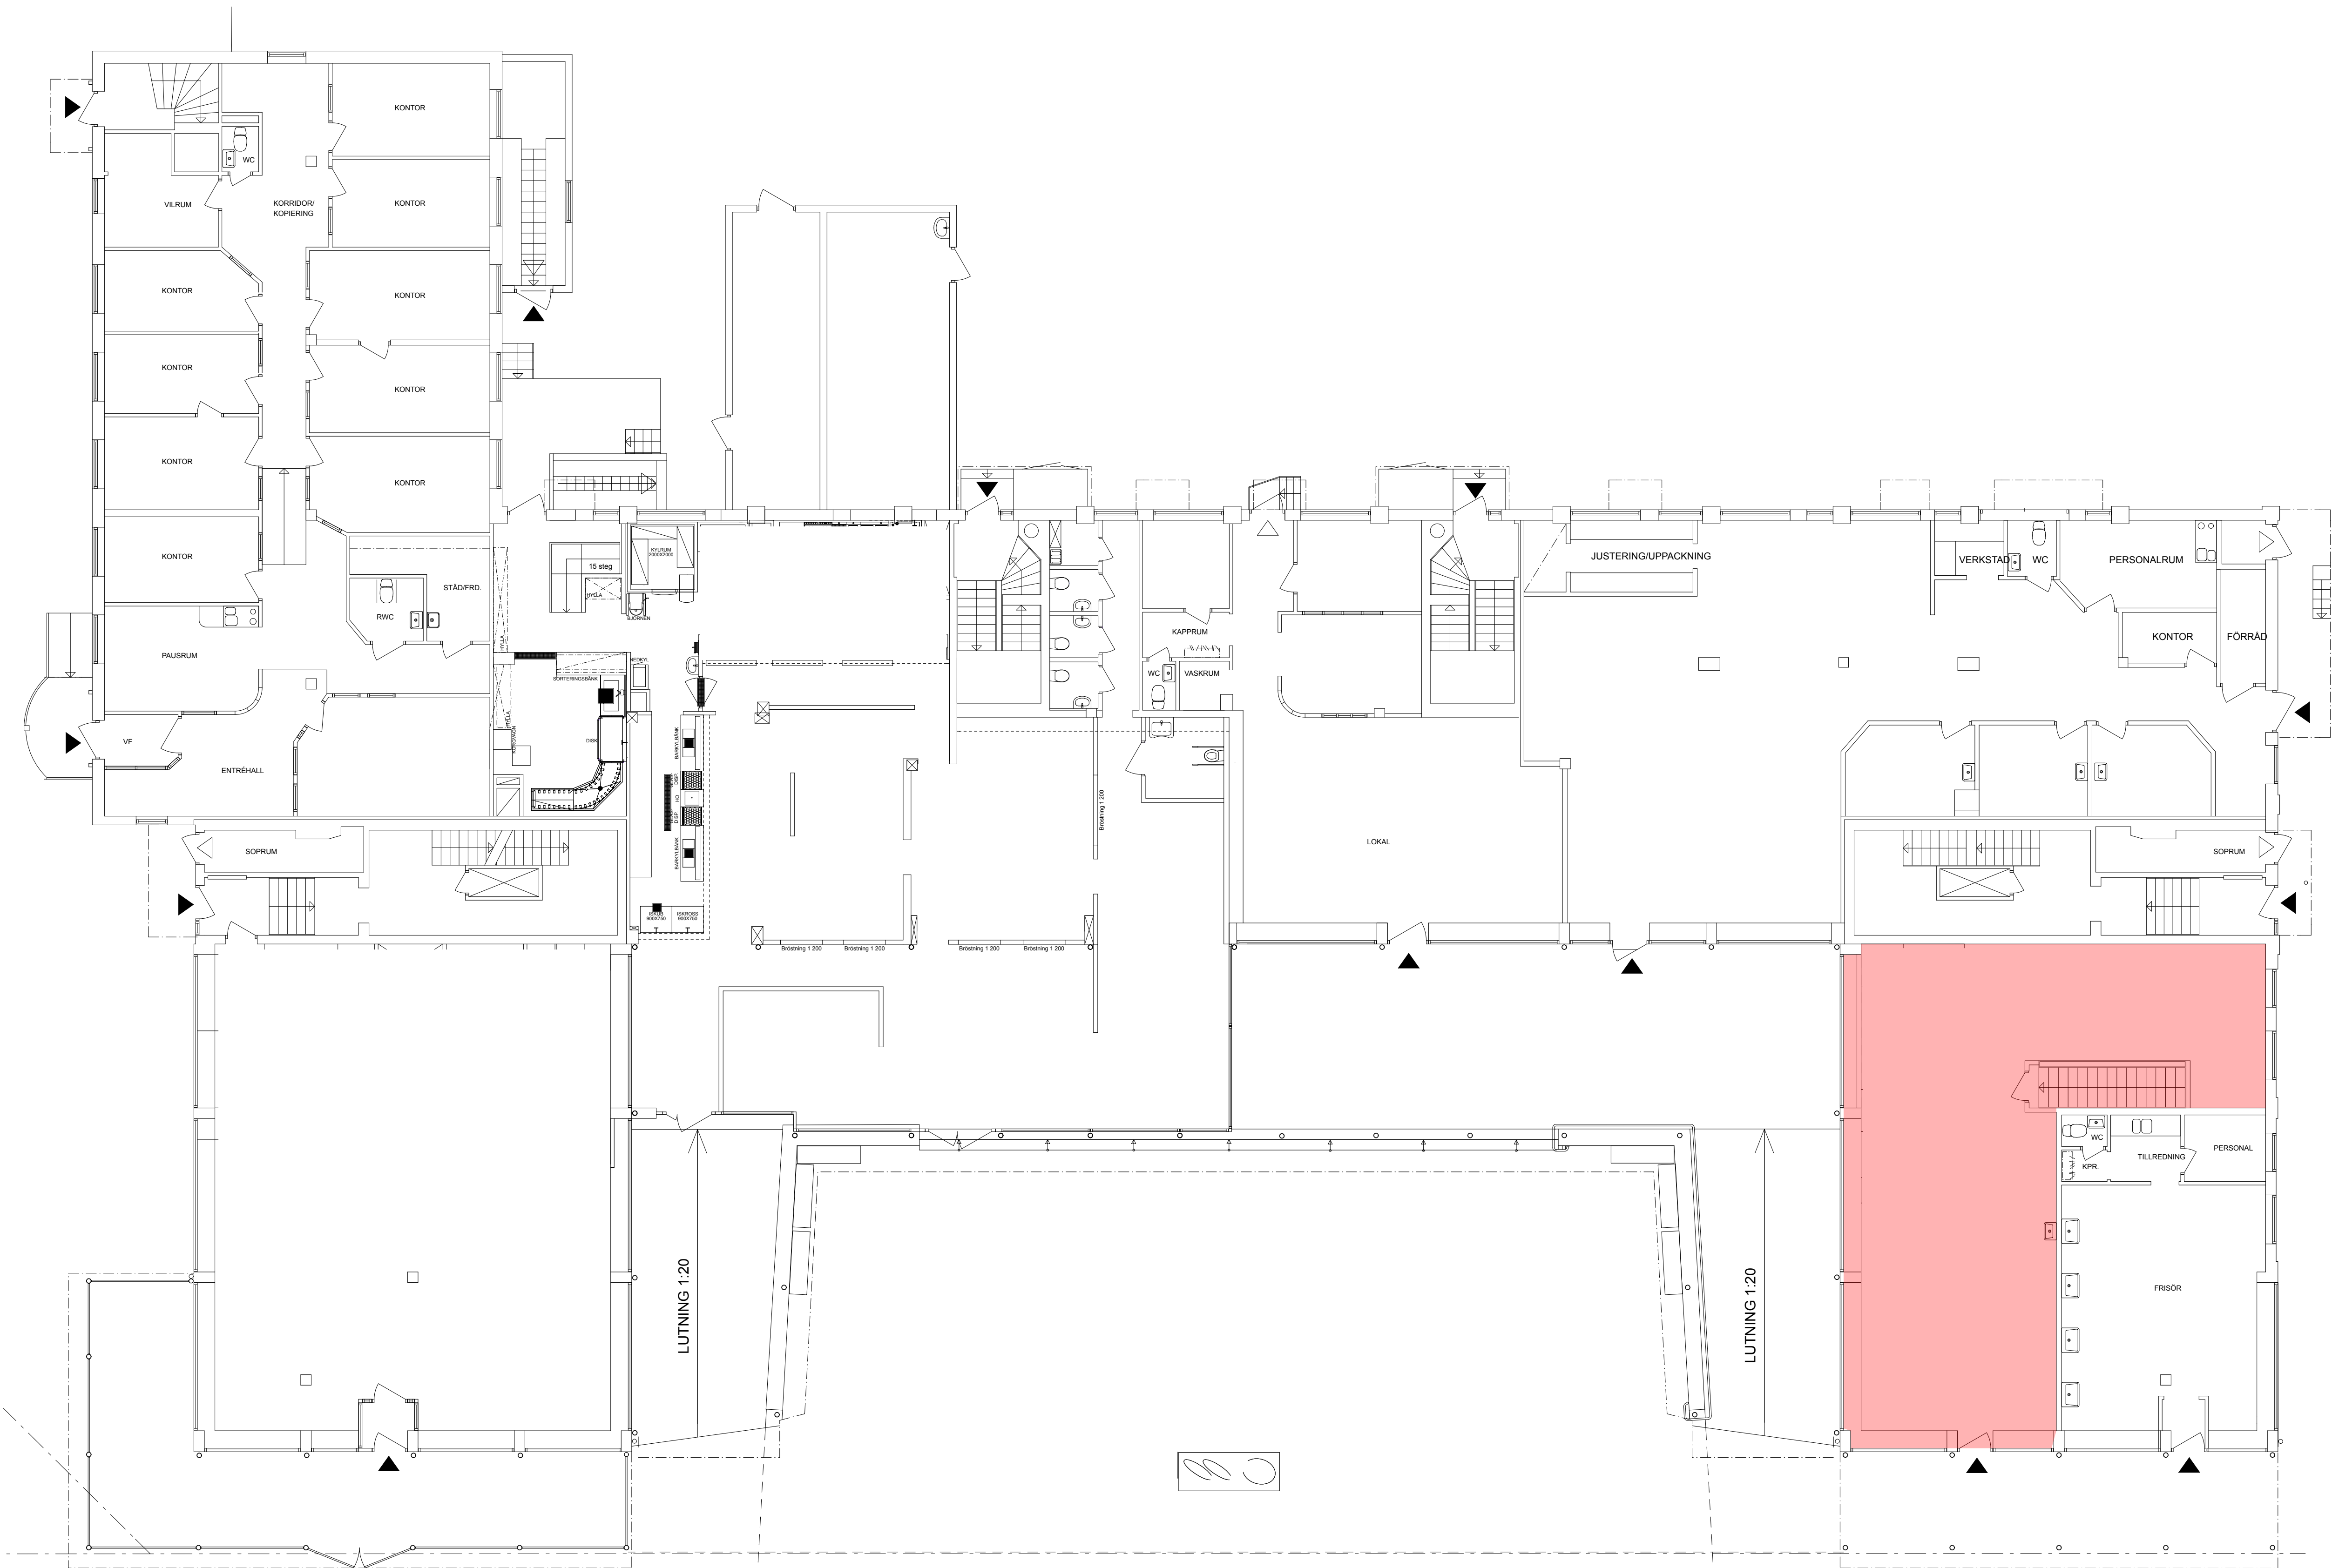


BOTTENPLAN

1:100

VAB Vi på ArkitektByrån
Tre Streck
www.vab.nu

BET	ANT	ÄNDRING AVSER	DATUM	Sign.
RELATIONSHANDLING				
KV. ODEN 9 ÄNDRAD VERKSAMHET				
skebo SKELLEFTEBOSTÄDER AB				
A	VAB tel 0910-703100 BOX 52, 931 21 SKELLEFTÅ			
UPPDRAG NR	16-231-021	RITAD AV	HANDLÄGGARE	
		HKn	K Eriksson	
DATUM		ANSVARIG		
2017-12-13		K Eriksson Arkitekt SAR/MSA		
BOTTENPLAN				
SKALA A1 1:100	NUMMER AR-1002			BET

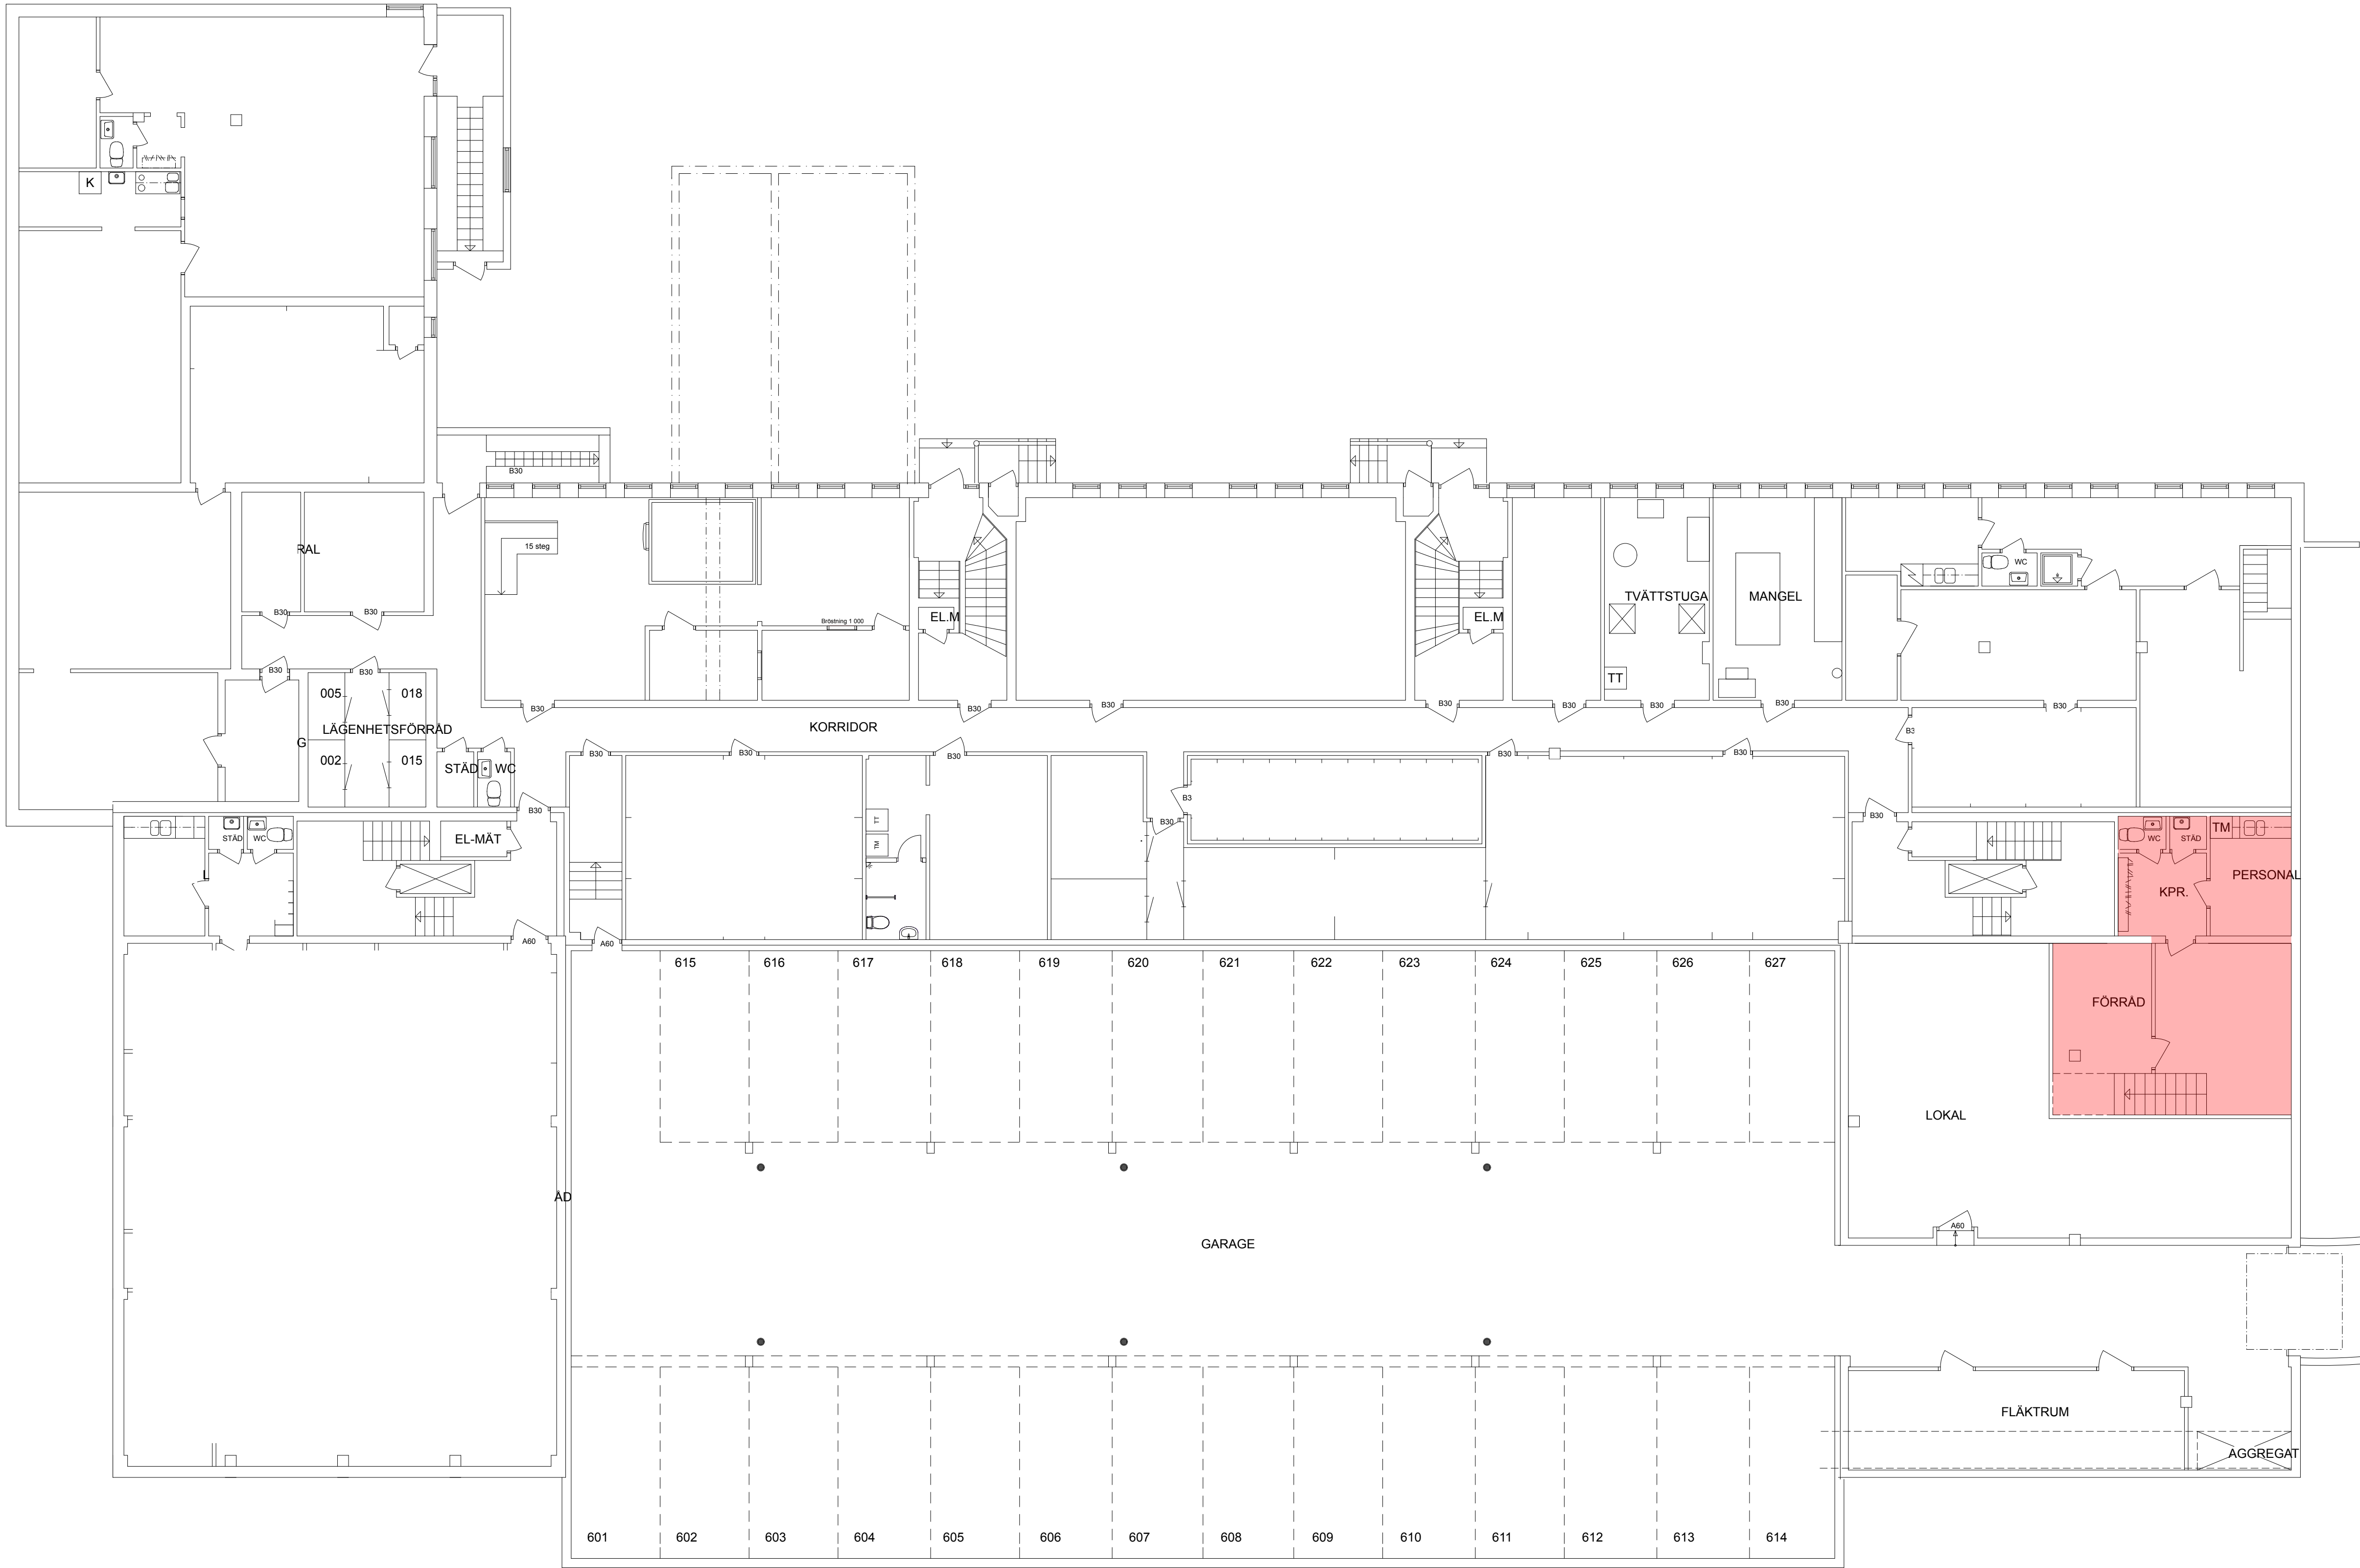

KÄLLARPLAN

1:100

VAB Vi på ArkitektByrån
Tre Streck
www.vab.nu

BET	ANT	ÄNDRING AVSER	DATUM	Sign.
RELATIONSHANDLING				
KV. ODEN 9				
ÄNDRAD VERKSAMHET				
skebo SKELLEFTEBOSTÄDER AB				
A	VAB tel 0910-703100 BOX 52, 931 21 SKELLEFTEA			
UPPDRAG NR	RITAD AV		HANDLÄGGARE	
16-231-021	HKn		K Eriksson	
DATUM	ANSVARIG			
2017-12-13	K Eriksson Arkitekt SAR/MSA		Stu	
KÄLLARPLAN				
SKALA A1	NUMMER			BET
1:100	A-1001			