


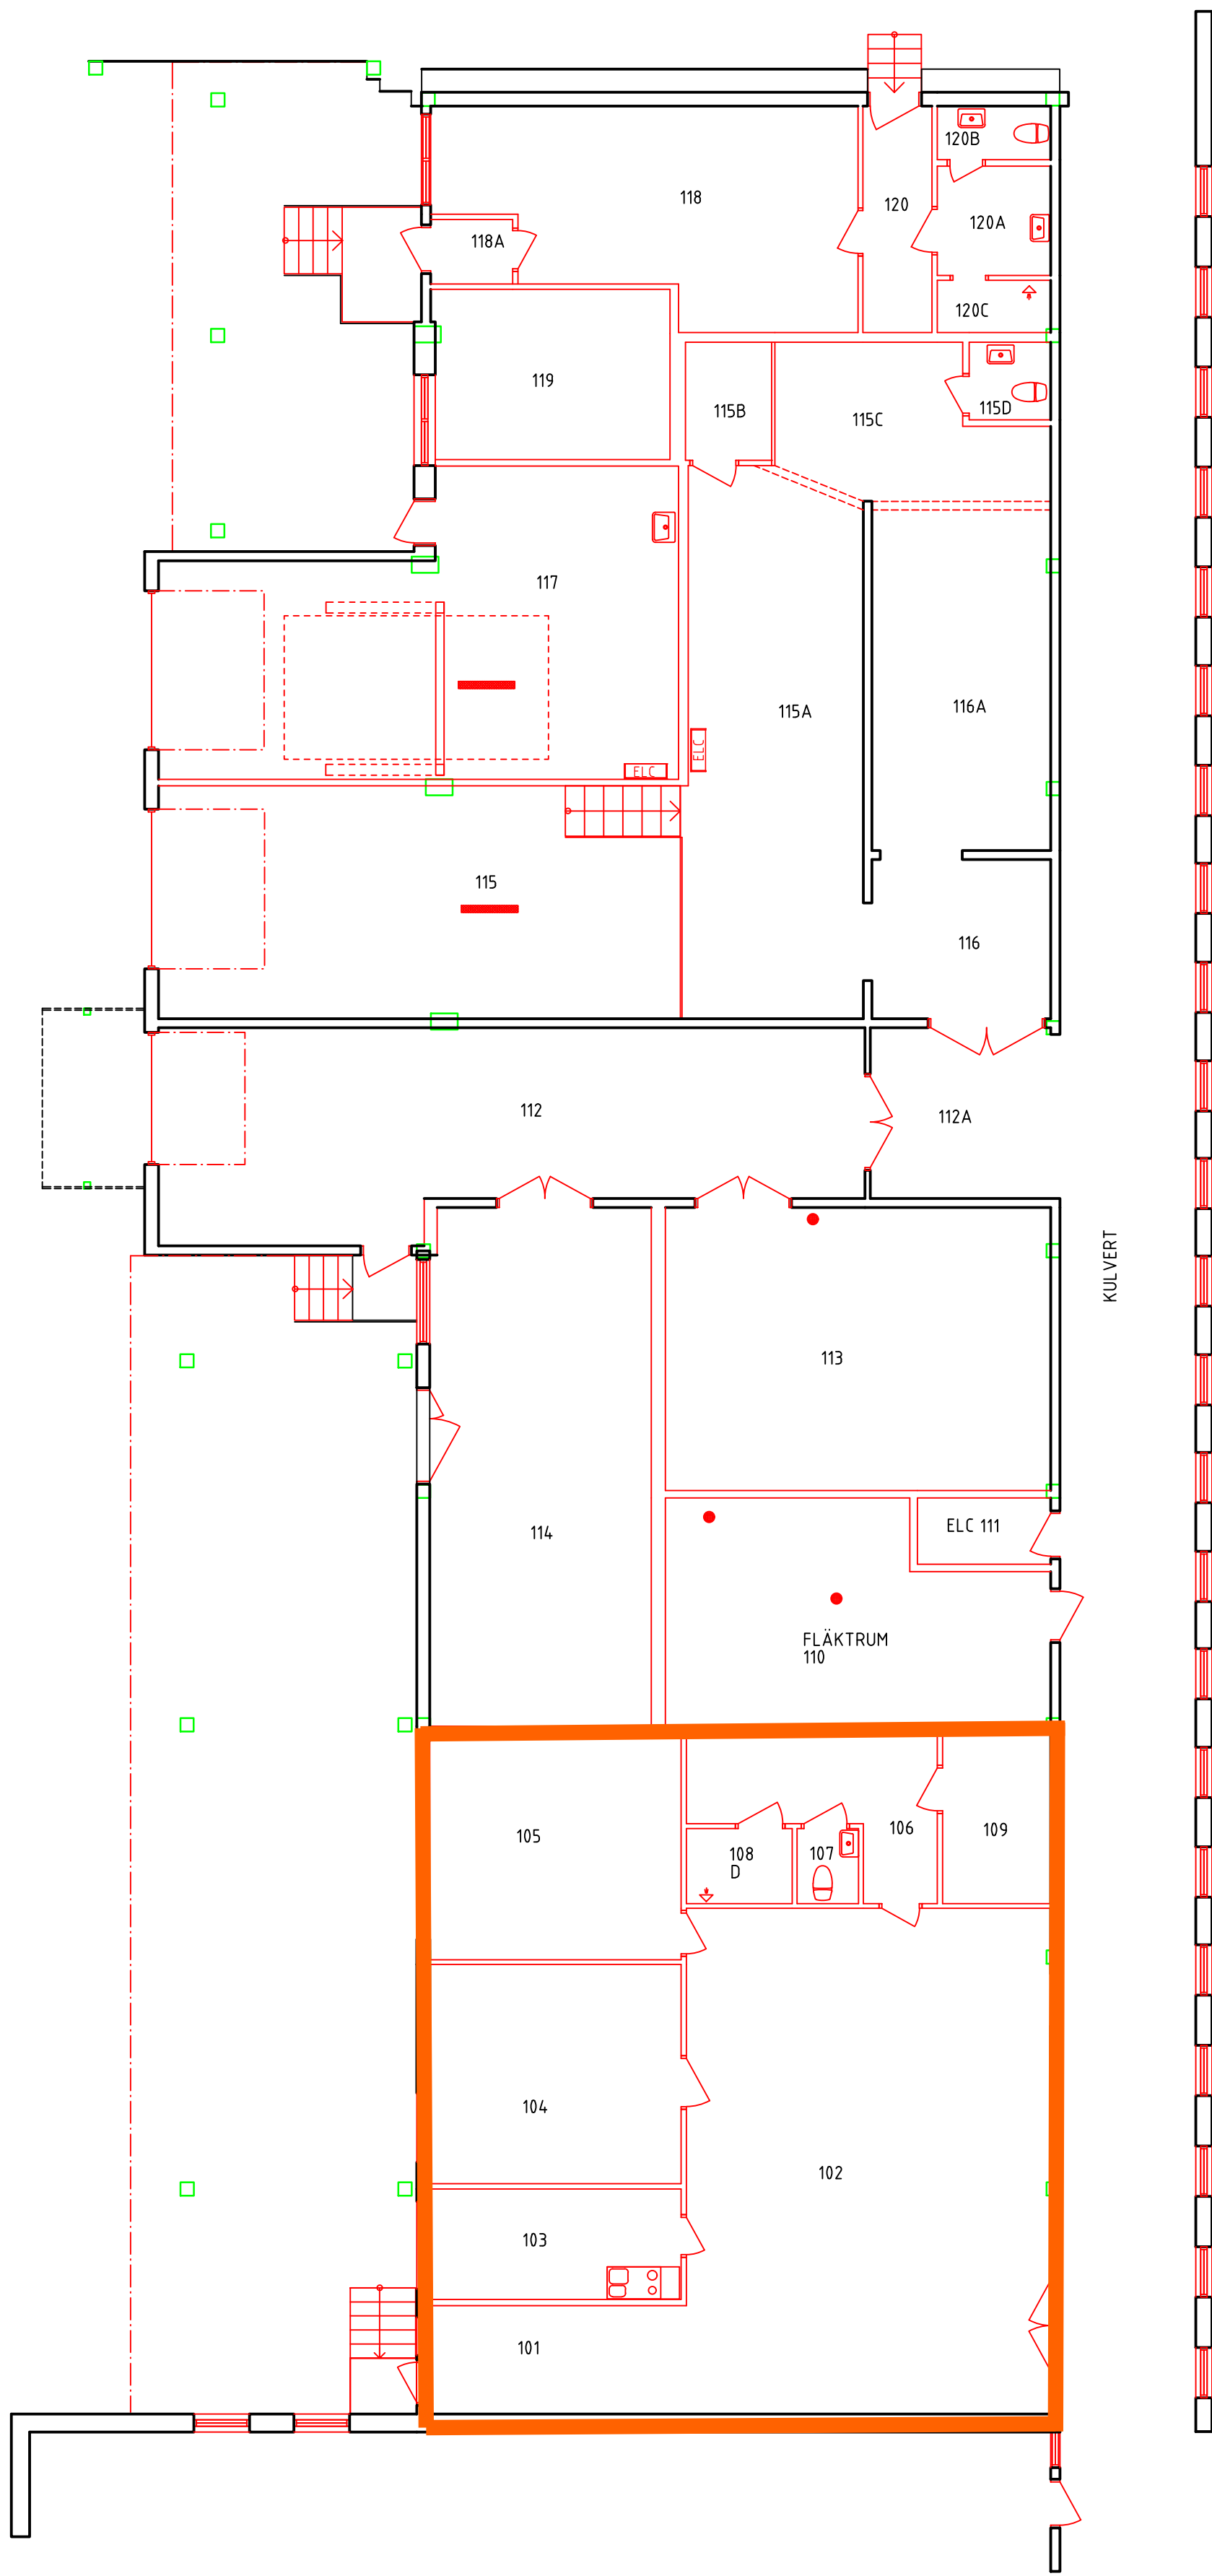

UTSÄND	TILLBAKA	UTSÄND TILL	PROJEKT ETC.
FILHISTORIK (ovan)			
RELATIONSHANDLING			
HEDEN HUS 120			
Digitala original förvaltas av AMAX konsult AB		Handläggare 019-18 97 04 -	
PLAN 1			
ARKITEKT - Uppdaterad av Samir med rätt mått			Uppdaterad 2023-08-22
Utskriftsformat (dwf)	Skala	Utskriftsformat	Skala
A1	1:100	A1	1:100