
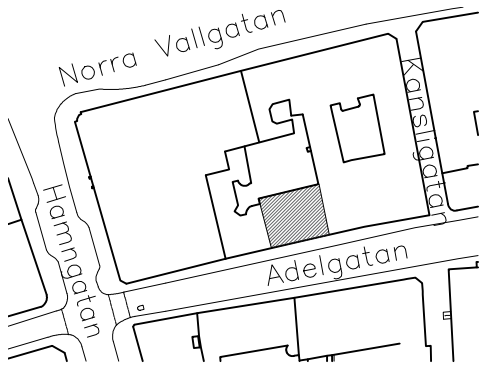
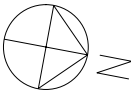


ALLMÄNNA ANVISNINGAR

RITNINGEN VISAR RENOVERING AV WC OCH PAUSRUM.
RITNINGEN ÄR BASERAD PÅ BEF
RITNINGSUNDERLAG OCH KONTROLLMÅTT PÅ
PLATS.
MÄTTAVVIKELSER KAN FÖREKOMMA.

----- BRANDCELLSGRÄNS EI60

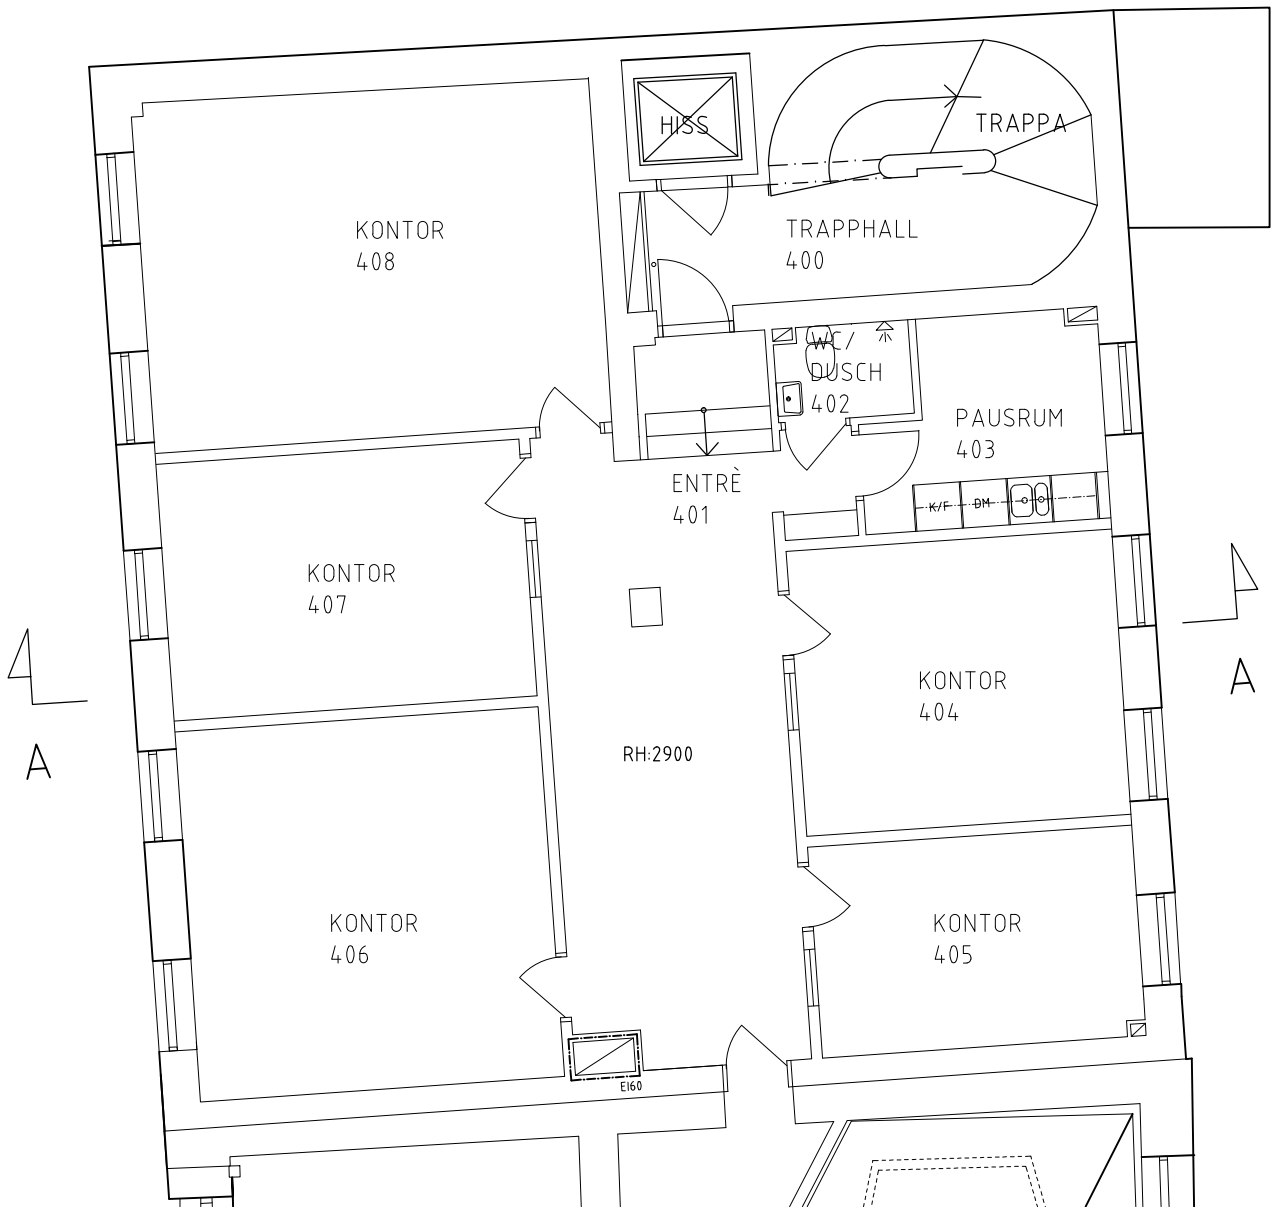

ORIENTERINGSFIGUR

BET	ANT	ÄNDRINGEN AVSER	SIGN	DATUM
RELATIONSHANDLING				
 www.sydarkkonstruera.se				
SYDARK = KONSTRUERA				
Ö. TULLGATAN 3, 211 28 MALMÖ, SVERIGE				
TEL: 040 599400 FAX: 040 496260				
UPPDRAG NR 15722	RITAD / KONSTRUERAD AV AA		HANDLÄGGARE M BELIN	
DATUM 2016-03-21	ANSVARIG MÅRTEN BELIN			
KV. SQVALPERUP 12 - MALMÖ				
RENOVERING PLAN 4				
SKALA A1 1:50	SKALA A3 1:100	RUPPER A-40-1-1401	BET -	