



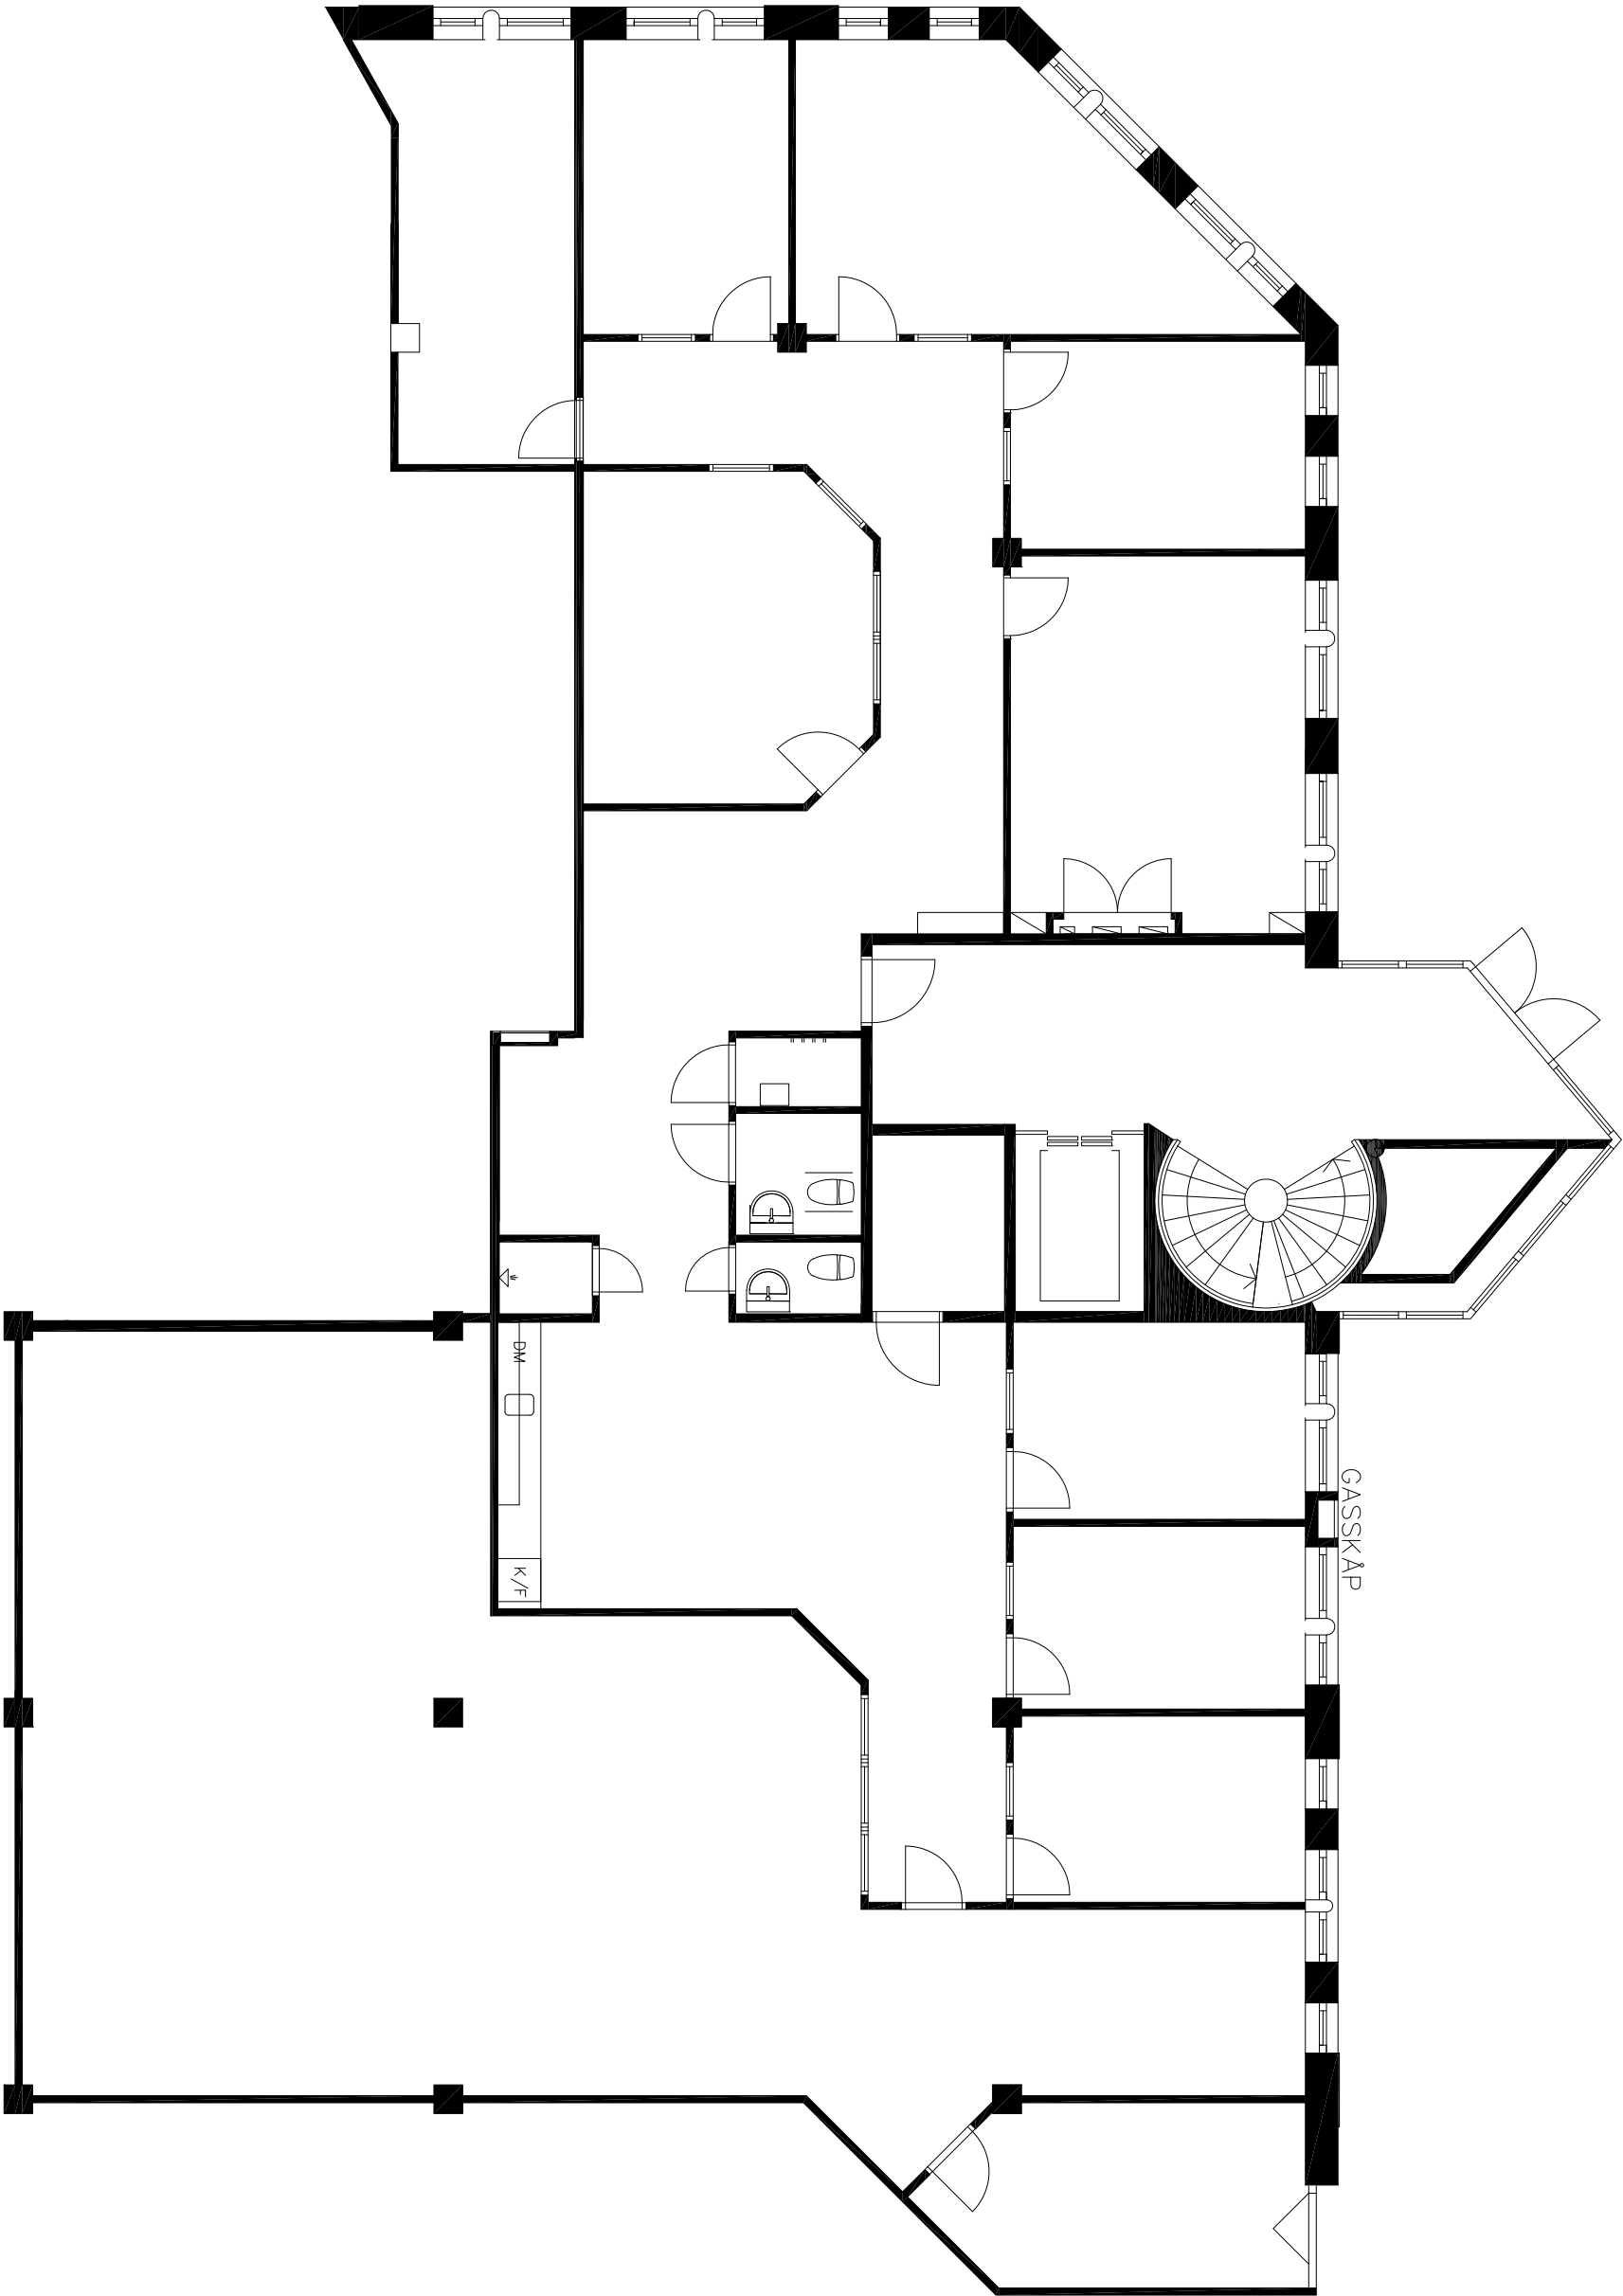


GASSKÅP

DM
K/F

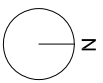

SKALA 1:100

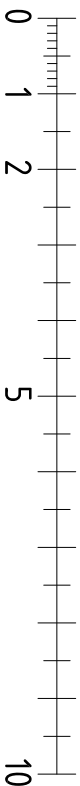

METER



Palmung Mellin
Fastigheter

Gruvgatan 35

HÖGSBO 33:5
LOKAL 203, PLAN 2 ENTRÉPLAN
RELATIONSHANDLING, SKALA 1:100 (A3)
UPPDATERAD 2022-12-06
KAMINSKY ARKITEKTUR