


SKALA 1:100 (A3)

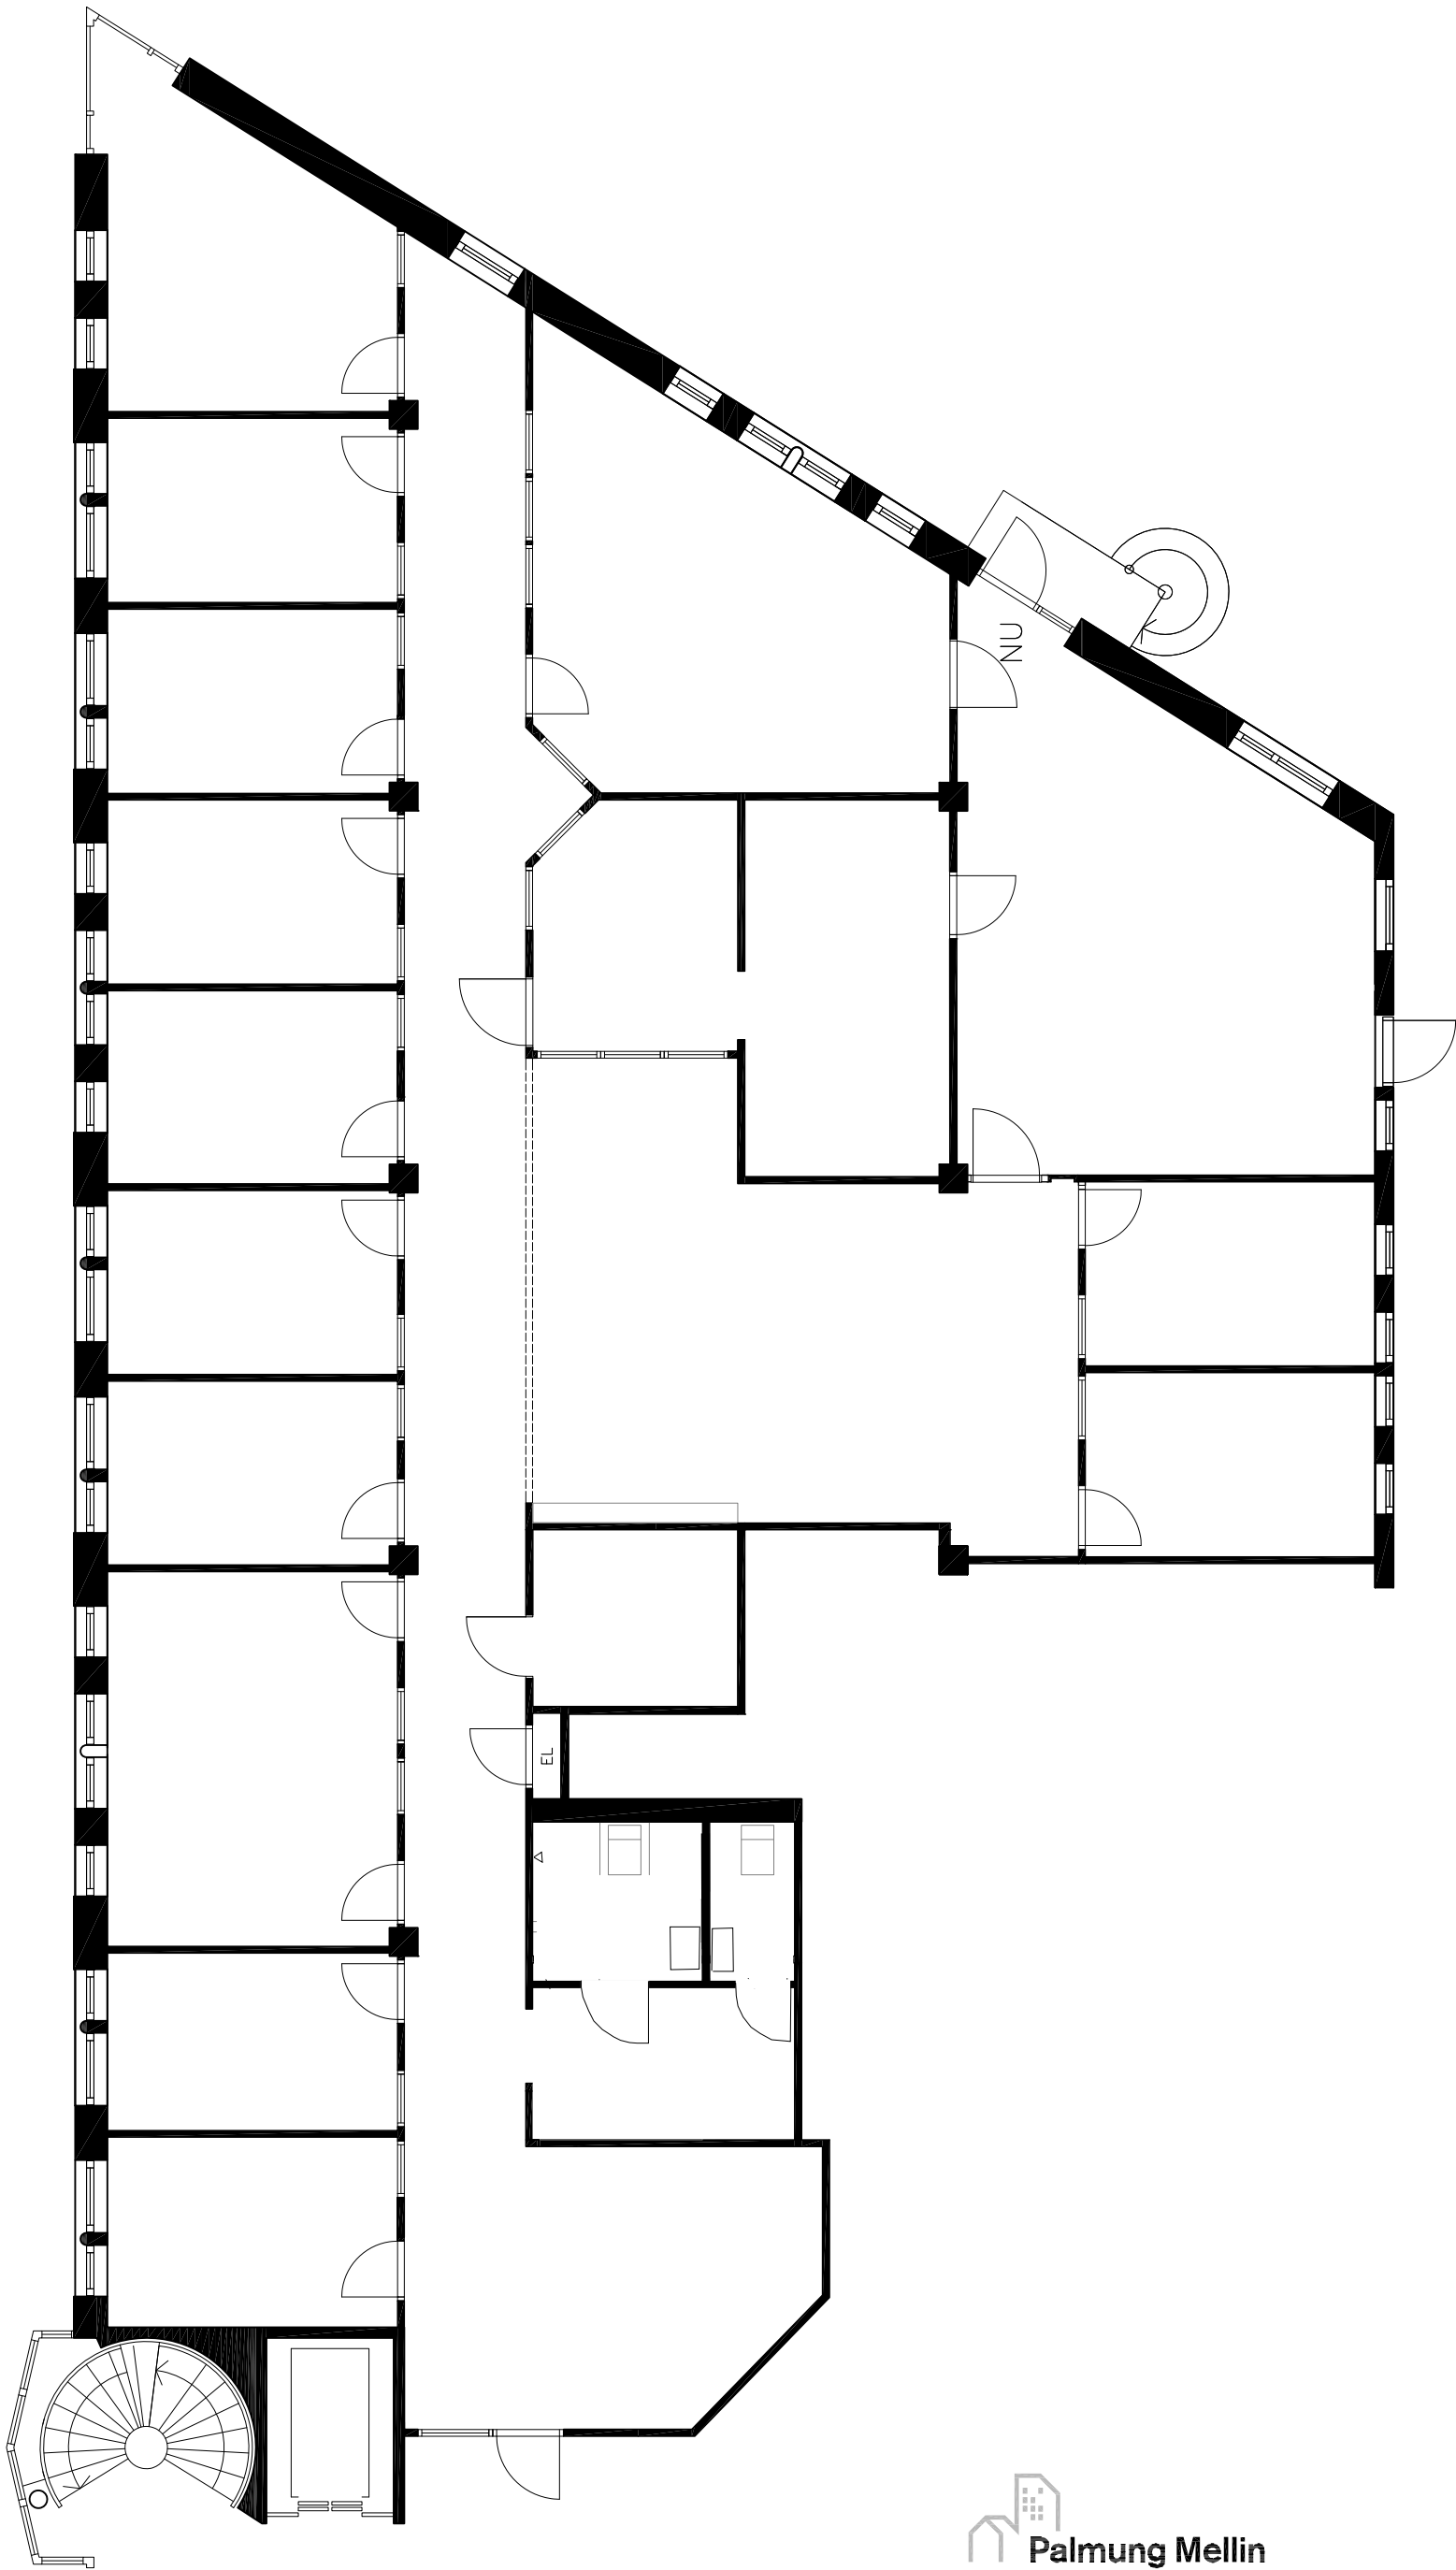

**Palmung Mellin
Fastigheter**

GRUVGATAN 35

HÖGSBO 33:5 LOKAL 304
BEFINTLIGT UTSEENDE, PLAN 3 1TR (Ljusgård)
RITAD AV E. BOISSE, EFTER ÄLDRE UNDERLAG FRÅN C.NOWAK
RELATIONSHANDLING, SKALA 1:200 (A3)
KAMINSKY ARKTEKTUR
UPPDATERAD AV E.STOCKMAN 2022-04-28

