

FÖRKLARINGAR

SAMTLIGA MÅTT ANGES I MILLIMETER.
PLUSHÖJDER ANGES I METER.
MÅTT BÖR KONTROLLERAS PÅ PLATS INFÖR
FÖRÄNDRINGAR AV LOKALER.


RITNING UPPRÄTTAD AV KAMINSKY
ARKITEKTUR

FÖRESKRIFTER

-

HÄNVISNINGAR

PLANRITNINGAR	
A-40-1-100	PLAN 1, ÖVERSIKT
A-40-1-101	PLAN 1, DEL 1
A-40-1-102	PLAN 1, DEL 2
A-40-1-103	PLAN 1, DEL 3
A-40-1-110	PLAN 2, ÖVERSIKT
A-40-1-111	PLAN 2, DEL 1
A-40-1-112	PLAN 2, DEL 2
A-40-1-113	PLAN 1, DEL 3

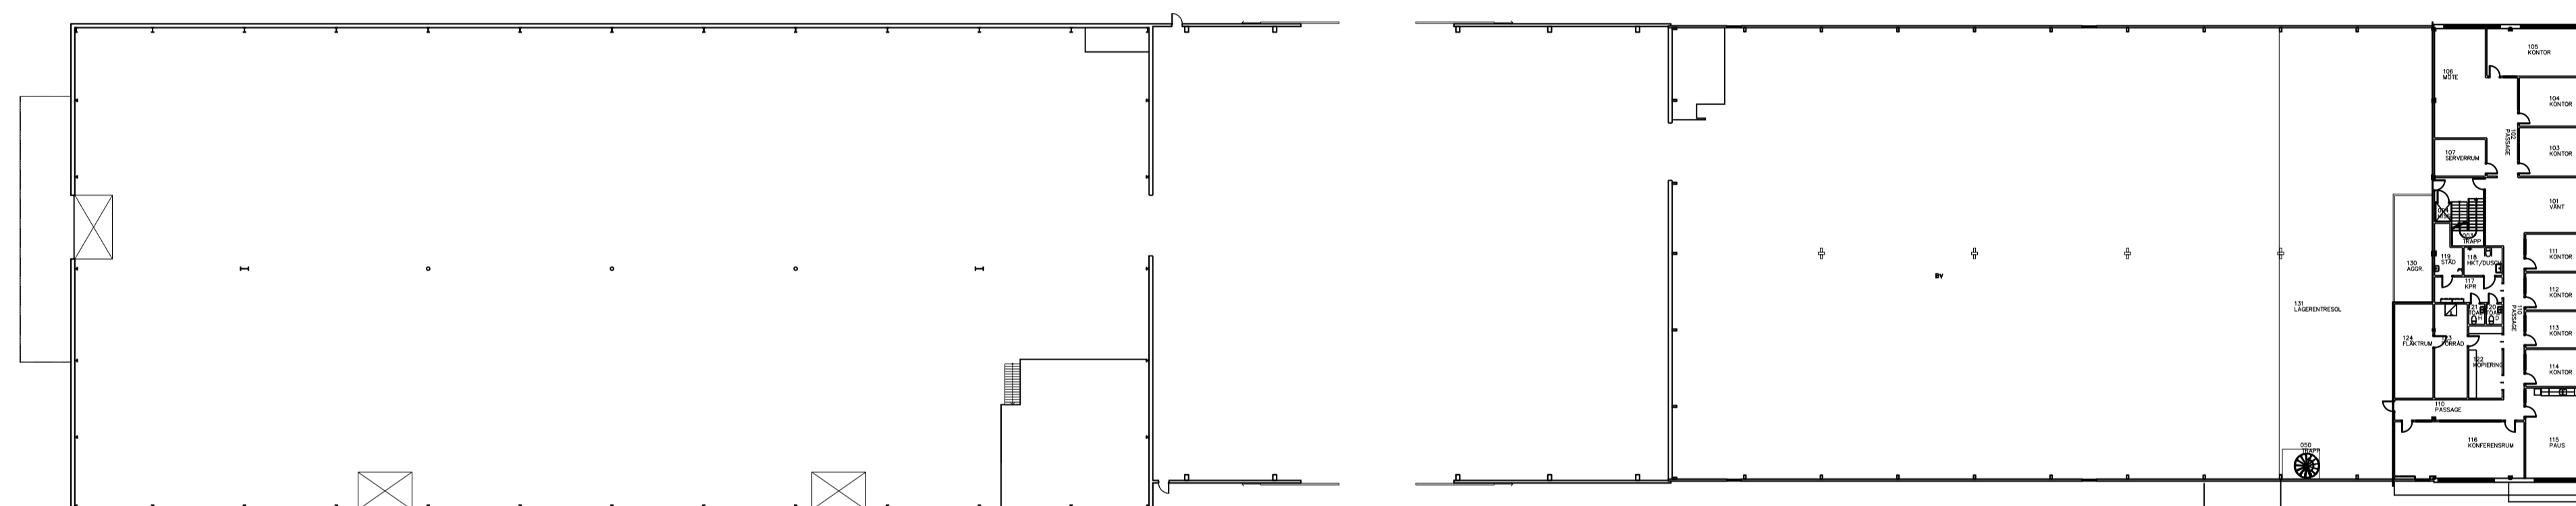

BET	ÄNDRINGEN ANSER	DATUM	SIGN	STATUS
-----	-----------------	-------	------	--------


-

RELATIONSHANDLING

DATUM	ÄNDRING
-------	---------

260622

ORIENTERINGSGRUPP

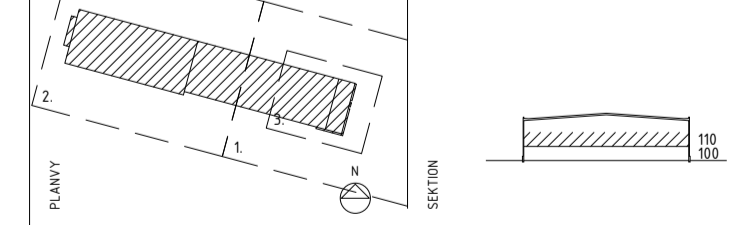

PALMUNG MELLIN FASTIGHETER
GÖTEBORG BACKA 96:1
EXPORTGATAN 27

ANSVARIG PART



KONTAKTPERSON	SKAPAD AV
ERIK ANDERSSON	NILS LÖV

GÖRKÄND AV	UPPDRAGSNAMN
ERIK ANDERSSON	


PLANRITNINGAR	RITNINGSKATEGORI
PLAN 2, ÖVERSIKT	

INNEHÅLL	FORMAT
-	A1

SKALA	BET
1:400	-

A-40-1-110

SKALA 1:400

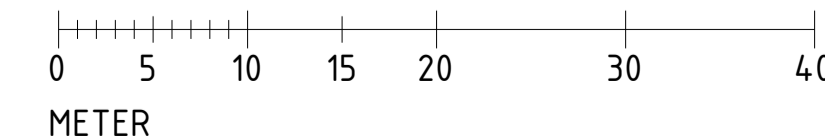

METER