

FÖRKLARINGAR

SAMTLIGA MÅTT ANGES I MILLIMETER.
 PLUSHÖJDER ANGES I METER.
 MÅTT BÖR KONTROLLERAS PÅ PLATS INFÖR
 FÖRÄNDRINGAR AV LOKALER.


RITNING UPPRÄTTAD AV KAMINSKY
 ARKITEKTUR

FÖRESKRIFTER

-

HÄNVISNINGAR

PLANRITNINGAR	
A-40-1-100	PLAN 1, ÖVERSIKT
A-40-1-101	PLAN 1, DEL 1
A-40-1-102	PLAN 1, DEL 2
A-40-1-103	PLAN 1, DEL 3
A-40-1-110	PLAN 2, ÖVERSIKT
A-40-1-111	PLAN 2, DEL 1
A-40-1-112	PLAN 2, DEL 2
A-40-1-113	PLAN 1, DEL 3

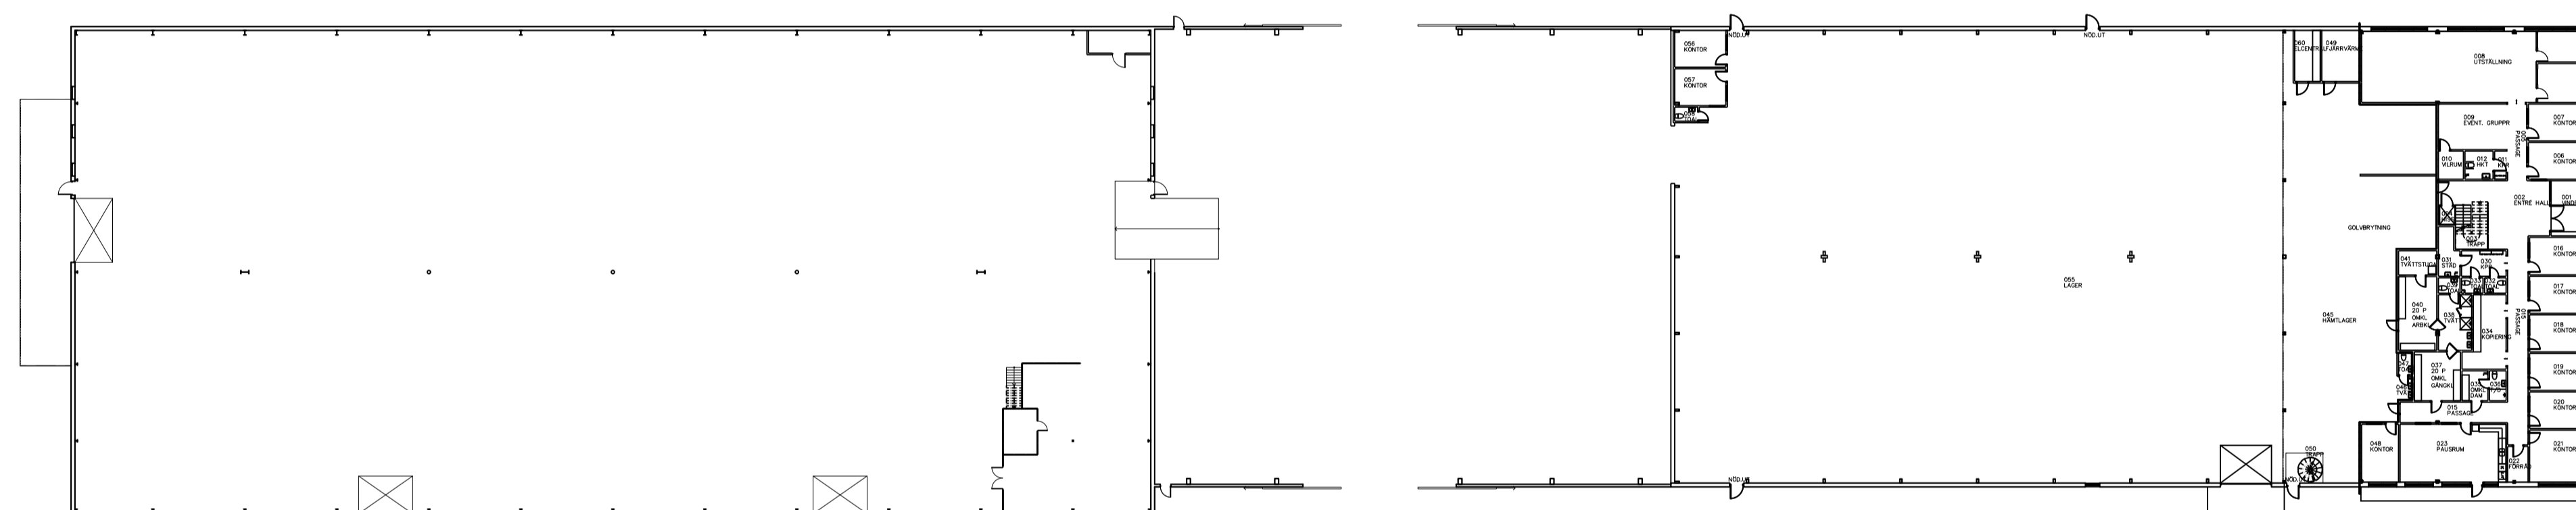


BET	ÄNDRINGEN ANSER	DATUM	SIGN	STATUS
-	-	-	-	-

RELATIONSHANDLING

DATUM	ÄNDRING
260622	-

ORIENTERINGSGRUPP

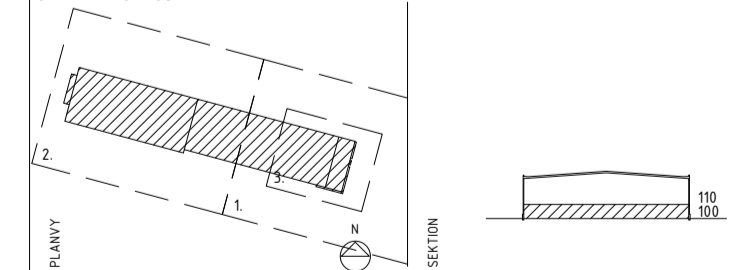

PALMUNG MELLIN FASTIGHETER
 GÖTEBORG BACKA 96:1
 EXPORTGATAN 27



KONTAKTPERSON	SKAPAD AV
ERIK ANDERSSON	NILS LÖV


GÖRKÄND AV	UPPDRAGSNAMN
ERIK ANDERSSON	PLANRITNINGAR

INNEHÅLL	FORMAT
PLAN 1, ÖVERSIKT	A1

SKALA	BET
1:400	-

A-40-1-100

SKALA 1:400

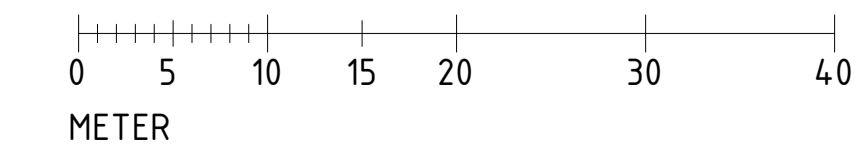

METER