


TE

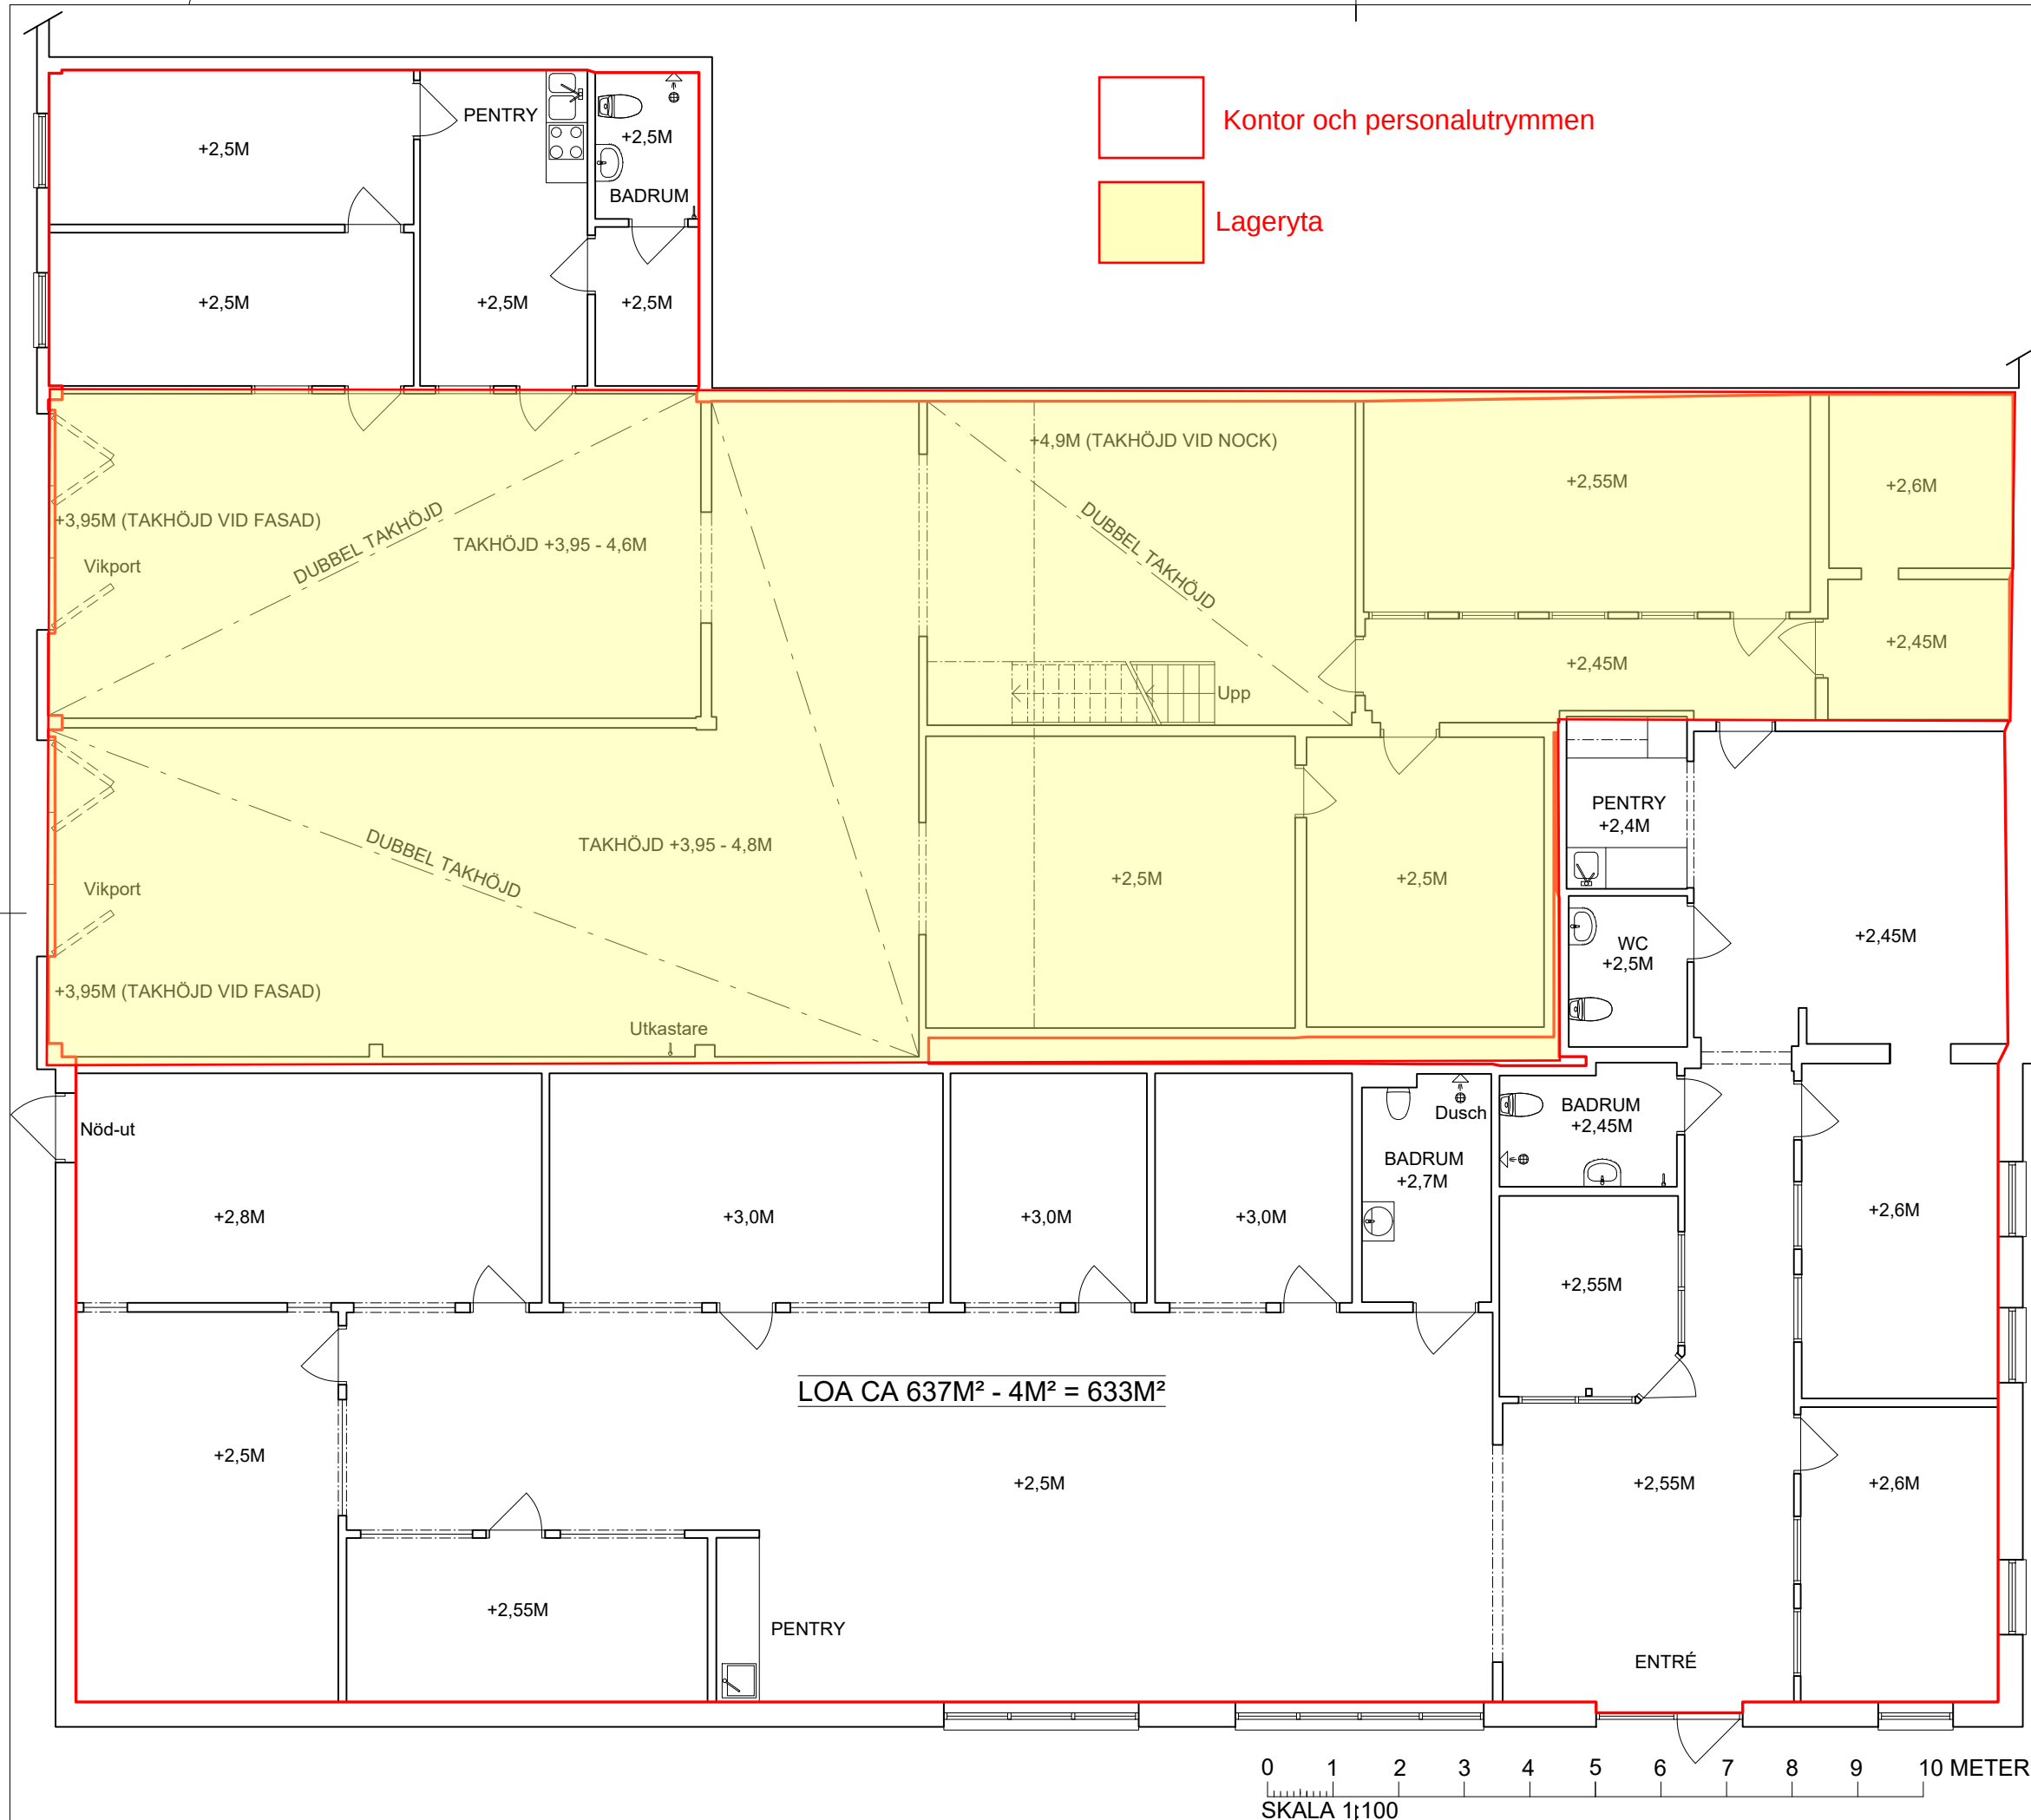

FÖRKLARINGAR

ALLA MÅTT I MM.

+ X,XXM TAKHÖJD

BYGGDEL OVAN

FÖRESKRIFTER

SAMTLIGA MÅTT SKA KONTROLLERAS PÅ PLATS

HÄNVISNINGAR

ENTRESOLPLAN SE RITNING 2

REV	ANT	REVIDERINGEN AVSER	SIGN	DATUM
RELATIONSHANDLING				
				
SÖDERBYMALM 7:3, HANINGE KOMMMUN HANTVERKARVÄGEN 24, 136 44 HANDEN FD JIKSON				
ULRIK BLOMQUIST ARKITEKT				
ULRIK BLOMQUIST ARKITEKTKONTOR AB, SKEPPSBRON 44 111 30 STHLM, INFO@ULRIKBLOMQUIST.COM, T 0762 55 55 13				
ENTRÉPLAN MED LOA				
SKALA: A3/1:100			DATUM: 2025.03.26	
ARB NR: 281		RITN NR: 1/2		REV -