


2023-02-20 12:05:10 G:\My Drive\Adaptiv Design\MJÖLBY PADELAN\ÄGGNING\MJÖLBY PADEL RELATION.rvt

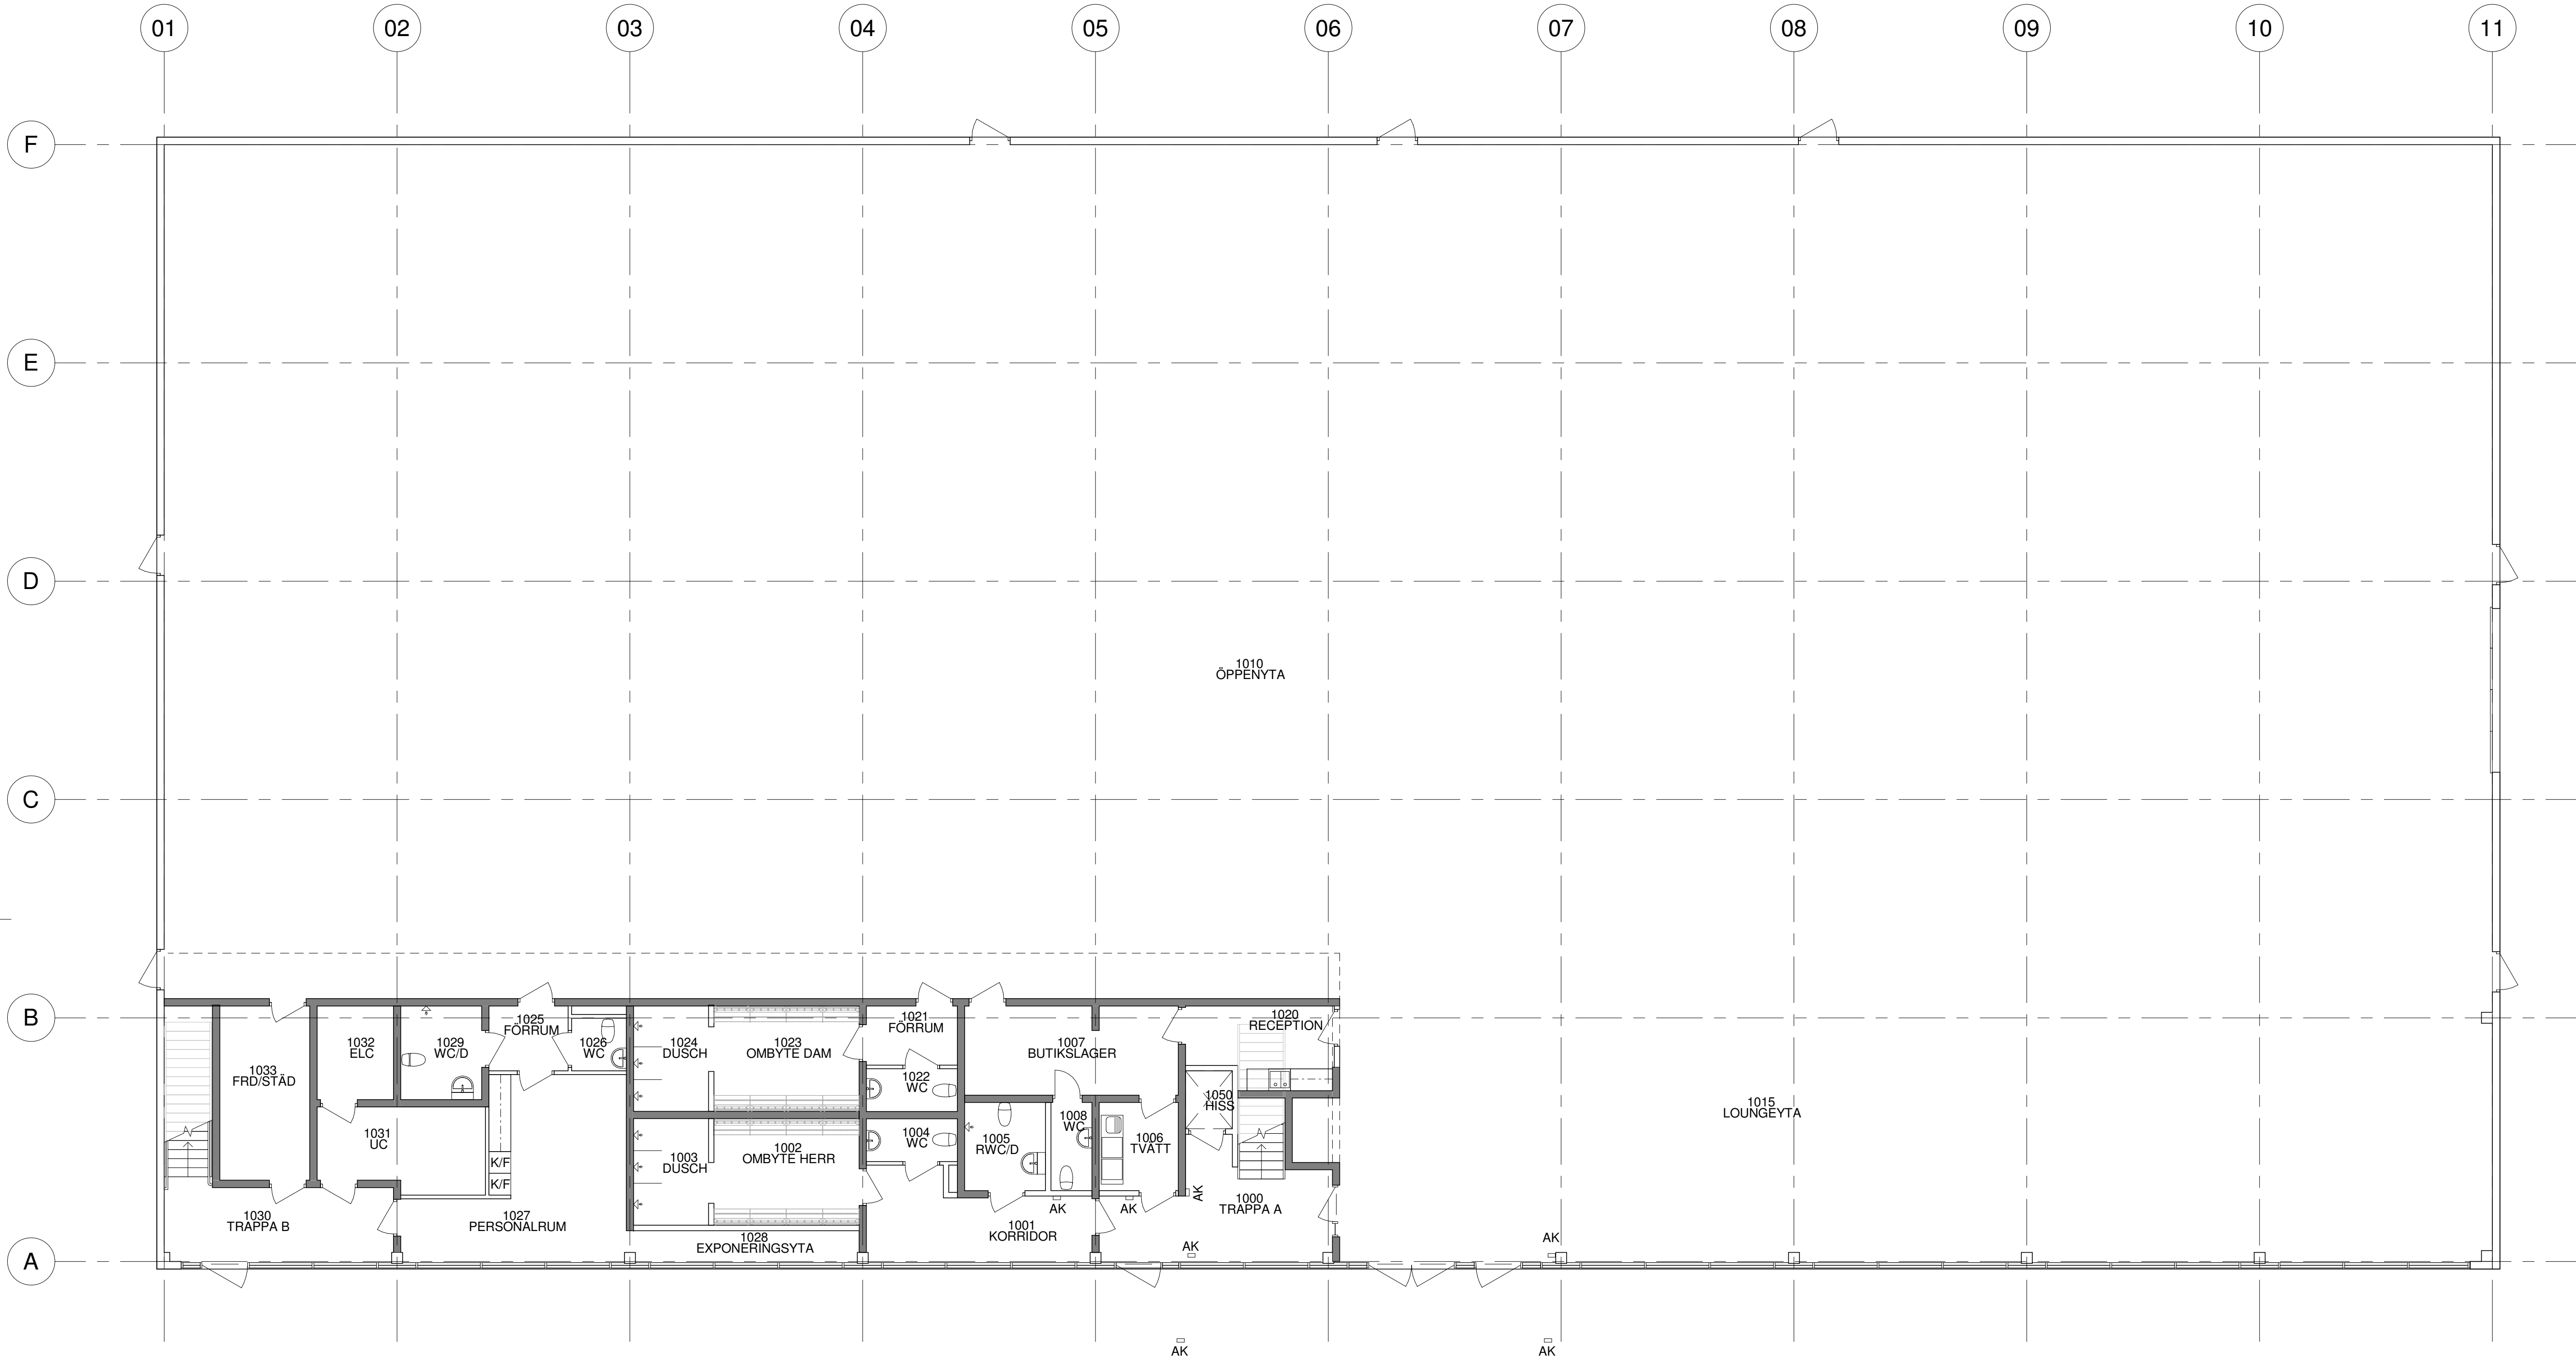

BET	ÄNDRINGEN AVSER	DATUM	SIGN
RELATIONSHANDLING			
MJÖLBY 40:5 Nybyggnad Lokal			
A	ADAPTIV DESIGN SWEDEN AB	0720604001	
K	-		
V	-		
E	-		
L	-		
UPPDRAG.NR	RITAD/KONSTR. AV	HANDLÄGGARE	
-	W. BRUNIUS	W. BRUNIUS	
DATUM	ANSVARIG		
2023-02-20	W. BRUNIUS		
PLAN 01 PLANRITNING			
SKALA	NUMMER	BET	
A3 1:200	A-40-1-101		
A1 1:100			