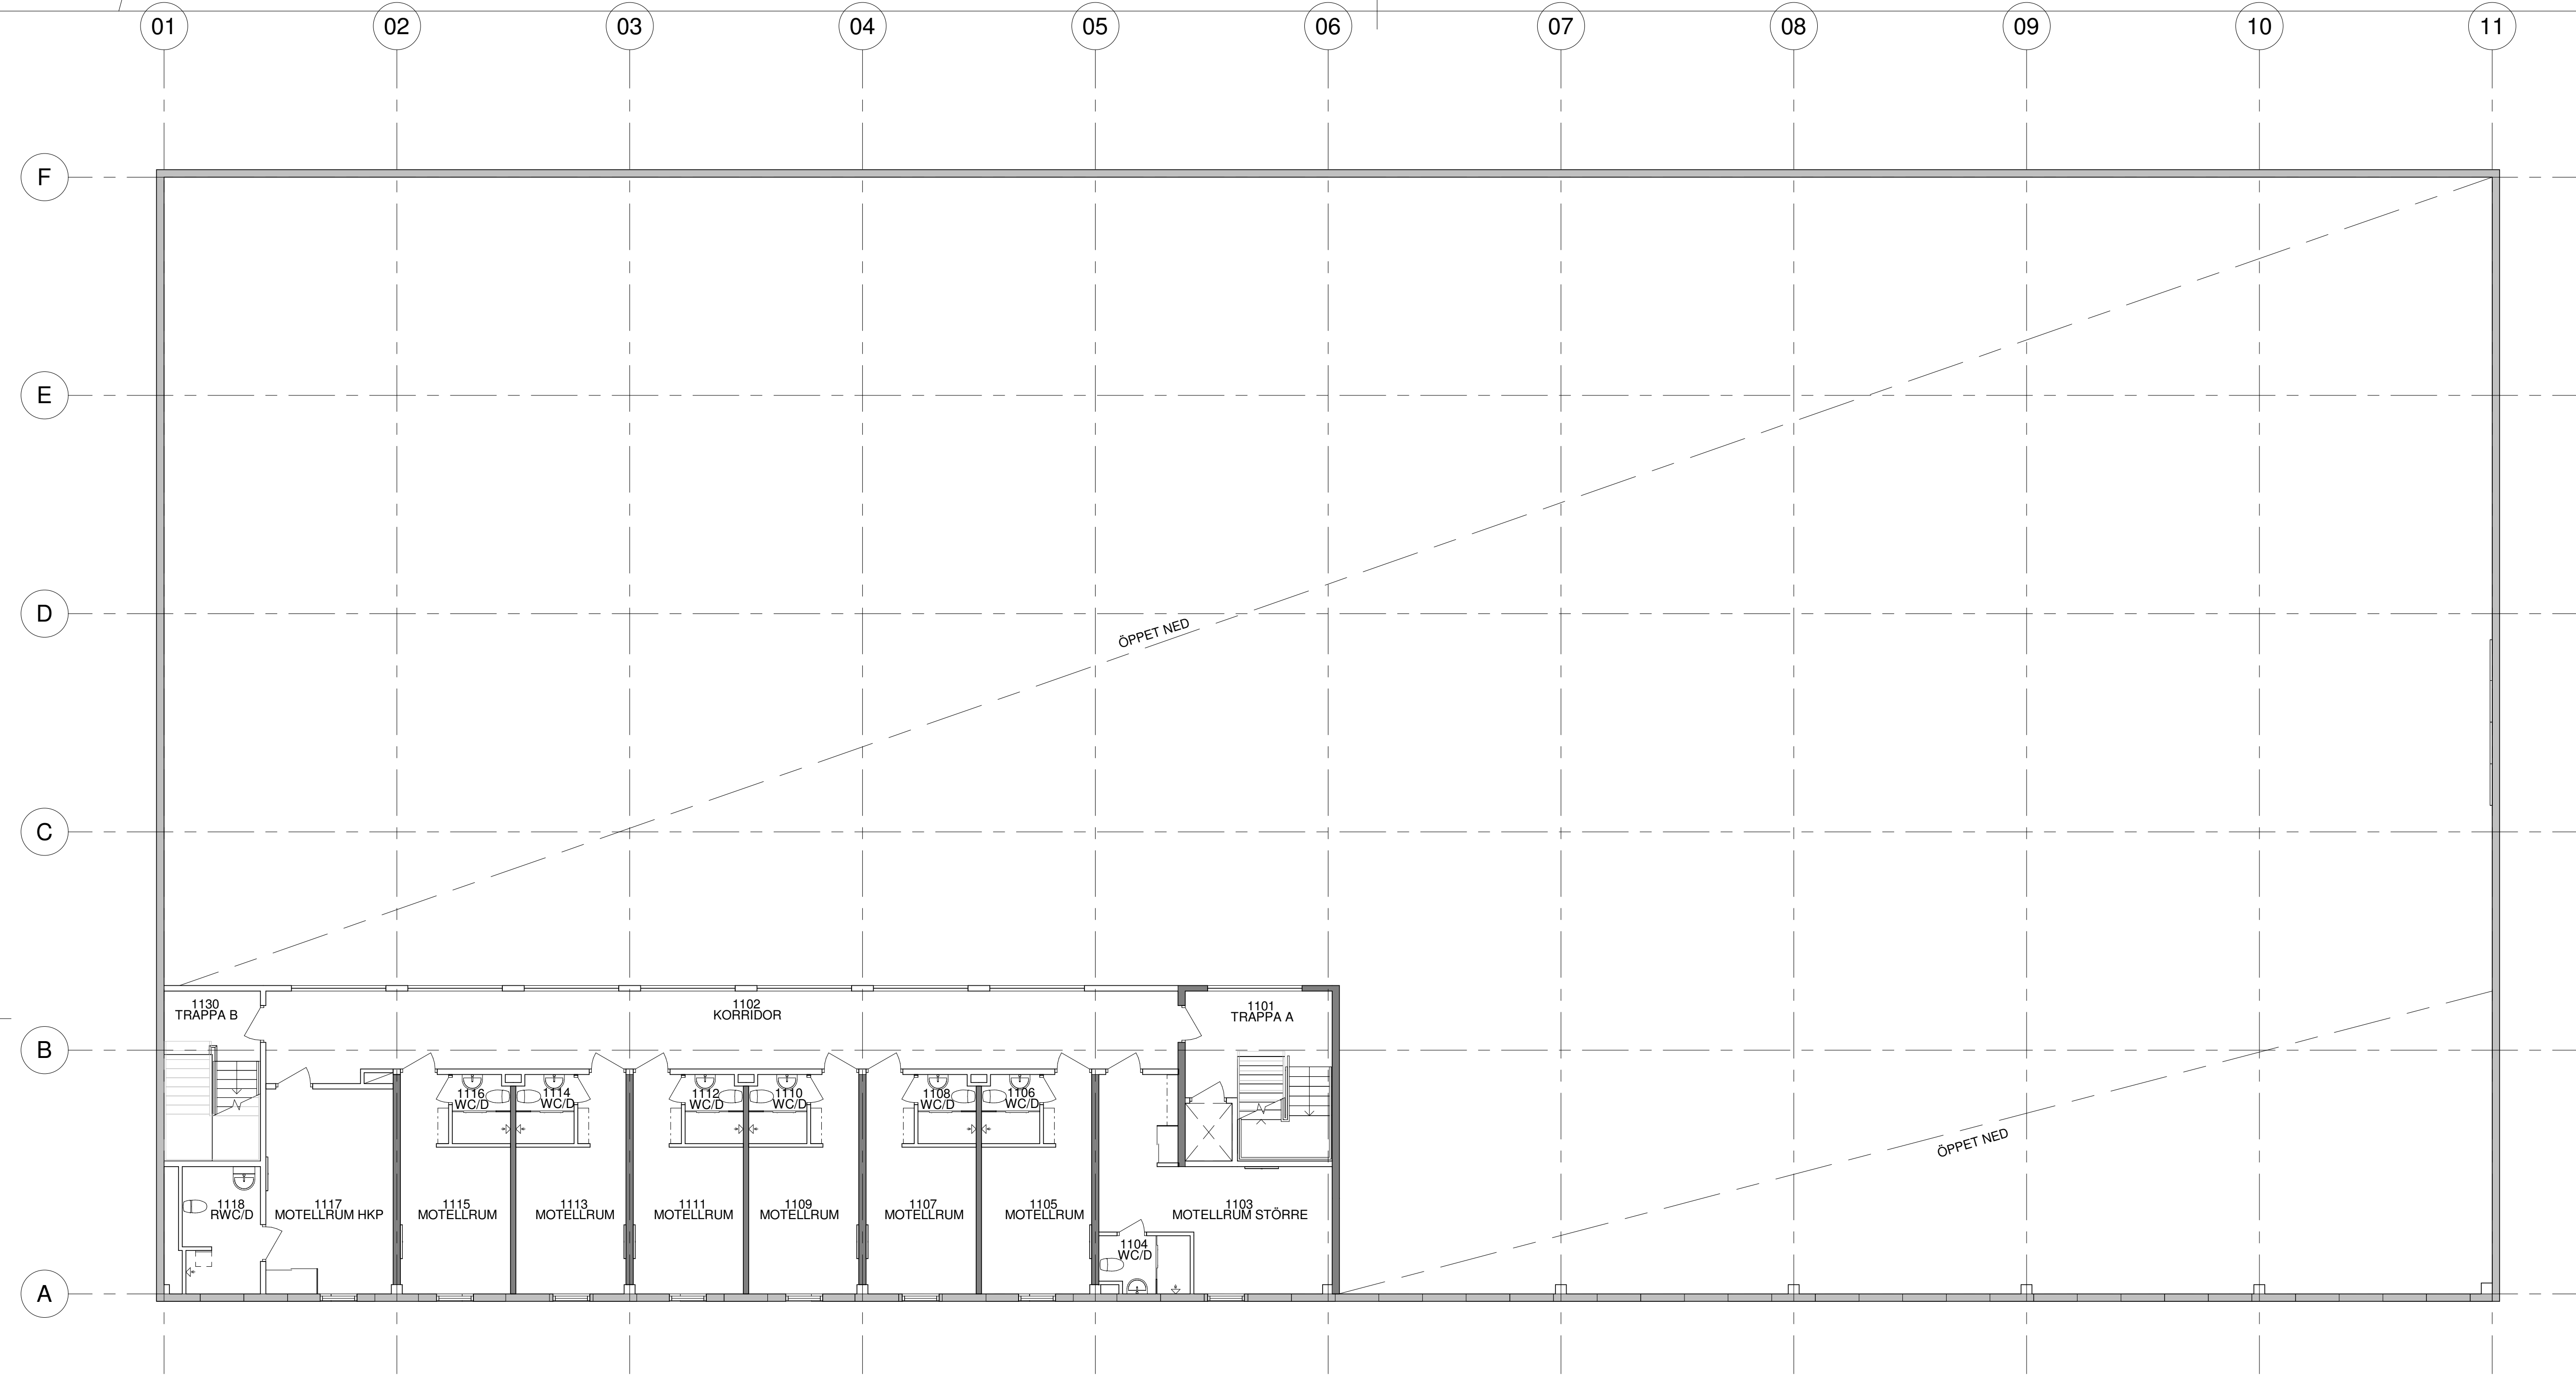


BET	ÄNDRINGEN AVSER	DATUM	SIGN
RELATIONSHANDLING			
MJÖLBY 40:5			
Nybyggnad Lokal			
A	ADDAPTIV DESIGN SWEDEN AB		0720604001
K	-		
V	-		
E	-		
L	-		
UPPDRAG.NR	RITAD/KONSTR. AV	HANDLÄGGARE	
-	W. BRUNIUS	W. BRUNIUS	
DATUM	ANSVARIG		
2023-02-20	W. BRUNIUS		
PLAN 02			
PLANRITNING			
SKALA		NUMMER	BET
A3 1:200		A-40-1-201	
A1 1:100			