



Bilaga.1

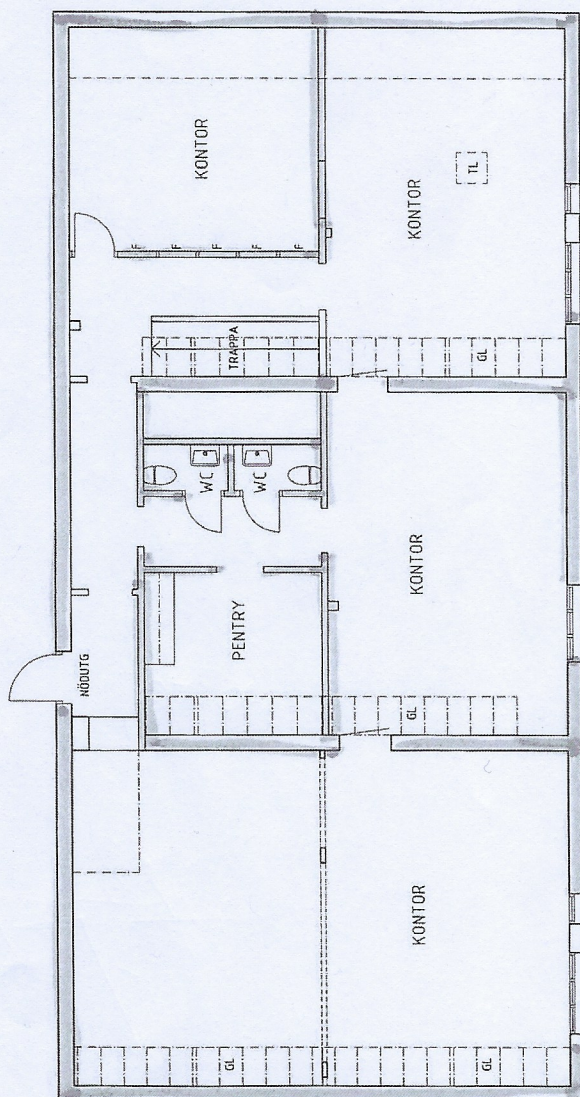

TOTAL YTA
CA 196 kvm

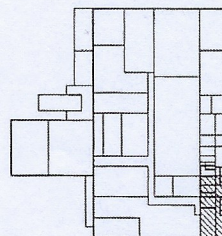

0 1 2 3 4 5 m
|||||

