


399 - 6 000 - 002

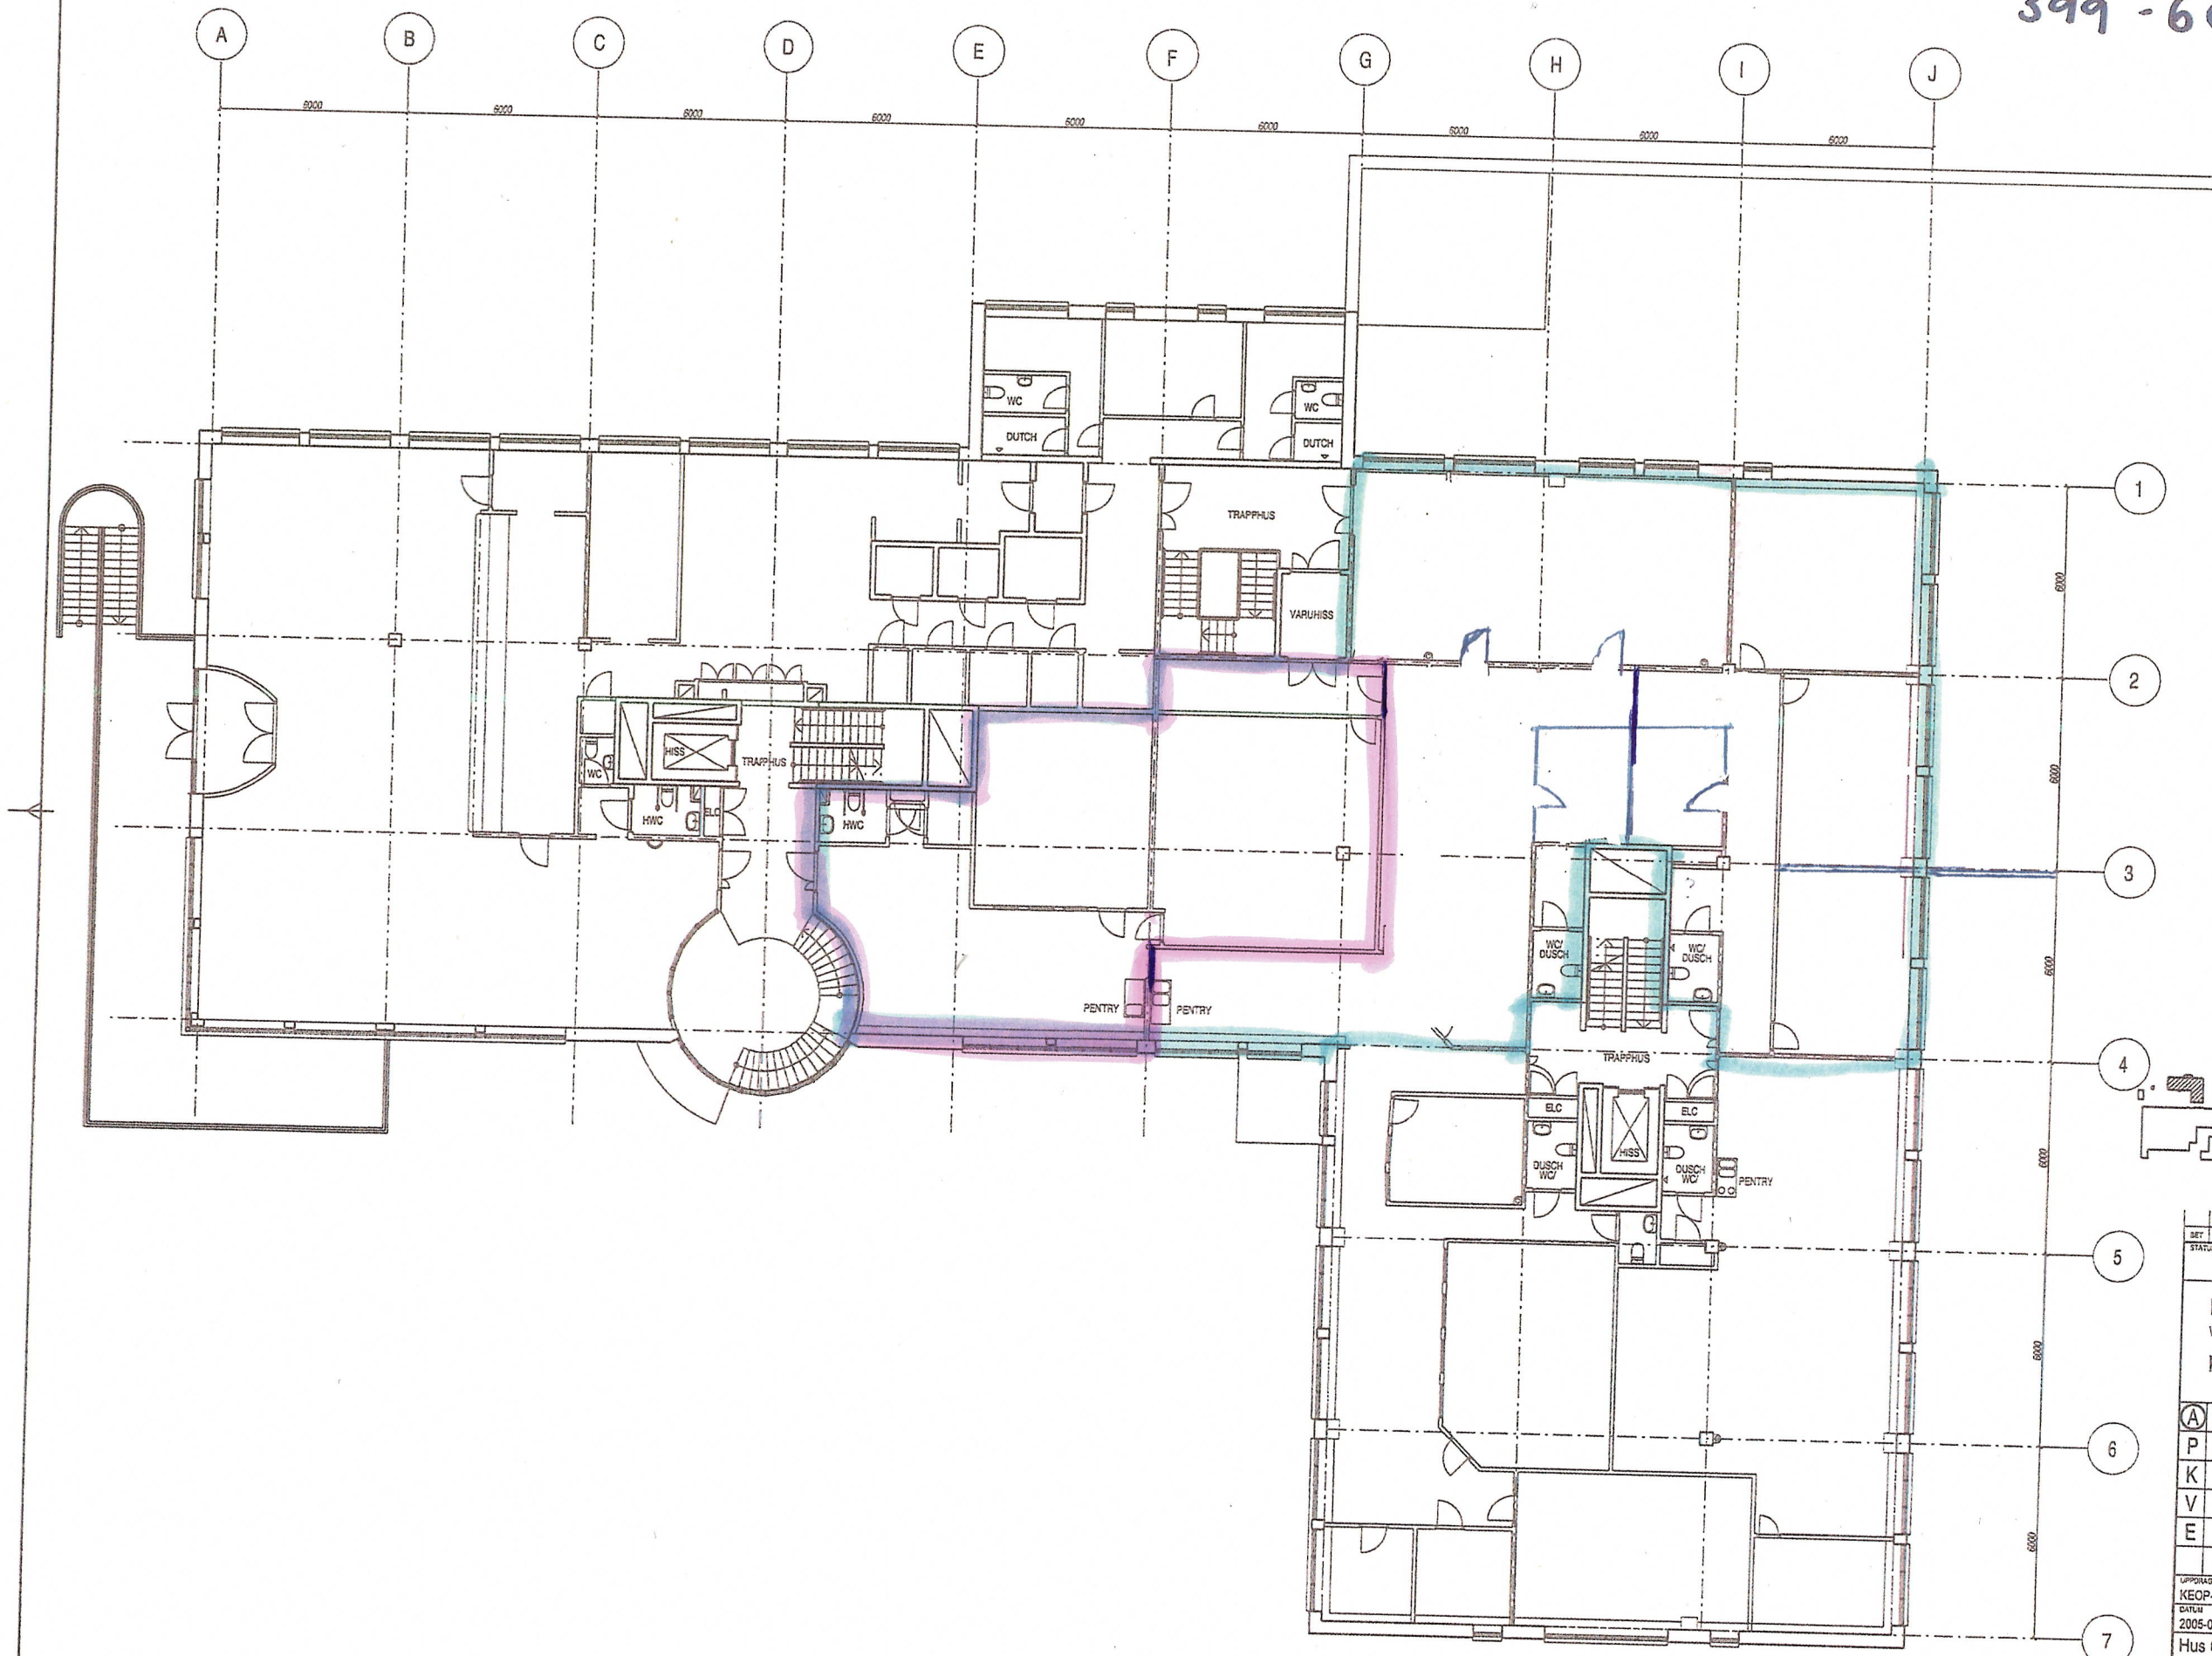

SET	ÄNDRINGEN AVSEER	DATUM	SIGN
RELATIONSHANDLING			
Kv GASELLEN SÖDERTÄLJE			
WEDA INDUSTRIOMRÅDE, SÖDERTÄLJE			
KEOPS I SVERIGE			
A	SCHWILLER SVENSSON ARKITEKTONISKA AB	TEL 08-5001 1650	
	ASSOCIATAN 119 115 24 STOCKHOLM www.schwiller.se	FAX 08-5002 1510	
P	KEOPS I SVERIGE	TEL 08-550 09 99	
	WEDAVÄGEN 2A 151 42 SÖDERTÄLJE	FAX 08-550 09 99	
K		TEL	
		FAX	
V		TEL	
		FAX	
E		TEL	
		FAX	
UPPDRAGS NR			
KEOP-WEDA		REDAV	P. MILLAR
DATUM		ANSVARIG	P. ÖHLIN
2005-08-01		B. SVENSSON	
Hus 6000			
Plan 2, +49,40			
SKALA	NUMMER	SET	
1:200@A1	A399-6000-002	-	