



**FÖRKLARINGAR:**

- BRANDGRÄNS EI30
- UTRYMNINGSVÄG
- f FÖNSTERUTRYMNING VIA STEGE
- ⊗ S SKUMSLÄCKARE
- ⊗ P PULVERSLÄCKARE

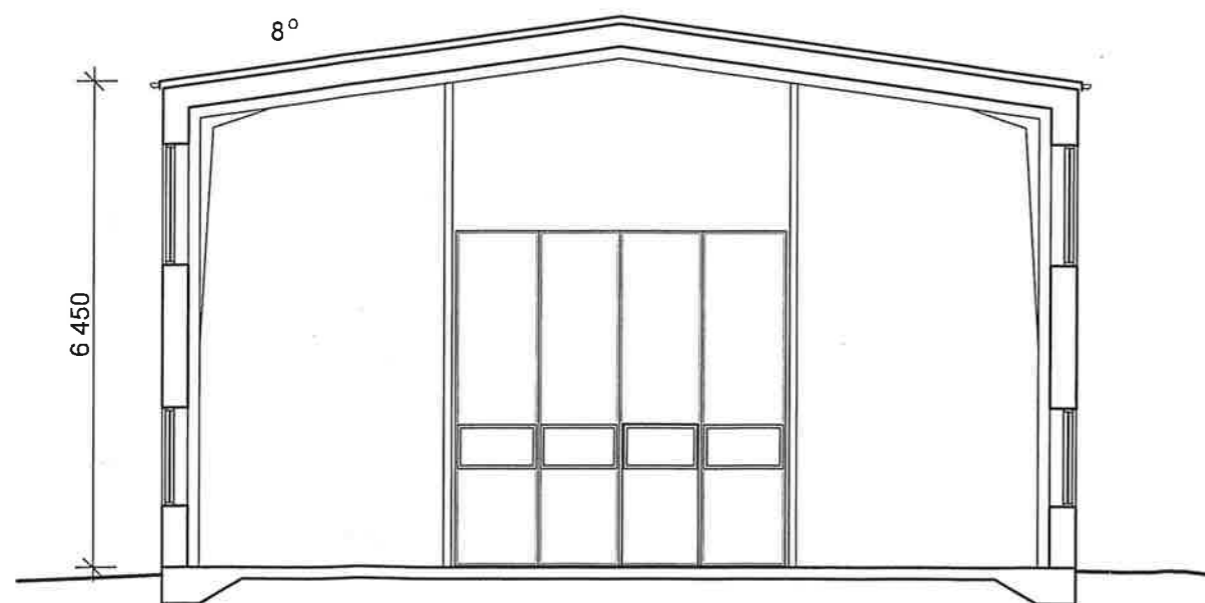

SEKTION A-A

BET	ANT	ÄNDRING AVSER	DATUM	SIGN
<b>RELATIONSHANDLING</b>				
Simtuna Bygg & Betong Teknik AB				
<b>comarc</b> tel 08-505 240 00 Lövholsvägen 2, Box 47165, 100 74 Stockholm				
UPPDRAG NR	08157	RITAD AV	TS	HANDLÄGGARE
DATUM	2008-07-01	ANSVARIG	Peter Nygren	TS
DEL AV SKÄLLSTA 1:38, BRO 1:89				
<b>PLAN ENTRÉVÅNING</b>				
<b>SEKTION</b>				
SKALA	1:100	NUMMER	A40-01	BET
				-

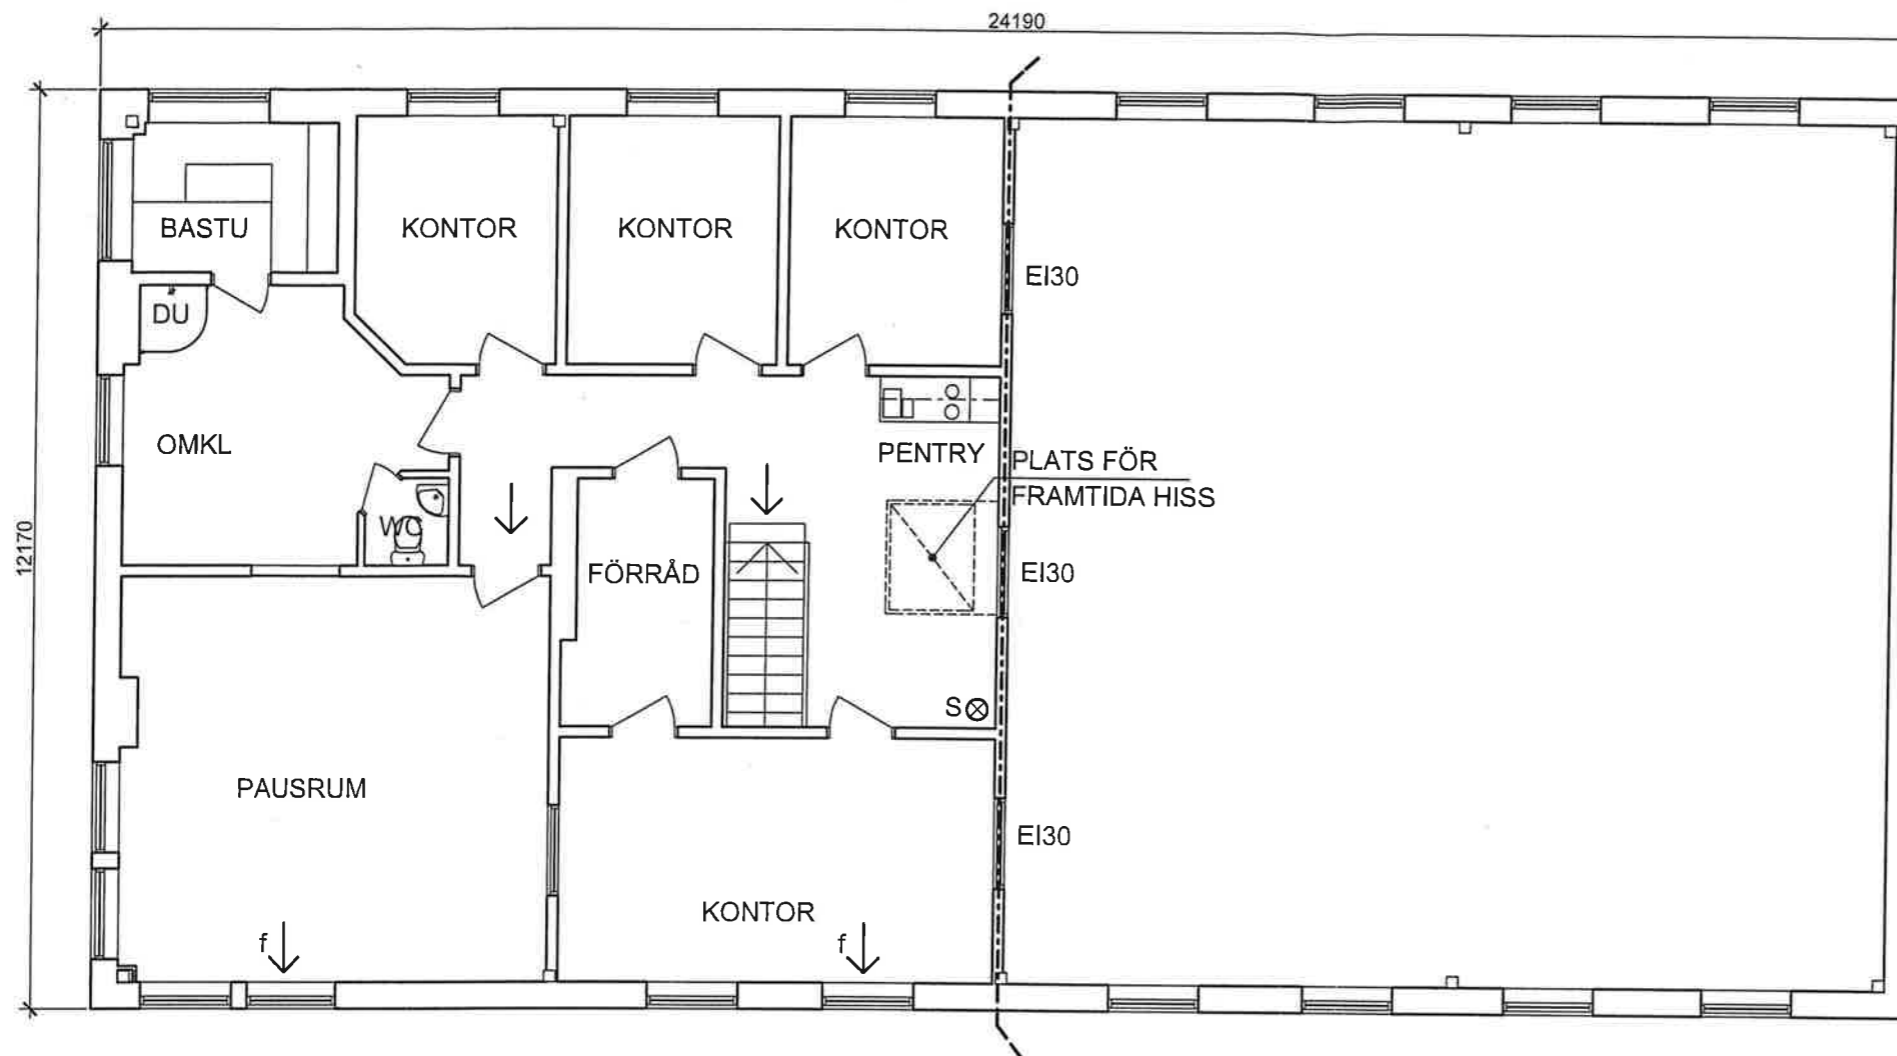

**FÖRKLARINGAR:**

- BRANDGRÄNS EI30
- UTRYMNINGSVÄG
- f FÖNSTERUTRYMNING VIA STEGE
- ⊗ S SKUMSLÄCKARE
- ⊗ P PULVERSLÄCKARE

BET	ANT	ÄNDRING AVSER	DATUM	SIGN
<b>RELATIONSHANDLING</b>				
Simtuna Bygg & Betong Teknik AB				
<b>comarc</b> tel 08-505 240 00 Lövhölmavägen 2, Box 47165, 100 74 Stockholm				
UPPDRAG NR	RITAD AV	HANDLÄGGARE		
08157	TS	TS		
DATUM	ANSVARIG			
2008-07-01	Peter Nygren			
DEL AV SKÄLLSTA 1:38, BRO 1:89				
<b>PLAN ÖVERVÅNING</b>				
SKALA	NUMMER	BET		
1:100	A40-02			-